



Samþykkt á fundi bygginga-
nefndar þ. 28. 10. 1992
BYGGINGAÞRILLTRÁNN
Í HAFNARFIRÐI

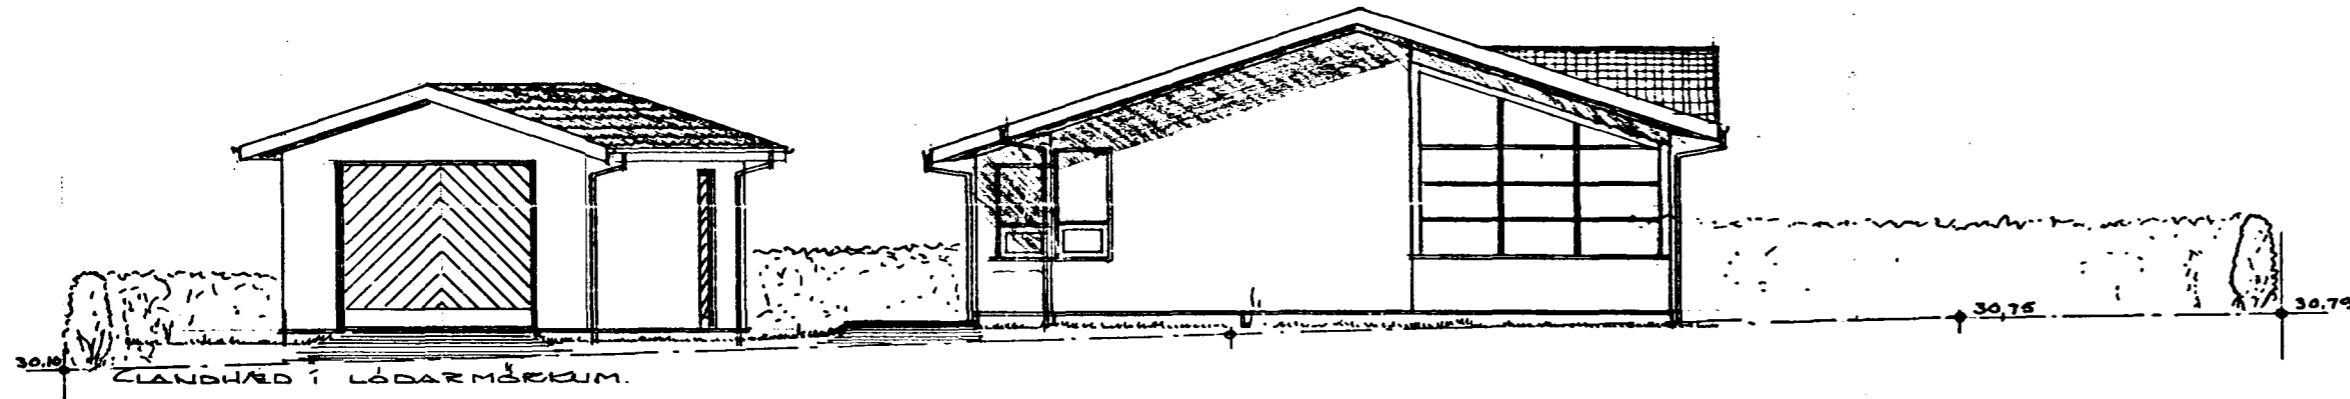



SUDUR

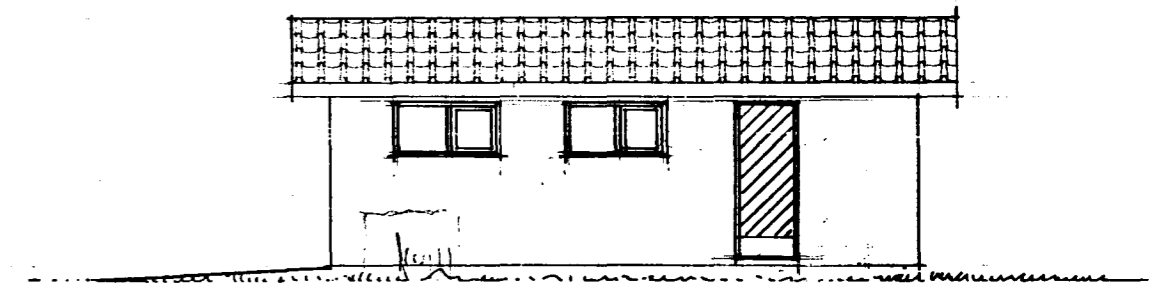

AUSTURHLÍÐ DÍLREYMOLLU

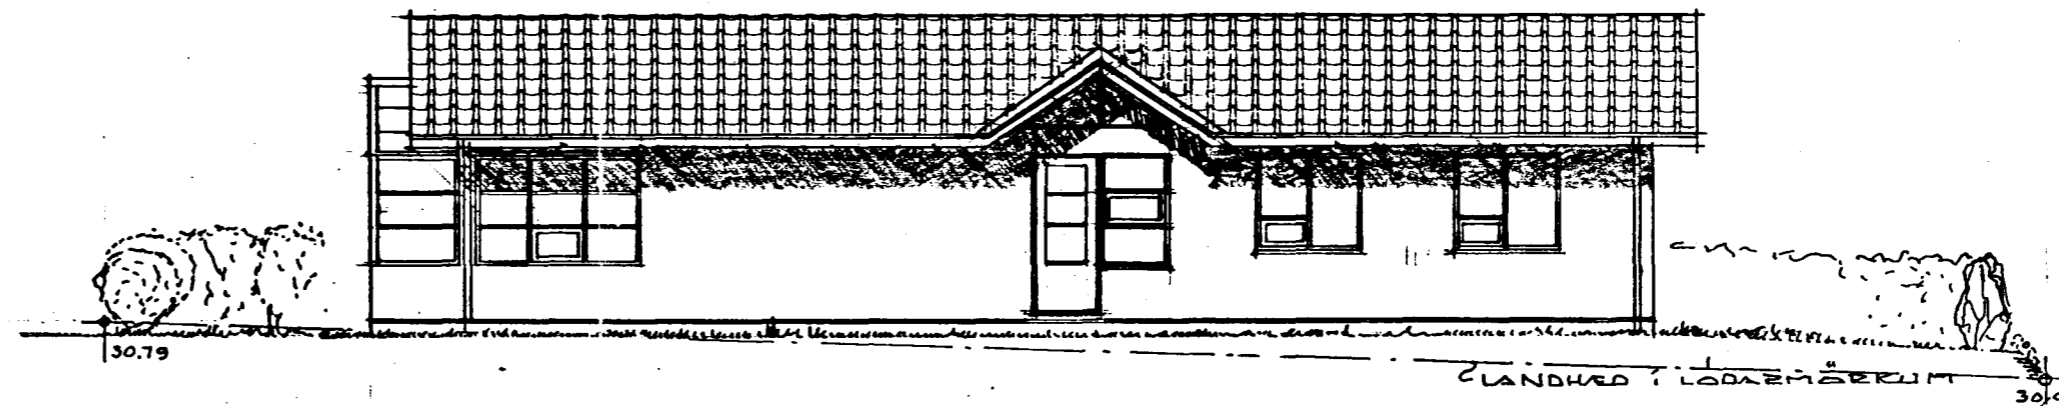

LANDHVAÐ Í LÖÐARMÁÐRUM

AUSTUR

gluggi á austurhlíð, þrönging 15.8.92
stærð og dröðun samt. samþ. 2.7.92
daga. 1.7.92 2.7.92 B.E.

STEINARHLÍÐ 6 HAFNARFIRÐI
ÚTLIT 1:100
JUNÍ '92

BALDVIN EINARSSON *Baldvin Einarsson* M.B.F. I.