
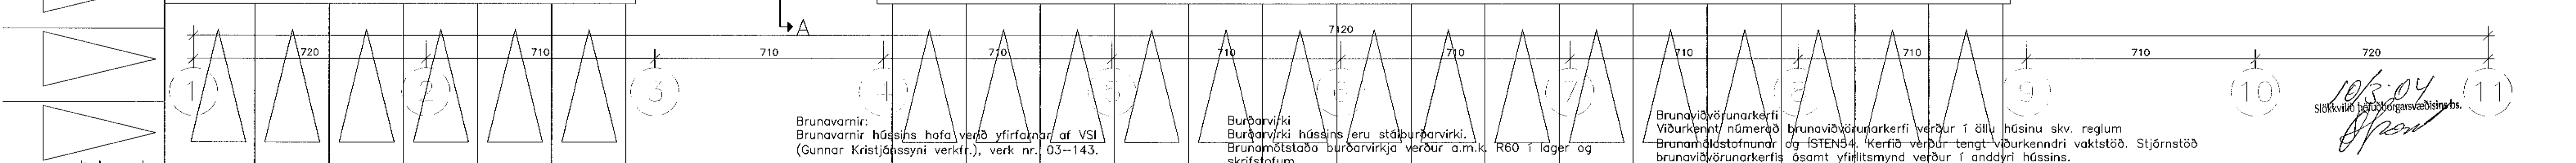


VARDANDI EINGANGUR Í HÚSI:  
Einingar skulu erlitaðar, þ.e. ákveðið  
í byggingarreglugerð og skal yfirfyring  
um það liggja fyrir hjá byggingarfull-  
trúaðum en þær komu á byggingarfull-  
trúa með einingum (án vottunar  
fjá ekki fjórhæðsvottard).

Úr Gildi

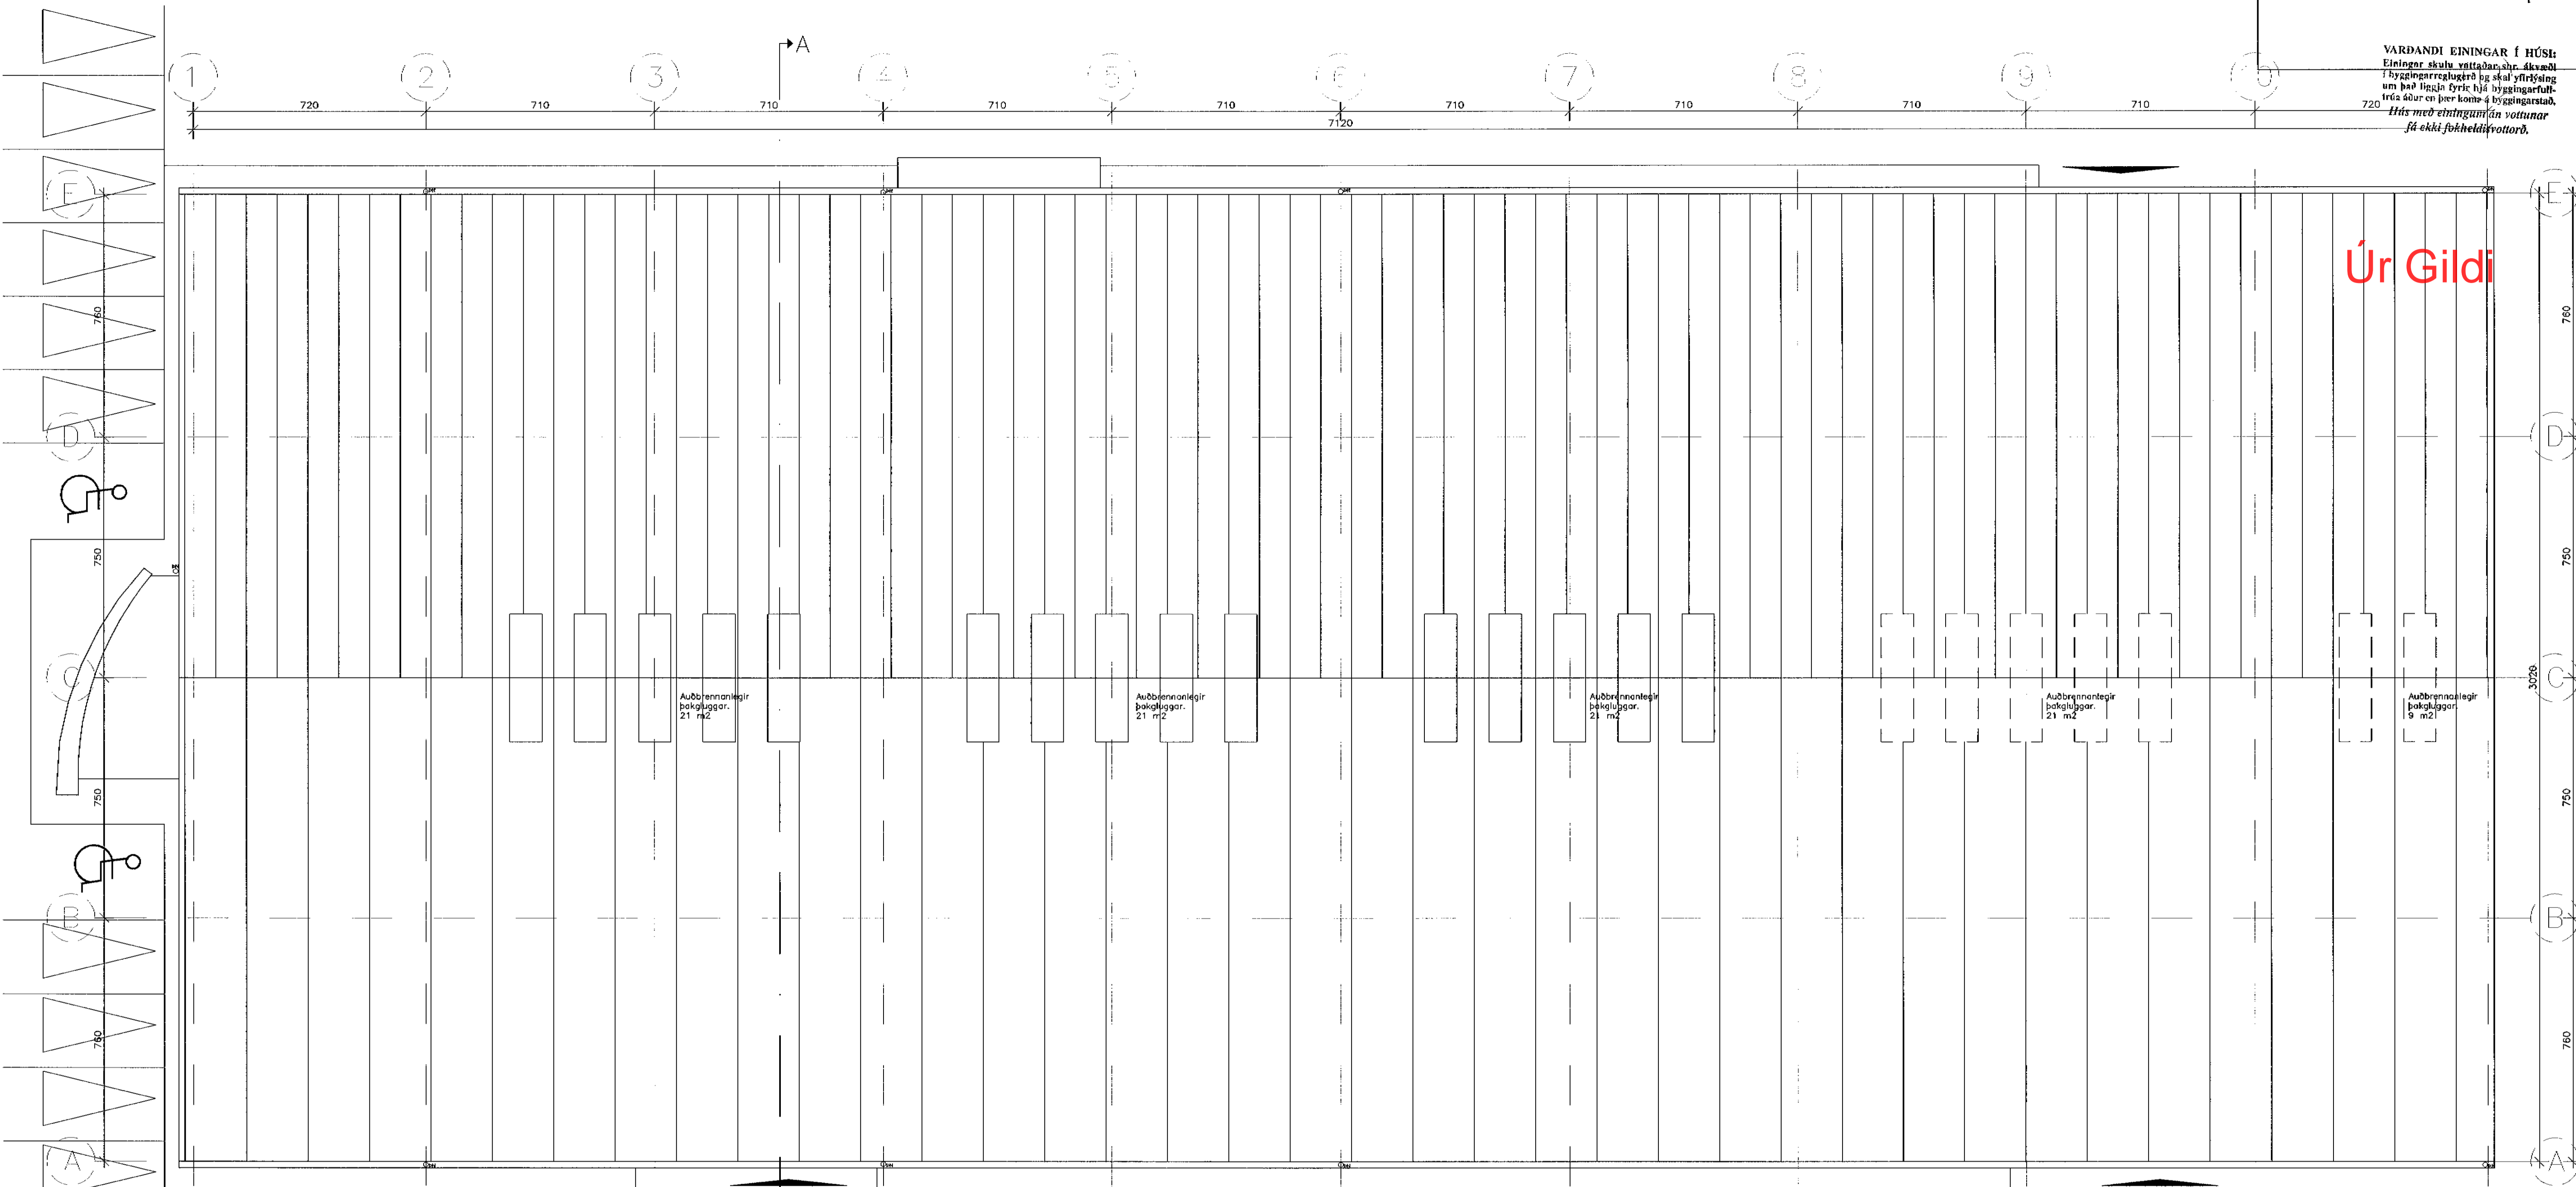

**Byggingartýsing:**

**Starfsemi:**  
A 1. hæð í húsinu verður móttaka, skrifstofa með tölvudeild, prentsmiðja og lager, á 2. hæð verður skrifstofa, matsalur og starfsmannarými. Aetið er að ca. 10-15 manns vinni á skrifstofu á 1. hæð, 20 manns í prentsal og 15-20 á skrifstofu á 2. hæð.

**Burðarvirki og einangrun:**  
Húsið er allt stálgrindarhús á steyptum undirstöðum. Sökkjar eru einangraðir með 7,5 cm einangrun og fylltir með þjöppuðu frostfríu fyllingarefni. Botnplata er staðsteypt og einangruð með 7,5 cm einangrun. Milliplata er staðsteypt á trapisustól og borin upp af stálbitum og stálsúlum (multideck). Útveggir eru "þír"-samlokustáleiningar viðurkendar af Brunamálstofnun Íslands. Þak er uppbyggt á stálska, 20 cm steinull og klætt með þokdúk eða þakpappa. Veggir og loft skrifstofu og þjónusturými eru einangraðir að innan með 5 cm steinull og klæddir með tvöföldu gipsi.

**Kölnunartölur:**  
Prentsmiðja og skrifstofurými skal uppfylla kölnunartölur fyrir hús sem er með innihitastig 18 gráður C og meira.

**Kölnunartölur:**  
Þak: 0,2  
Útveggur: 0,3  
Gluggar: 2,0  
Hurðir: 3,0  
Gólf: 0,3

**Litr og áferð utanhúss:**  
Útveggir eru klæddir með lóðréttri og láréttri silfurgrári málmklæðningu. Þakantur er silfurlitað stál. Gler er spegillger og ágluggar og hurðir eru bláar og allt stálvirki er grátt ral 7039.

**Brunavarnir:**  
Brunavarnir hússins hafa verið yfirfarnar af VSI (Gunnar Kristjánssyni verkf.), verk nr. 03-143.

**Brunasamstæður:**  
Húsið skiptist í tveir brunasamstæður. Lager er ein brunasamstæða, alls u.þ.b. 428 m<sup>2</sup>. Prentsalur og skrifstofur mynda eina brunasamstæðu, alls u.þ.b. 2135 m<sup>2</sup>. Aðskilnaður milli prentsalur og lagers er með a.m.k. REI90 vegg og a.m.k. AEI-C60 hurðum. Gærdar verða sérstakar ráðstafanir í útvegjaskilum m.t.t. brunasamstæðuhöfðunum og brunahöfðunum.

**Brunahöfð:**  
Aðskilnaður milli skrifstofa og prentsalur er með a.m.k. REI60 vegg og AEI-C60 hurðum. Prentsalur er sér brunahöfð. Skrifstofur á neðri hæð eru í sér brunahöfð. Lyftarahlæðsla í lager er sér brunahöfð. Rafmagnsherbergi í prentsal er sér brunahöfð. Stigahús er sér brunahöfð. Skrifstofur á efri hæð eru í sér brunahöfð. Matsalur á efri hæð er í sér brunahöfð.

**Burðarvirki:**  
Burðarvirki hússins eru stálburðarvirki. Brunamótstaða burðarvirkja verður a.m.k. R60 í lager og skrifstofum. Brunamótstaða burðarvirkja í brunasamstæðuskilum verður a.m.k. R90. Brunamótstaða lóðréttra burðarvirkja í prentsal verður a.m.k. R60 upp í a.m.k. 4 metro hæð. Hæðaskil verða a.m.k. REI60.

**Klæðningar:**  
Klæðningar (utan- og innanhúss) verða almennt í flokki 1 og gólfefni í flokki G. Útveggir eru þó úr PIR einingum. Þær skulu vera viðurkenndar af BR. Útveggir verða klæddir að innan í skrifstofuhúla með klæðningum í flokki 1.

**Flóttaleiðir:**  
Frá lager eru a.m.k. tvær óháðar flóttaleiðir í sitt hvorum enda. Frá prentsal eru a.m.k. fjórar flóttaleiðir, tveir á hvorri langhlíð. Frá skrifstofum á fyrstu hæð eru a.m.k. tvær óháðar flóttaleiðir, þar af er önnur flóttaleiðin inn í prentsal og út. Flóttaleiðir frá skrifstofum á efri hæð eru annars vegar um stigahús og út og hins vegar inn í prentsal og þaðan út. Hvergi er lengra en 25 metrar í útgang eða annað brunahöfð.

**Brunaviðvörðunarkerfi:**  
Viðurkennt númerað brunaviðvörðunarkerfi verður í öllu húsinu skv. reglum Brunamálstofnunar og ÍSTEN34. Kerfið verður tengt viðurkenndri vaktstöð. Stjórnstöð brunaviðvörðunarkerfis ásamt yfirlitsmynd verður í anddyri hússins.

**Reyklosun:**  
Lager verður útbúinn með auðbrennanlegum þaklögum í þaki, sem eru u.þ.b. 5 % af gólfflatarmáli (u.þ.b. 20 m<sup>2</sup>). Þar af verða a.m.k. 4 m<sup>2</sup> opnanlegar og tengdar brunaviðvörðunarkerfinu. Prentsalur verður útbúinn með auðbrennanlegum þaklögum í þaki, sem eru u.þ.b. 5 % af gólfflatarmáli (u.þ.b. 70 m<sup>2</sup>). Þar af verða a.m.k. 6 m<sup>2</sup> opnanlegar og tengdar brunaviðvörðunarkerfinu. Reyklögur hafa að hluta til verið ákveðnar með hlíðsjón af "Melding HO-3/2000 (Rökventilasjón)". Í anddyri skal vera stjórnstöð þaðan sem hægt verður að opna opnanlegar reykklögurnar. Stjórnstöðin skal útbúin með vararöfmgæmi.

**Slöngukefli og slökkvitæki:**  
Slöngukefli og slökkvitæki verða sett upp í öllu húsinu. Slöngukeflin verða sett upp þannig að brunaslöngur nái út í öll horn. Slökkvitæki skulu staðsett við brunaslöngur en auk þess vera staðsett í eldhætturýmum (t.d. rafmagnsherbergi, lyftarahlæðslu og matsal). Viðeigandi merkingar skulu vera við slökkvitæki.

**Út- og neyðarlýsing:**  
Út- og neyðarlýsing verður sett upp í öllu húsinu skv. byggingarreglugerð og ÍSTEN1838. Reikna skal með a.m.k. 1 lux á flóttaleiðum (við útganga) en 0,5 lux á opnum svæðum (skrifstofum, prentsal og lager).

BREYTT	
<b>Prentsmiðja og skrifstofur</b>	
<b>Steinhella 10, 221 Hafnarfirði</b>	
ÞAKMYND	KVARDI: 1:100
DAGS.: 09.03.2004	STAÐF. BURÐARVIRKI
HANNAÐ: DKK	TEIKNAD: DKK
YFIRF.: <i>[Signature]</i>	
<b>Davíð Karl Karlsson</b> Byggingafræðingur BFI	
SKYRSLA: <i>[Signature]</i>	TEIKN. NR. <b>04</b>