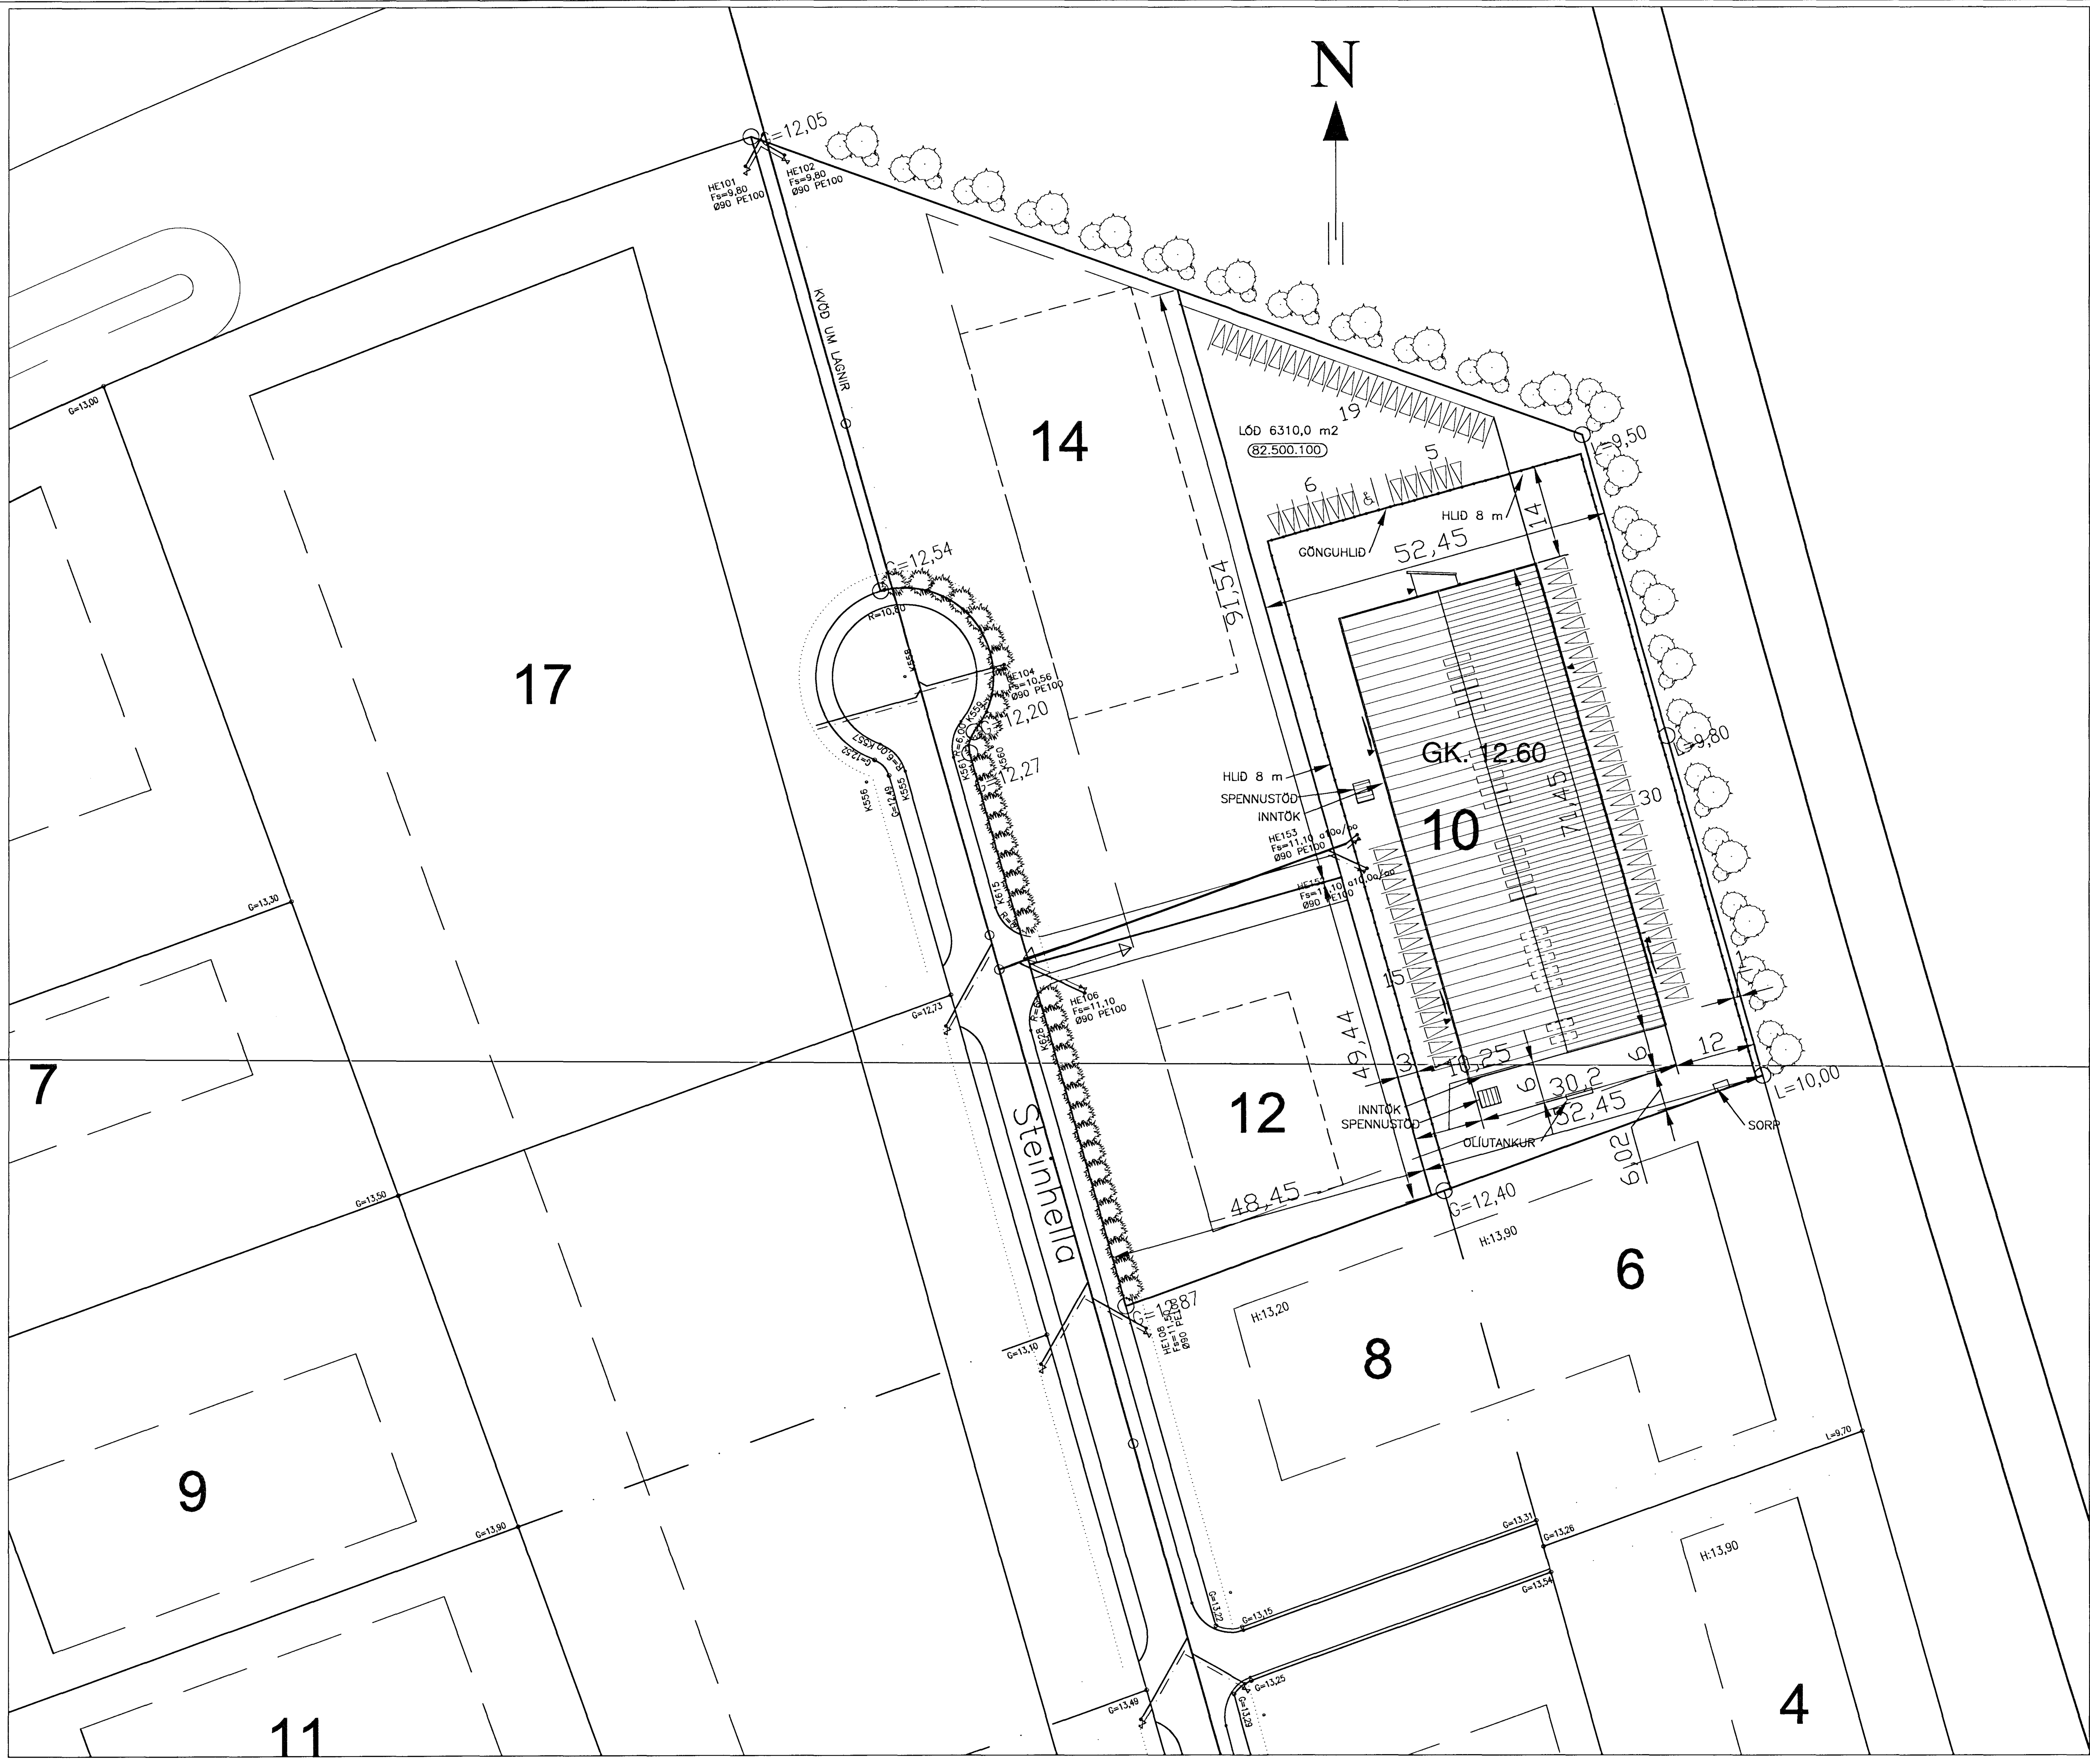

Lóð.
Lóð Steinhella 10 er 6310 m2. Lóðin afmarkast af nærliggjandi lóðum til vesturs og suðurs, og til norðurs með opnu svæði, og tengibrautar. Aðkoma lóðar er frá vestri.
Aðkoma slökkviliðs er í vestri og norðri um 8 metra breið hlið.
Malbikað bílaplan er hringinn í kringum húsið og á allri lóðinni.

Bílaplan.
Malbikaða bílaplan gerir ráð fyrir 75 stæðum. Gert er ráð fyrir 30 stæðum fyrir utan girðingu og 45 stæðum innan við girðingu.

Lóðamörk.
2,5 m breytt gróður og trjábelti verður á norður og austur lóðarmörkum og við götu. Við frágang á aðliggjandi lóðum verður haft samráð við lóðarhafa.

Sorp.
Sorp er við suðurhlið. Þar er gert ráð fyrir að sorp sé flokkað í gáma.

Olíutankur fyrir varaaflstöð.
2,3 m3 olíutankur er við suðurenda húss, 6 metra frá gafli.
Árekstursvörn er í kringum tankinn og þró undir honum sem tekur við innihaldinu við hugsanlegan leka.

Spilliefni.
Öll spilliefni eru sett í sérstök ílát og keyrð í spilliefnadeild Sorpu.

Stjórnstöð brunaviðvörunarkerfis er við aðalinngang.

Stærðir.

Brúttórúmmál: 16888,3 m3
Brúttóflötur: 2608,0 m2
Lóðarstærð: 6310,0 m2
Nýtingarhlutfall: 0,41

31.03.2012 Sýnir stimpla SHS, MHK

Yfirfarið af brunahönnuði 24.4.2012

BREYTT		
1) 29.11.04	Ný spennustöð við vesturhlið	DKK
2) 13.02.05	Stigahúsi, lóðrétt útvegg. og innr.skip.	DKK
3) 19.12.11	Reyndarteikningar, innr.skipulag	DKK
4) 24.04.12	Innra skipulagi og brunavörnum	DKK

Gagnaver og skrifstofur

Steinhella 10, 221 Hafnarfirði

AFSTÖÐUMYND KVARÐI: 1:500

DAGS.: 09.03.2004 STAÐF. BURÐARÞOL

HANNAÐ: DKK TEIKNAÐ: DKK YFIRF.:

Davíð Karl Karlsson
Byggingafræðingur BFI

SAMÞYKKT:

TEIKN. NR. 01

30.04.2012

HEILBRIGÐISEFTIRLIT HAFNARFJARÐAR- OG KÓPAVOGSSVÆÐIS

Úr Gildi