
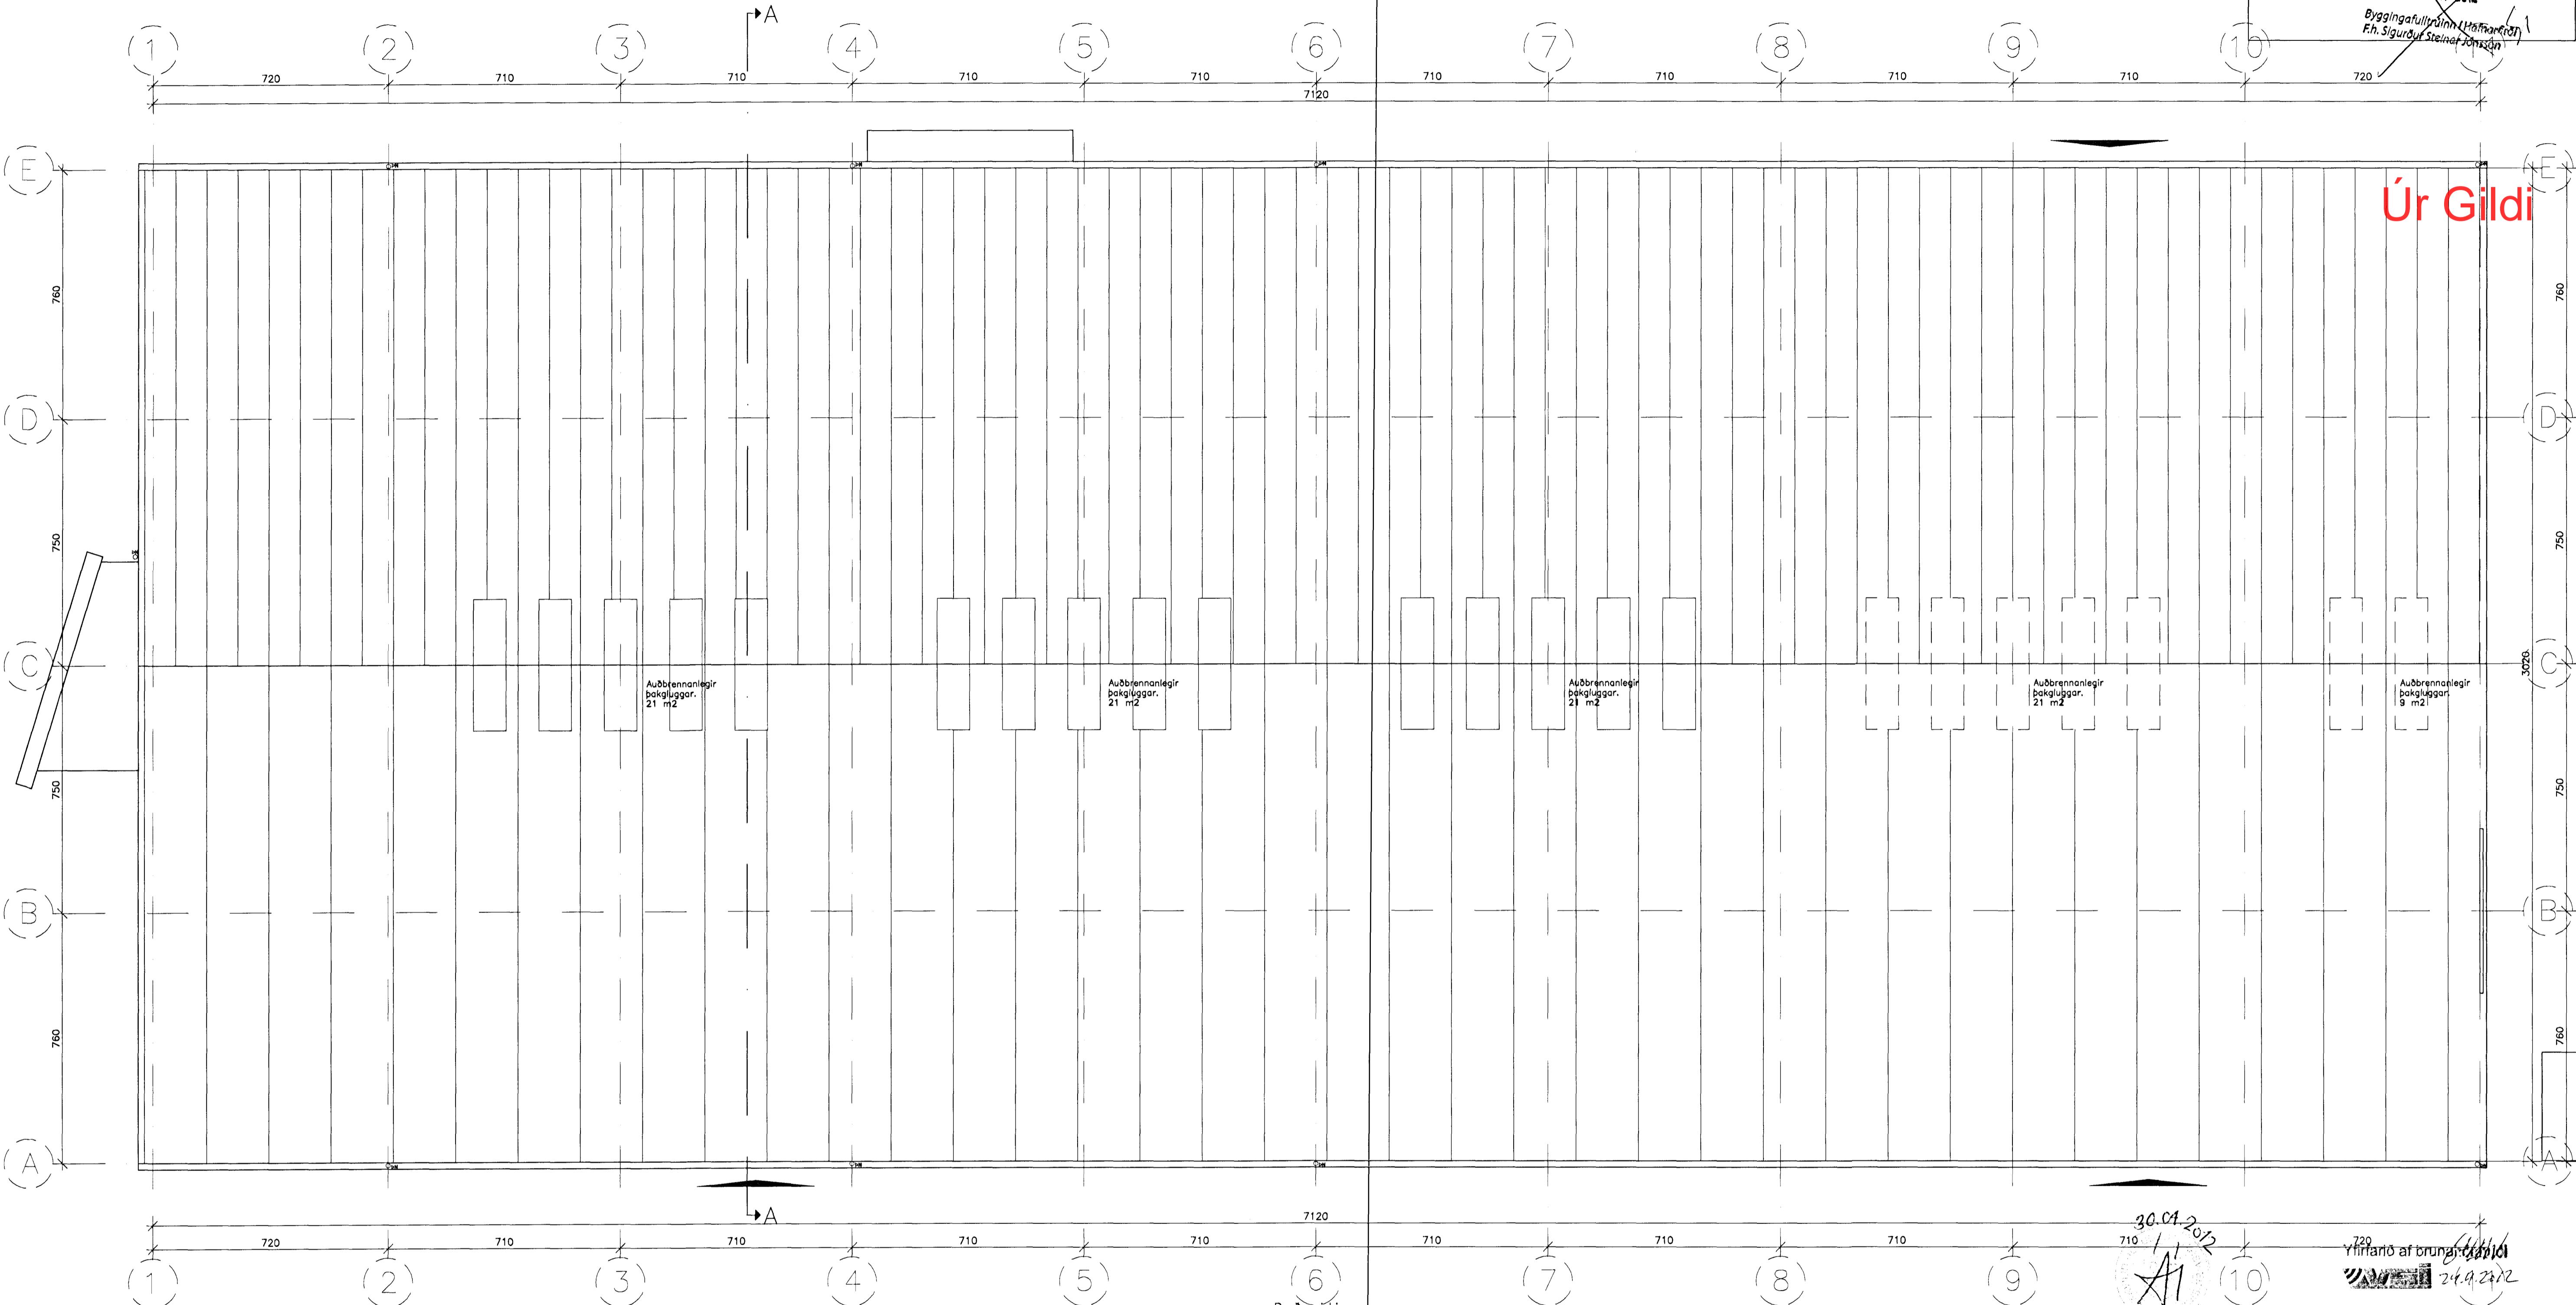


**Breyting 3 dags. 19.12.2011:**  
 Breytingar eru aðallega í rafmagnsrémi, áður skráð sem lager. Jafnframt er breytt starfsemi í húsinu sem hytti áður prentsmíðju og er núna gagnaveri. Meðhönnuður við breytingar er Jón Friðrik Matthiasson, Byggingsfræðingur.

**Breyting 4 dags. 24.04.2012:**

Breyting á innra skipulagi, stigahús á 2. hæð sameinað skrifstofu. Herbergja skipan á 1. hæð breyt og breyting á brunahönnun á 2. hæð og í gagnaveri.

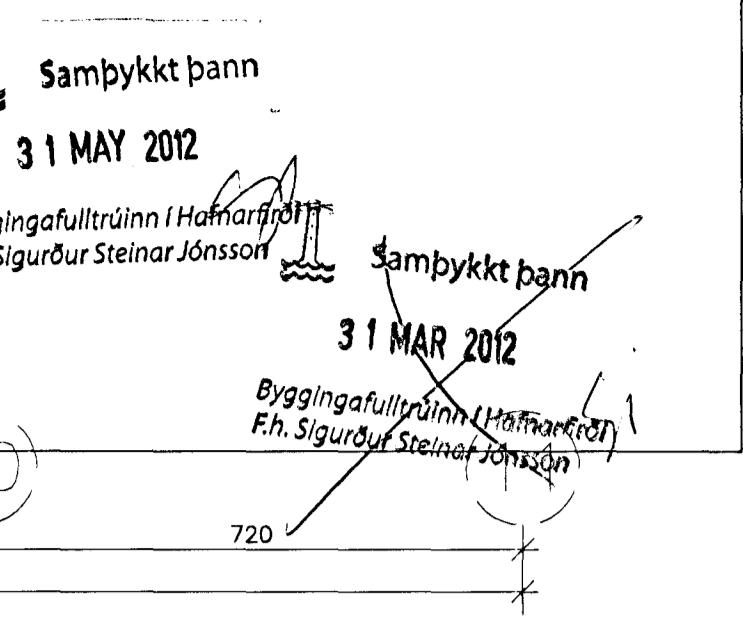

#### Bakmynd

#### Byggingarlysing:

Starfsemi:  
 Á 1. hæð í húsinu verður móttaka, skrifstofa, gagnaveri og rafmagnsrémi, á 2. hæð verður skrifstofa, matsalur og stofnsmannarými. Áætlað er að ca. 5-10 manns vinni á skrifstofu á 1. hæð, 5 manns í gagnaveri og 10-15 á skrifstofu á 2. hæð.

Burðarvirkir og einangrun:  
 Húsið er ailt stólgindarhús á steypum undirstöðum. Stökklar eru einangrásir með 7,5 cm einangrun og fyltin með þjórpumðu frostfríu fyllingarefini. Botplata er stóðsteypd og einangruð með 7,5 cm einangrun. Milliplata er stóðsteypd ó trapisustál og borin uppi af stélibum og stálslum (multideck). Útvegir eru "pir" samlokustóleiningar viðurkendar af Brunamálastofnun Islands.

Bak er uppygt ó stálsa, 20 cm steinull og klætt með bakðú. Veggr skrifstofu og þjónusturýmis eru klæddir að innan með tvöföldu gipsi og loft með einföldu gipsi.

#### Kölnunartölur:

Gagnaveri og skrifstofurými skal uppfylla kölnunartölur fyrir húsi sem er með inniháttastigf 18 grðar C og meira.

#### Kölnunartölur:

Þak: 0,2  
 Ótveggur: 0,3  
 Gluggar: 2,0  
 Hurðir: 3,0  
 Góði: 0,3

#### Litir og áferð utanhúss:

Ótveggir eru klæddir með löðréttir silfurgrárrir málmiþæningu. Bakkantr er sífurítóð stál. Gler spiegelger og ólgiluggar og hurðir eru rauðar Ral 3020 og ailt stávlíki er grátt ral 7039.

#### Brunavarnir

Brunahönnun og brunavarnarlýsing er uppförd af VSI Þryggishönnun og ráðgjöt 1 apríl 2012 fyrir tölvgagnáver 1 Steinhella 10, Hafnarfirði. Verk nr. 11-182. Áður nr. 03-142.

#### Brunasamstæður

Húsið skiptist í tver brunasamstæður: Rafmagnsrémi fyrir rafstöð ofl. er ein brunasamstæða, alls u.p.b. 430 m<sup>2</sup>. Gagnaversalur og skrifstofur mynda eina brunasamstæðu, alls u.p.b. 2135 m<sup>2</sup>. Aðskilnáður milli gagnaversalors og rafmagnsrémis er með a.m.k. REI60 vegg og a.m.k. AEI-C60 hurð.

Gerðar verða sérstakar röðstafanir í útveggjaskilum m.t.t. brunasamstæðuhölfunar og brunahölfunar.

Ölfugeymir við útvegg (u.p.b. 10 m<sup>2</sup>) verður aðskilinn frá húsi með brunahölfandi vegg (a.m.k. EI60) sem ner a.m.k. 2 metra út fyrir og upp fyrir geyminn eða hann verður stáðsettur 1 a.m.k. 6 metra fjarlægt frá húsi.

#### Brunahölf

Aðskilnáður milli skrifstofa og gagnaversalor er með a.m.k. REI60 vegg og AEI-C60 hurðum.

Greinrafmagnstöflur eru eitt brunahölf.

Rafmagnstöfla er sér brunahölf.

Skrifstofur á neðri hæð eru í sér brunahölf.

Rafmagnsherbergi í gagnaversal er sér brunahölf.

Stigahús er sér brunahölf.

Skrifstofur á eftir hæð ósamst stiga eru í sér brunahölf.

Matsalur á eftir hæð er í sér brunahölf.

#### Burðarvirkir

Burðarvirkir hússins eru stálburðarvirkir. Brunamálastaða burðarvirkja verður a.m.k. R60 í skrifstofum og undir hæðarskili.

Burðarvirkir 1 rafmagnsrémi verða a.m.k. R60 upp 1,4 metra hæð.

Burðarvirkir 1 gagnaversal verða ekki eldværin sérstaklega. Hver gagnaverselining er útbúin með sjálfsstæðu slökkvikerfi og annað brunadölag ekki til staðar 1 salnum.

Hæðaskil verða a.m.k. REI60.

#### Kleðningar

Kleðningar (utan- og innanhúss) verða almennt í flokk 1 og gölfefni 1 flokk 1.

Ótveggir eru í PIR einingum. Þær skulu vera viðurkenndar af Mannvirkjastofrun. Ótveggir verða klæddir að innan í skrifstofuhlu með kleðningum 1 flokk 1.

#### Flóttaleiðir

Frá rafmagnsrémi eru a.m.k. tverr óháðar flóttaleiðir 1 sitt hvorum enda.

Frá gagnaversal eru a.m.k. fjórar flóttaleiðir, tverr ó hvorri langhlíð.

Frá skrifstofum ó fyrstu hæð eru a.m.k. tverr óháðar flóttaleiðir, þar af er önnur flóttaleiðin inn 1 gagnaversal og ót.

Flóttaleiðir frá skrifstofum ó eftir hæð annars vegar um stigahús og ót og hins vegar inn 1 gagnaversal og báðan ót.

Hvergi er lengra en 25 metrar í útgang eða annað brunahölf.

#### Brunavörunarkerfi

Víburkennt númerar brunavörunarkerfi verður 1 ólu húsinu skv. reglum Brunamálastofnunar og íSTEN54. Kerfið verður tengt viðurkenndri voktstöð. Stjórnarstóð brunavörunarkerfis ósamst yfirlitsmynd verður í anddry hússins.

Reyklosun  
 Rafmagnsrémi verður útbúið með auðbrennanlegum þaklúggum 1 þaki, sem eru u.p.b. 5 % of göfliflattarmáli (u.p.b. 20 m<sup>2</sup>).

Gagnaversalur verður útbúinn með auðbrennanlegum þaklúggum 1 þaki, sem eru u.p.b. 5 % of göfliflattarmáli (u.p.b. 70 m<sup>2</sup>).

Reyklosun hafa að hluta til verði ókvæðar með hliðsjón af "Melding HO-3/2000 (Rökventilasjon)".

Slöngukelfi og slískvitaki

Slöngukelfi og slískvitaki verða sett upp í ólu húsinu. Sloängukelfin verða sett upp þannig að brunaslöngur nái í ól horn. Slískvitaki skulu stáðsett við brunaslöngur en auk þess vera stáðsett 1 eldhettarýmum (t.d. greinrafmagnstöflur, rafmagnsherbergi, tölvgagnaver og matsal).

Víðeigandi merkingar skulu vera við slökkvibúnað.

Ót- og neyðarlýsing

Ót- og neyðarlýsing verður sett upp í ólu húsinu skv. byggingsreglugerð og íSTEN1838. Reikna skal með a.m.k. 1 lux á flóttaleiðum (við ótgang) en 0,5 lux á opnum svæðum (skrifstofum, tölvgagnaversal og rafmagnsrémi).

#### BREYTT

- 1) 29.11.04 Ný spennustöð við vesturhlíð DKK
- 2) 13.02.05 Stigahús, 16ðrétt ótvegg. og innr.skip. DKK
- 3) 19.12.11 Reyndartækningar, innr.skipulag DKK
- 4) 24.04.12 Innra skipulagi og brunavörnum DKK

#### Gagnaver og skrifstofur

Steinhella 10, 221 Hafnarfirði

PAKMYND KVARDI: 1:100

DAGS: 09.03.2004 STADF. BURDARPOL

HANNAD: DKK TEKNAD: DKK YFIRF.: NAFN: 2 TÍÐ HEYRIKUM SAM. 11.03.2011 00:00:00 00:00:00 00:00:00 00:00:00

Davið Karl Karlsson BYGGINGAFRÆÐINGUR BFI

SAMBOYR: Jónas Þorsteinsson TEKNIKAR: TEKNIKAR: KENNTI: 23156-2328

