



Byggingarfulltrúi  
samþykkir erindið.  
06 OKT. 2004  
Bent skal á að samþykki þessi verður ekki viður-  
færð ef er stafræn þinglýsing eða stafræn  
máling og skráning hefur verið gerð á milli.  
Byggingarfulltrúi i Hafnarfirði  
Pjet. Kristján Pólaásson

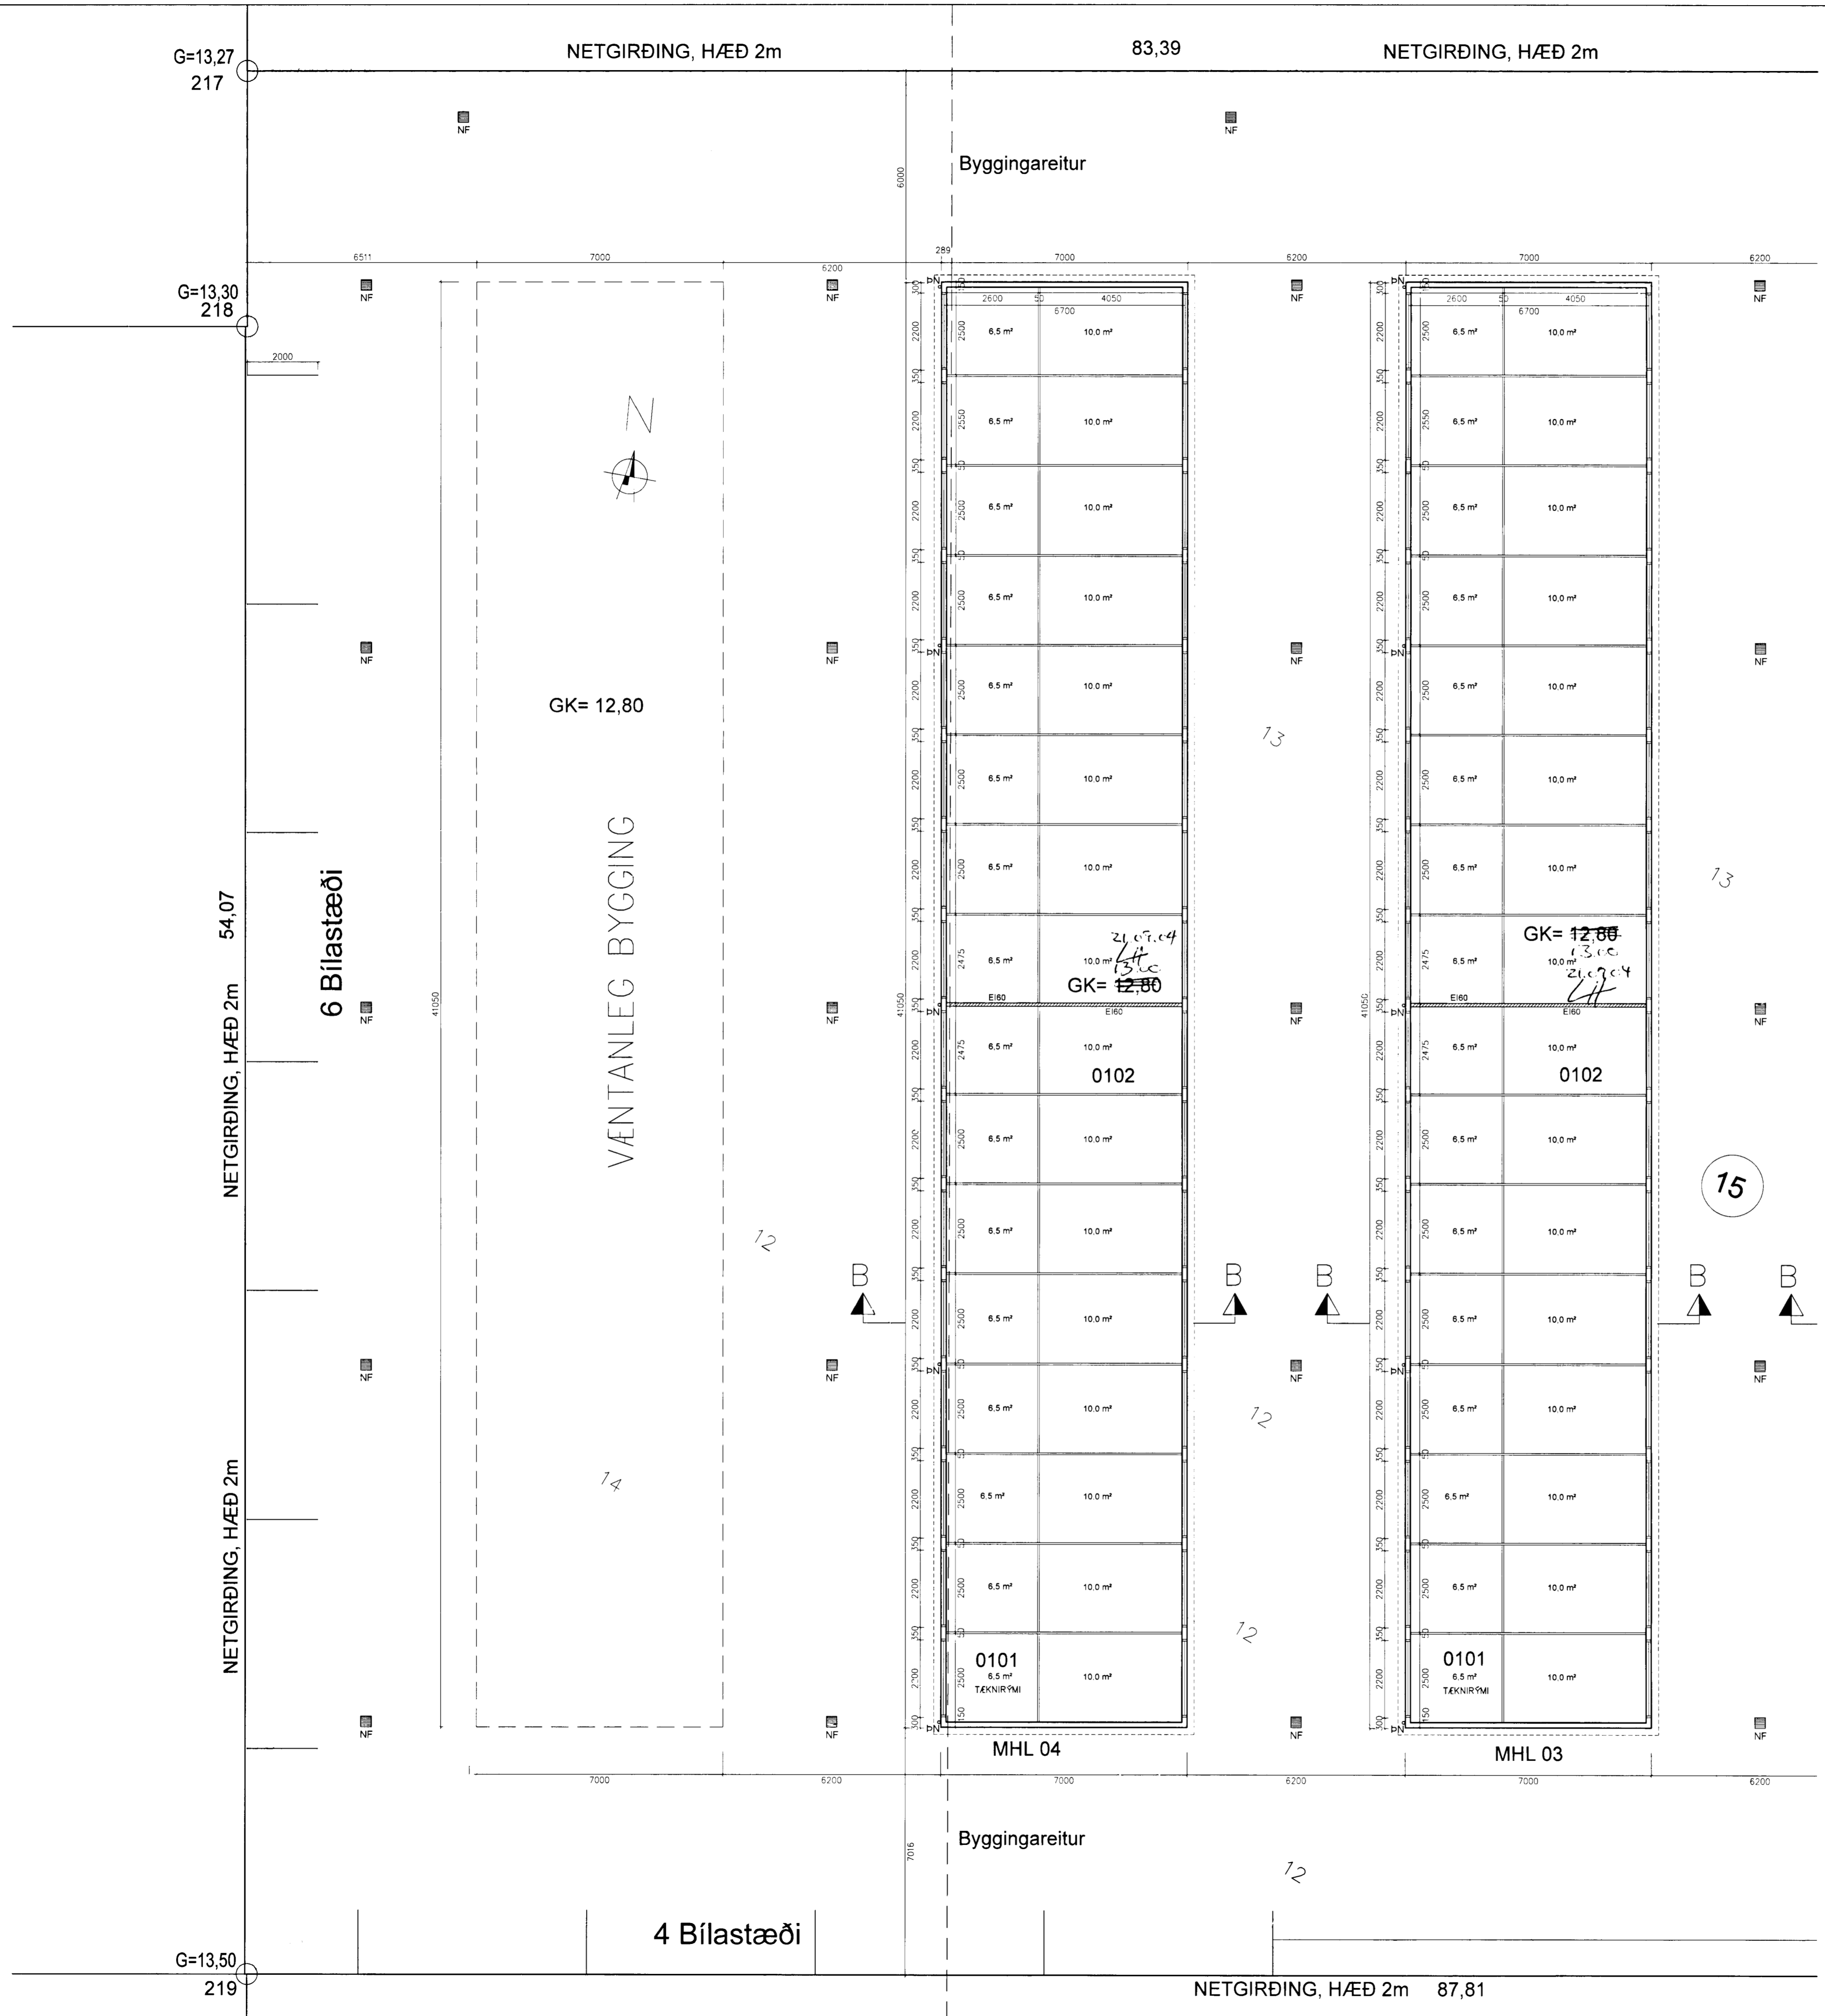

HEILDARSTÆRD LÖÐ = 4756,5 m<sup>2</sup>  
STÆRD Á GEYMSLURÝMI 1x 560,3m<sup>2</sup>  
3x 287,4 m<sup>2</sup>  
HEILDARSTÆRD SAMT: 1422,5 m<sup>2</sup>  
BÍLASTÆDI SAMT: 18 stk  
16,5 m<sup>2</sup> 28 stk  
10,0 m<sup>2</sup> 48 stk  
6,5 m<sup>2</sup> 48 stk  
STÆRD Á GEYMSLU  
Samtals 124 stk  
n=0,30

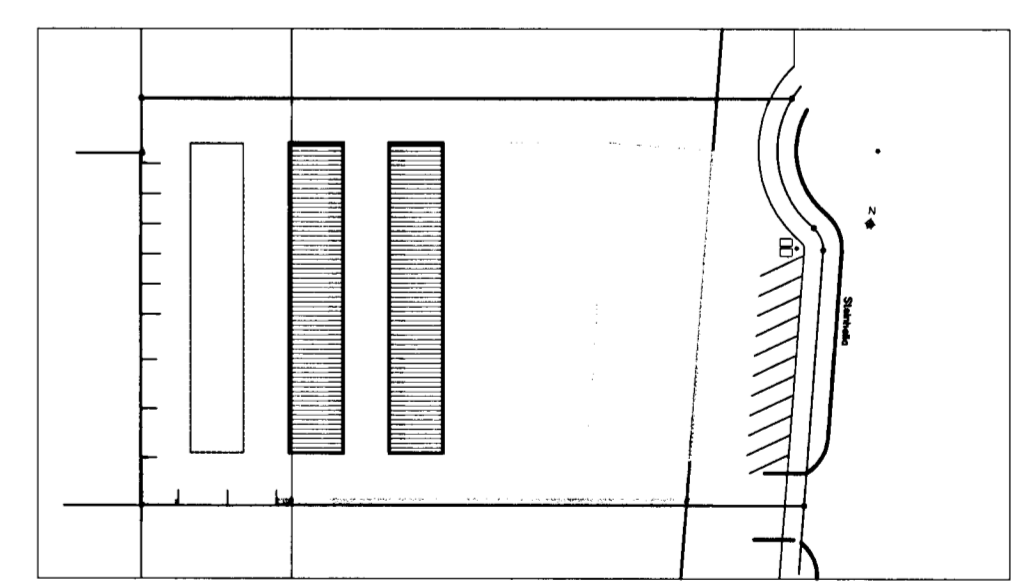

SKÝRINGAMYND

Dags.	Breytingar	Nr.	Nafr.
17.08.2004	Byggingarefni breytt í PIR samlokuneringar	1.	FO
17.08.2004	Geymslurýmum er skipt í brunnhól með EIBD eiddvarnarvegjum.	2.	FO

**meter Verkfræðistofa ehf**  
Skútuveggi 6 - 2. hæð  
104 Reykjavík  
Sími: 5678922  
Gsm: 8940059  
meter@meter.is  
www.meter.is

STEINHELLA 15, 221 Hafnarfjörður

GRUNNMYND MHL-03 OG MHL-04

TÖLVUSKRA	MANNAÐ	TEKNAÐ	VIÐRIFARÍÐ	ÚTGÁFA
145-221-STEINHELLA 15	FO	FO	FO	1

SAÐMYNKT  
Fríðrik Friðriksson 2112564519  
DAGS.  
Fríðrik Ólafsson 2303592459

TEKING NR.  
145-221-A02  
27.08.2004

MKV.  
1:100

BLAÐ NR.  
A-02

VERK NR.  
145

2/9.04  
Pjet. Kristján Pólaásson  
79.04  
HEILDARSTÆRD  
HAFNARFJÖRÐUR  
OG KOPAVOGSVÆÐIS  
Gangatorgi 7-210 Garðabæ  
Pjet. Kristján Pólaásson