

## NOTKUN, BYGGINGARLÝSING OG BRUNAVARNIR

### NOTKUN:

Húsin eru notuð sem geymslurými til útleigu. Mögulegt er að leigja út 123 einingar, 1 eining er frátekin sem aukageymla fyrir sveðið. Ekki er gert ráð fyrir geymslu á þungaöru, max 6kN/m<sup>2</sup>. Ekki er gert ráð fyrir því að dagleg umferð sé mikil, 3-4 ferðir ó mánúði ós meðaltali 1 hvert geymslurými. Þannig að eiginleigt athafnasvæði er ekki skilgreint, aðkomanið að felst í því að að geymsludýrum, hlæða eða losa ókutaki og síðan ekjó ó brott. Ekki er þörf á gámosvæði fyrir þessa starfsemi. Ekkert gámosvæði er því á líð. Leigendum er með öllu óheimilt að skilja eftir sorp eða annan úrgang eftir ó líðinni.

### BYGGINGARLÝSING:

#### ALMENNT:

Byggðir eru fjórir matshlutar ó einni hæð MHL-01, MHL-02, MHL-03 og MHL-04. Matshluti 01 skiptist í geymslurými og starfsmannaðstöðu. Matshlutar 02-04 eru eingöngu geymslurými. Aðllbyggingarefni eru stálklæddar PIR samlokueiningar frá Hölihúsum ehf, vottaðar frá RB. Litur á húsum er ljósgrár með bláum hurðum.

Einangrun í Útveggjum er 75mm polysisocianurat (PIR), sem sprauteð er milli tveggja stálplatna, samlokueiningar. þakvirki er einnig úr PIR samlokueiningum, 150mm. Milliveggir eru 50mm og fjörlægð ó milli þeirra er 2,5m. Í Matshluta 01 er létt stálgrind, og milliveggir eru notaðir til styrktar. Ofan ó stálgrind skrúfast lektur og þakeiningar. Matshlutar 02-04 eru aðeins með stálgrind í úthring, sem klædist af. Milliveggir eru notaðir til styrktar. Ofan ó milliveggi skrúfast lektur og þakeiningar.

Undirstöður eru steyptar og platur er vélstípðar. Einangra skal undir botnplötu og innan ó sökkla með 75mm polystyrem eða öruru jafngildu efni, sjá nánar sérteikningar. þak er úr sómu einingum og útveggir. þakhalli er 5°. þar sem þakhalli er aðeins 5'eru gerðar viðeigandi ráðstafanir til þess að hindra leka. Frágangur ó þaki er læst málmlæðning með tvöföldum fols. Sérteikningar sýna nánari fyrirkomulag einangrunar og rakavarnar í þaki.

Gluggar og úthurðir á starfsmannaðstöðu skal smíða úr timbri og óklæða, eða smíða úr ápróflum. Nota skal tvöfalt K-gler. Milliveggir 1 starfsmannaðstöðu eru gefsveggir. Tvöföldir 13mm gifsveggir á óistöðum, 50mm einangrun. Eldvarnarvegur EI60 er ó milli starfsmannaðstöðu og geymslurýmis.

U-gildi byggingarhluta: þak = 0.24 W/m<sup>2</sup>, Útveggjaeiningar = 0.40W/m<sup>2</sup>, G6f=0.30 W/m<sup>2</sup>. Hurðir=1.80 W/m<sup>2</sup>. Vegið meðaltal útveggja. 1.23 W/m<sup>2</sup>.

### Helstu lagnaleiðir:

Í Geymslurými eru gólfhitatalagnir til upphitunar, en enginn niðurföll. Lagnir, Skolp og neysluvatnslagnir eru aðeins undir og fí starfsmannaðstöðu. Skölplagnir eru bar undir botnplötu. Neysluvatnslagnir eru rör 1 rör. Hiti 1 gólf.

### Lóð:


Lóðarhafar skulu hafa samrás um hæð lóðar og frágang ó lóðarmörkum. Mest ailt svæði umhverfis hús verður málbíkð. Bílastæði ó lóð eru 18, þar af eitt fyrir hreyfihamlaða. Snyting í afgreiðslu starfsmannaðstöðu er einnig aðgengileg fyrir hreyfihamlaða.

### BRUNAVARNIR:


Hús, matshlutar 02-04, eru eingöngu geymslurými, Heildarflatarmál hvers rýmis er 287m<sup>2</sup> en því er svo skipt niður í tvö brunahóf, 143m<sup>2</sup> hvert, og aðskilin með EI60 eldvarnarvegg. Stálvirki í úthring og umhverfis hurðir klædist af. Útveggir eru með 75mm polysisocianurat (PIR), þakvirki er einnig úr 150mm PIR samlokueiningum. PIR einangrun er klædd af með klæðingu 1 flokki 1 og uppfyllir kröfur Brunamálastofnunar ríkisins.

Milliveggir skipta upp húsi. Burðarvirki þolir R30 brunaból. Matshluta 01 er skipt í geymslurými og starfsmannaðstöðu. Þessi rými eru aðskilin með eldvarnarvegg -REI60 vegg. Geymslurýmid sem er 489m<sup>2</sup> er skip í þrjú sjálfsæð brunahóf með EI60 eldvarnarvegg. Milliveggir 1 starfsmannaðstöðu eru gifsklæddir. Stesta flatarmál ó brunahófi geymslurýmis er 169m<sup>2</sup>. Burðarvirki þolir > R30 brunaból. Handslökktíði staðsettist 1 samræði við eldvarnareftirlit. Brunhani er við er staðsettur við lóðamörk.


**Úr Gildi**

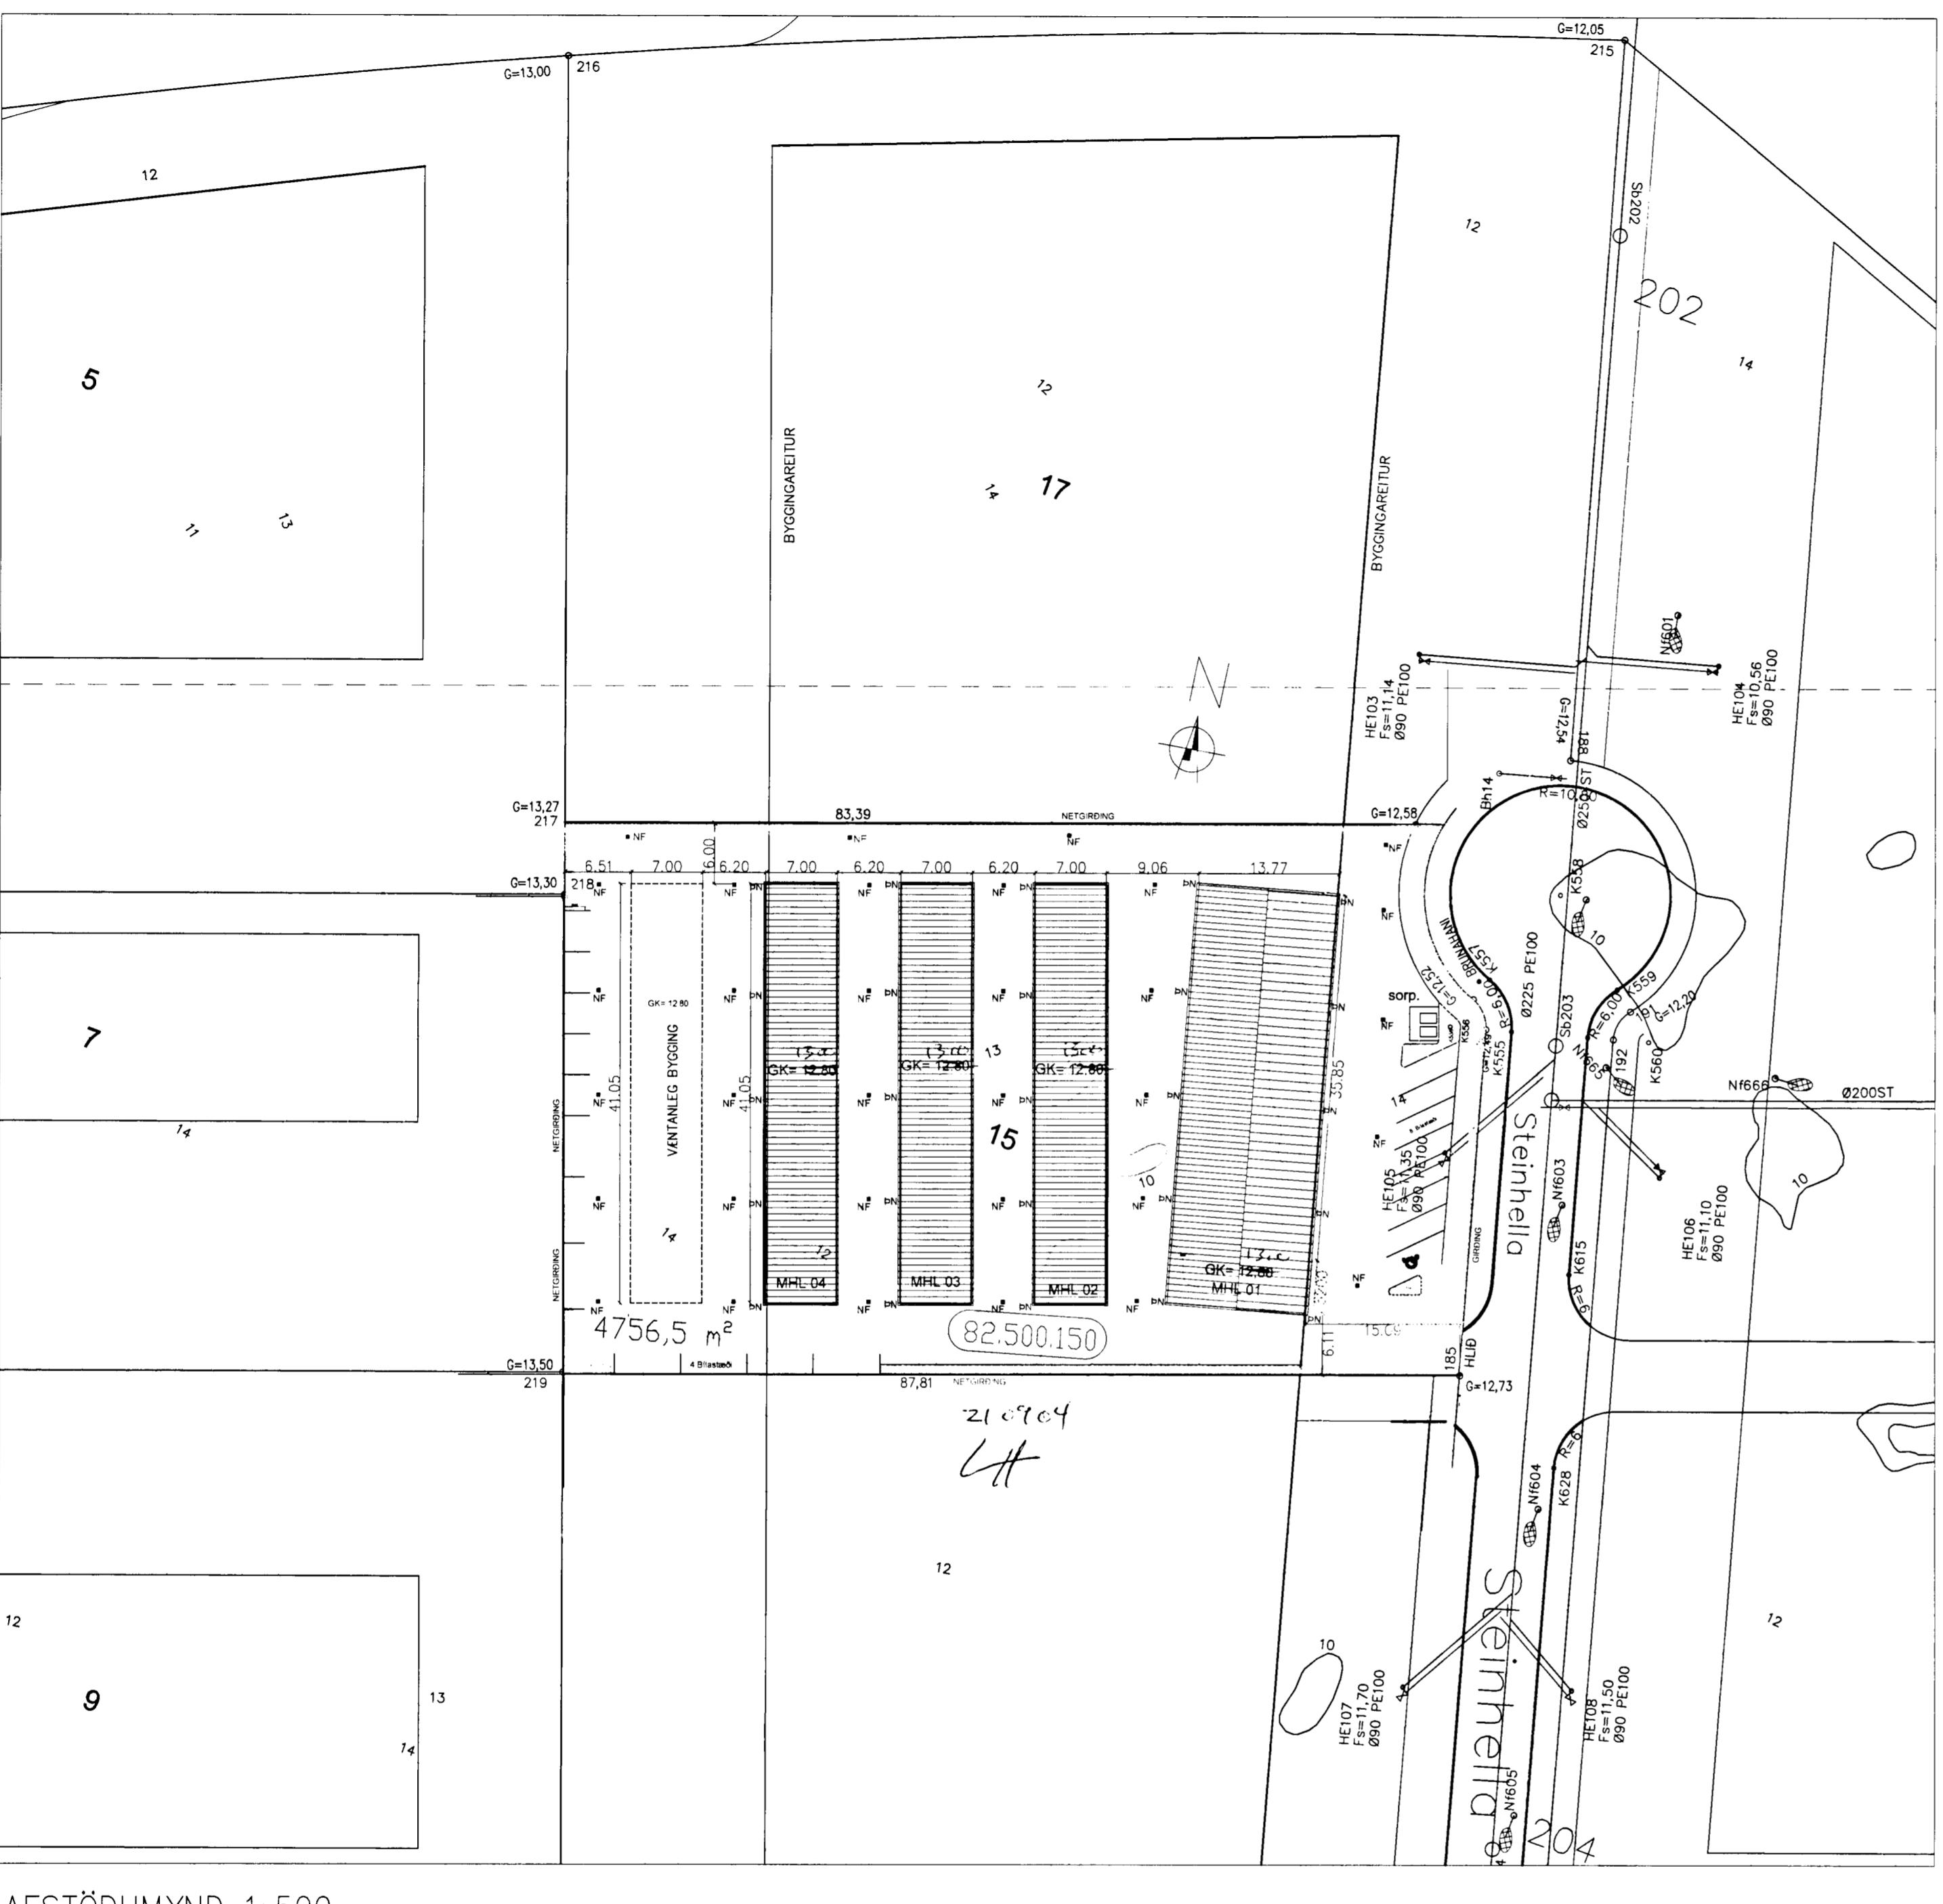

AFSTÖÐUMYND 1:500

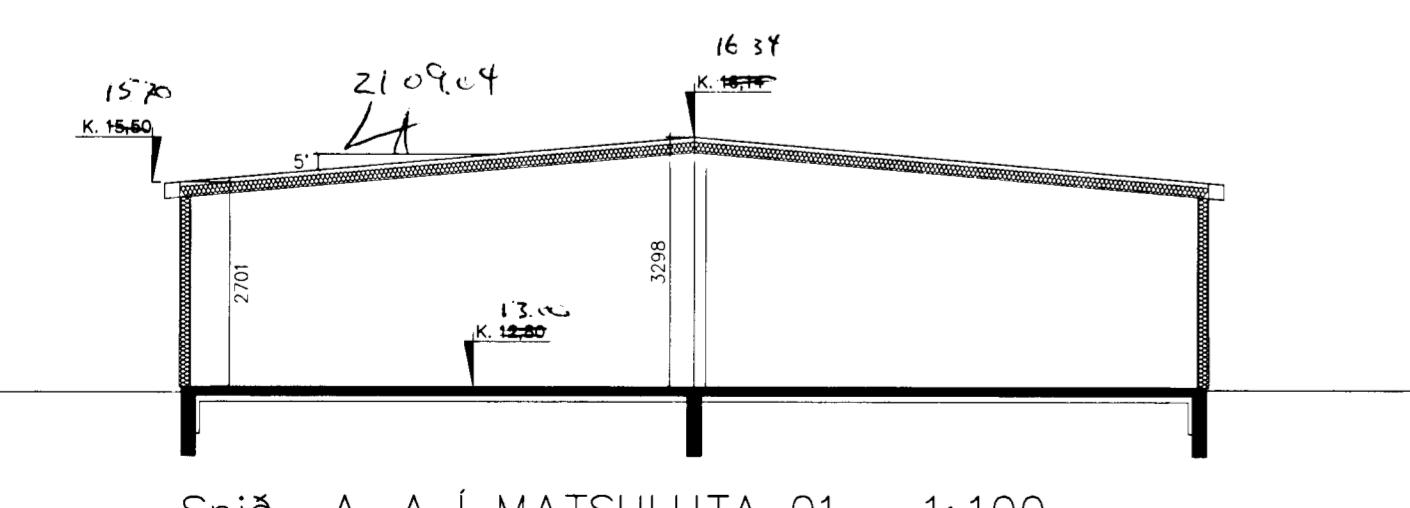

Snið A-A í MATSHLUTA 01 1:100

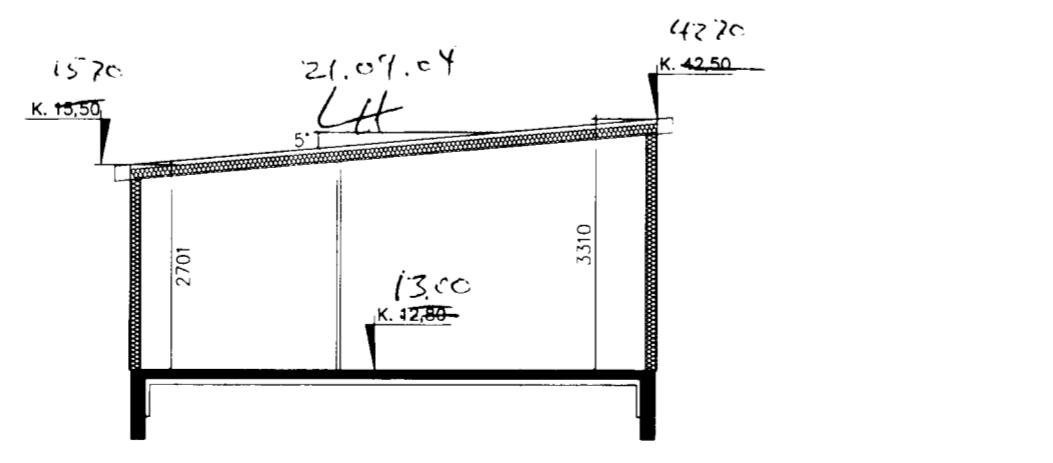

Snið B-B í MATSHLUTA 02 1:100

79.04  
HEILFRIGDISHEITIRLIT  
HAFNARFJARDAR-  
OKOPIAVOGSSVÁMEIS  
Garðaborg 1 - 210 Garðabæ  
K.15.70  
K.15.50  

Dags	Breytingar	Nr.	Nofn
17.08.2004	Byggingarefni breytt 1 PIR samlokueiningar	1.	F0
17.08.2004	Geymslurýmid sem er skipt í brunahóf með EI60 eldvarnarvegum.	2.	F0

meter Verkfæðistofa ehf			
Skúuvog 5-2 hæð			
104 Reykjavík			
STEINHELLA 15, 221 Hafnarfjörður			
AFSTÖÐUMYND, BYGGINGARLÝSING OG SNIÐ			
TOLVUSKRA	HANNAD	TEKNAD	YFIRFARIÐ
145-221-STEINHELLA 15	F0	F0	1
SAMÞYKT	TEKNING NR.		ÓTGAFA
Fridrik Þorláksson	145-221-A04		
Fríðrik Þórðarson	MKV	BLAÐ NR.	
2303592459	1:500	A-04	
Fridrik Þórðarson	DAGS.	VERK NR.	145