



GRUNNMYND
 MKV. 1:100

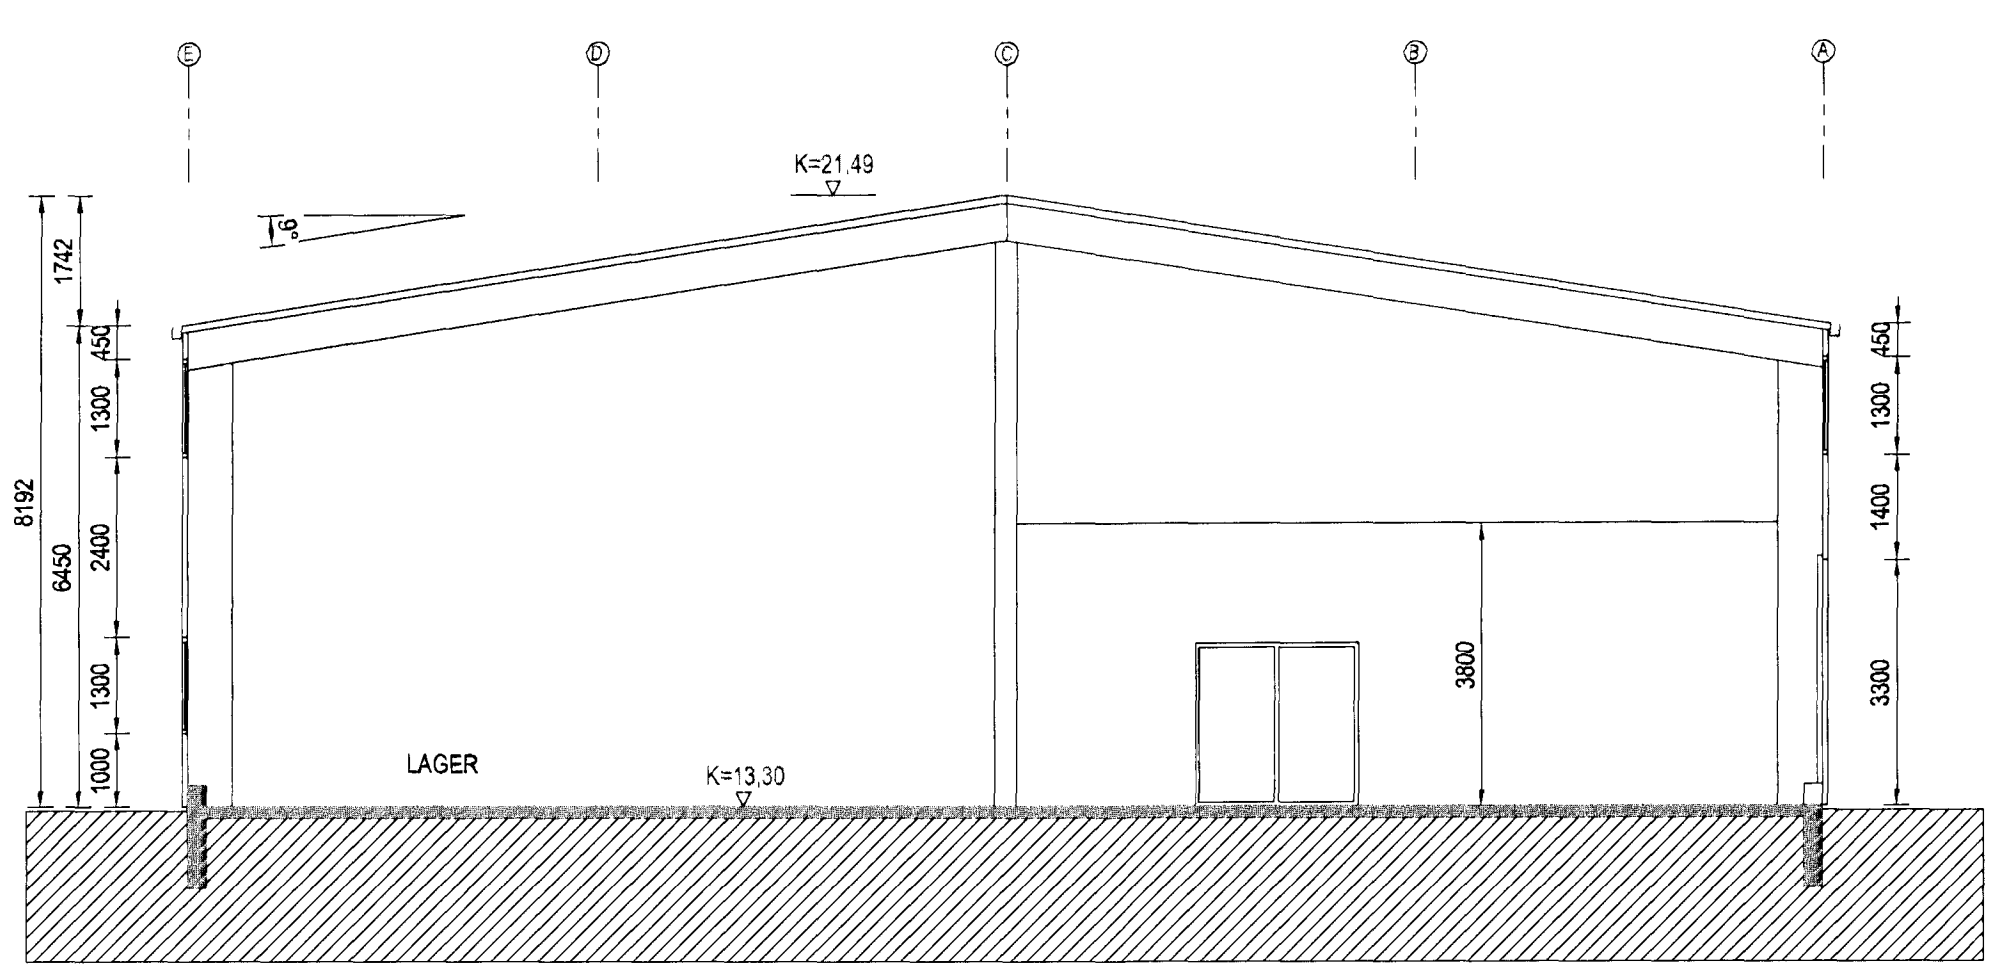

SNID A-A
 MKV. 1:100

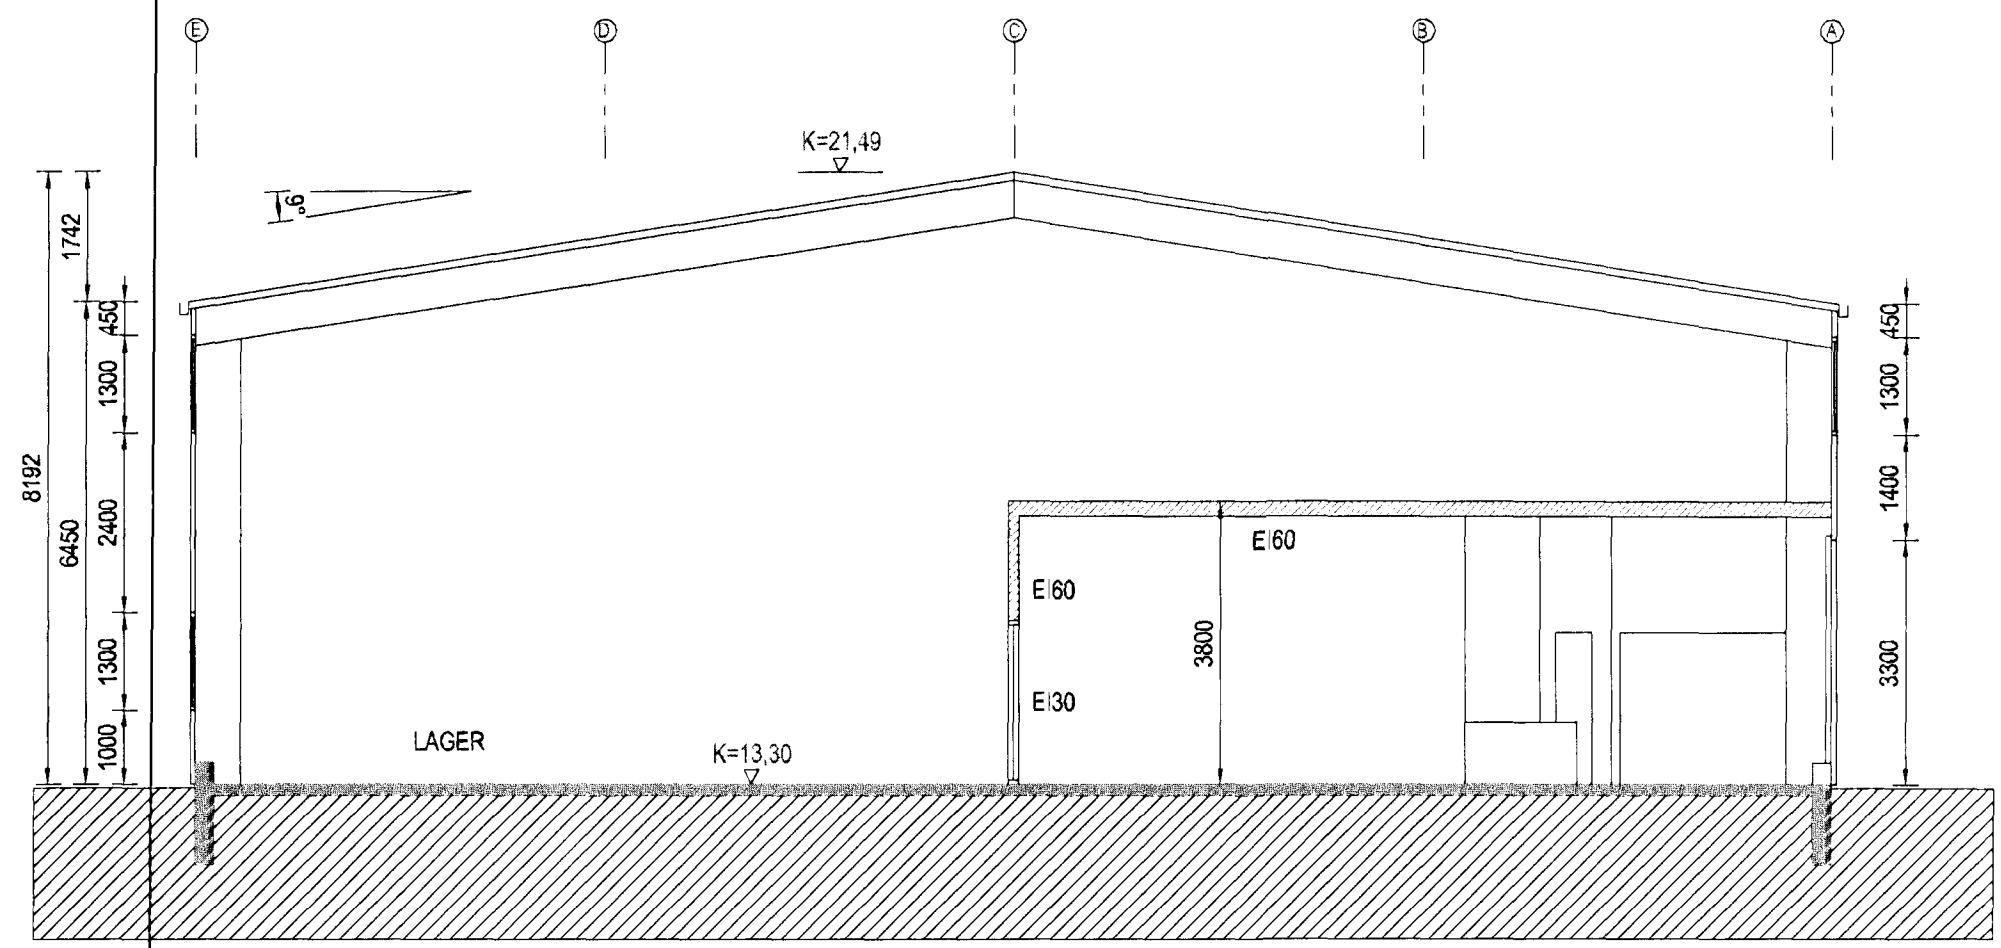

SNID B-B
 MKV. 1:100

B: 07.08.2012.
 Skrifstofur og sýningarsalur í hluta norður enda húss.
 A: 18.02.2011.
 Húsi skipt upp í 2 rými í stað 4 rýma fyrir létta lönnað.

Br. nr.	Dags.	Af.	Breyting
Ⓐ	18.02.11	bF	SJÁ HERAD OFAN
Ⓑ	07.08.12	bF	SJÁ HERAD OFAN
Ⓒ			
Ⓓ			

ÞORSTEINN FRÍÐÞJÓFSSON
 MIÐSALIR 7, 201 KÓPAVOGUR, Sími 845-0651
 byggingatæknifræðingur
 Kt. 211055-5299 netfang: midsalir7@simnet.is

STEINHELLA 17A
 HAFNARFJÖR'UR

Tekningarnett: GRUNNMYND
 SNID

Dags. 04.05.2006 Kvörð 1:100
 Hönnuð bF Teknað bF Samþ.
 Verknr. 05-302 Tekn. nr. 102 Breytnr. B

