




Samþykkt þann  
**13 SEP 2012**  
 Byggingafulltrúinn í Hafnarfjörum  
 E.h. Sigurður Steinar Jónsson

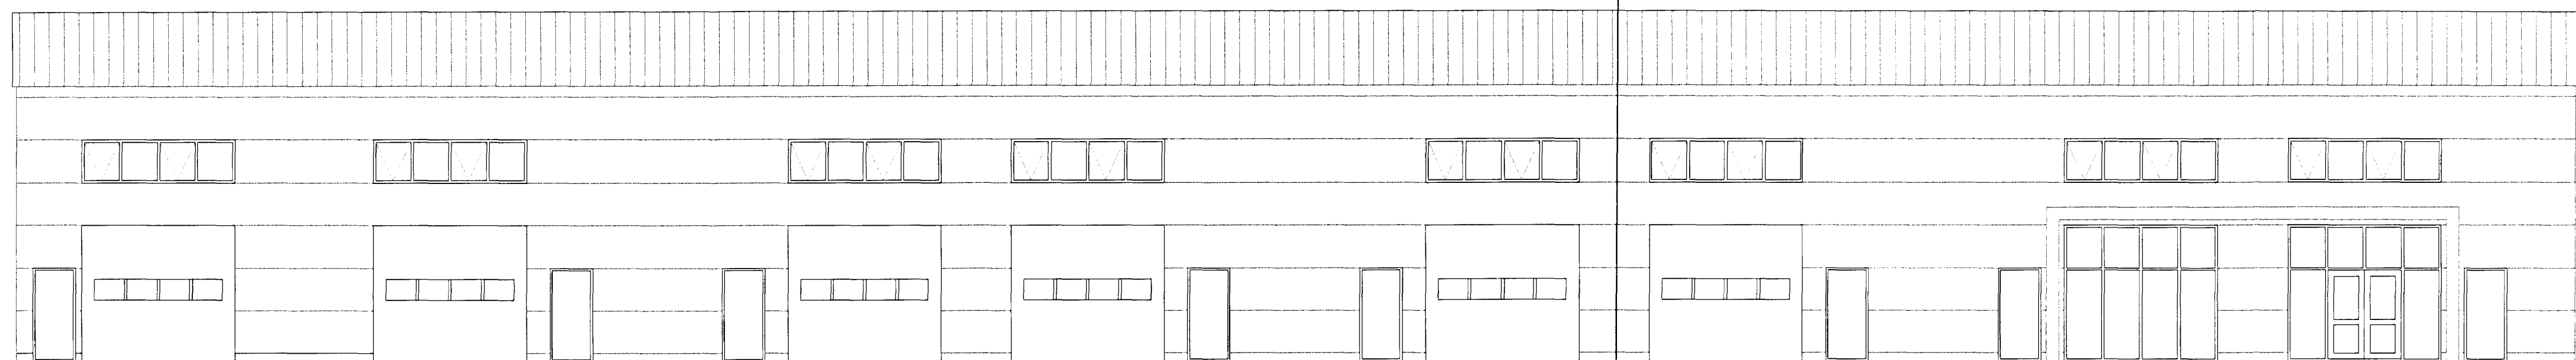


AUSTRÆG HLIÐ  
 MKV. 1:100

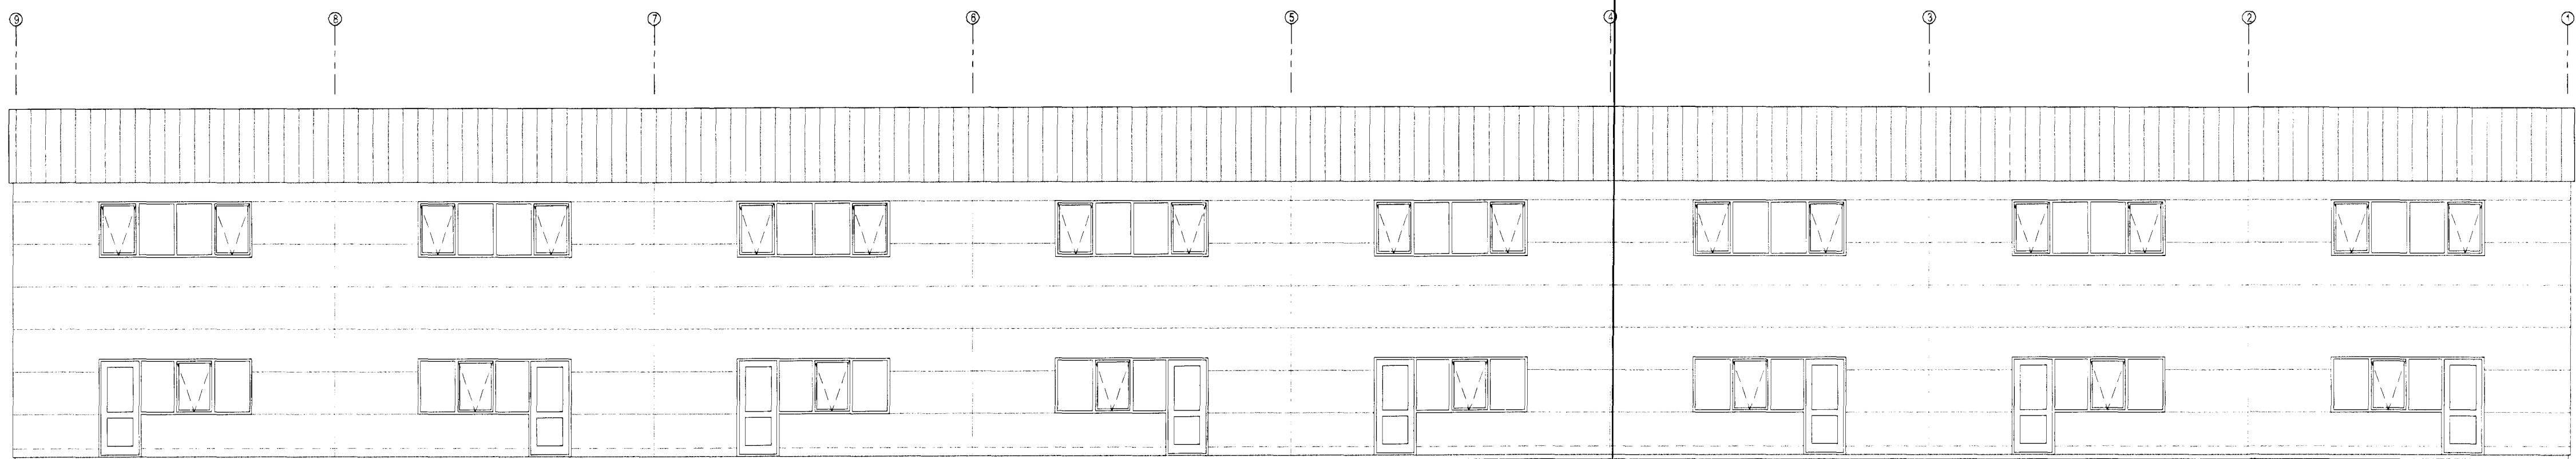

VESTLÆG HLIÐ  
 MKV. 1:100

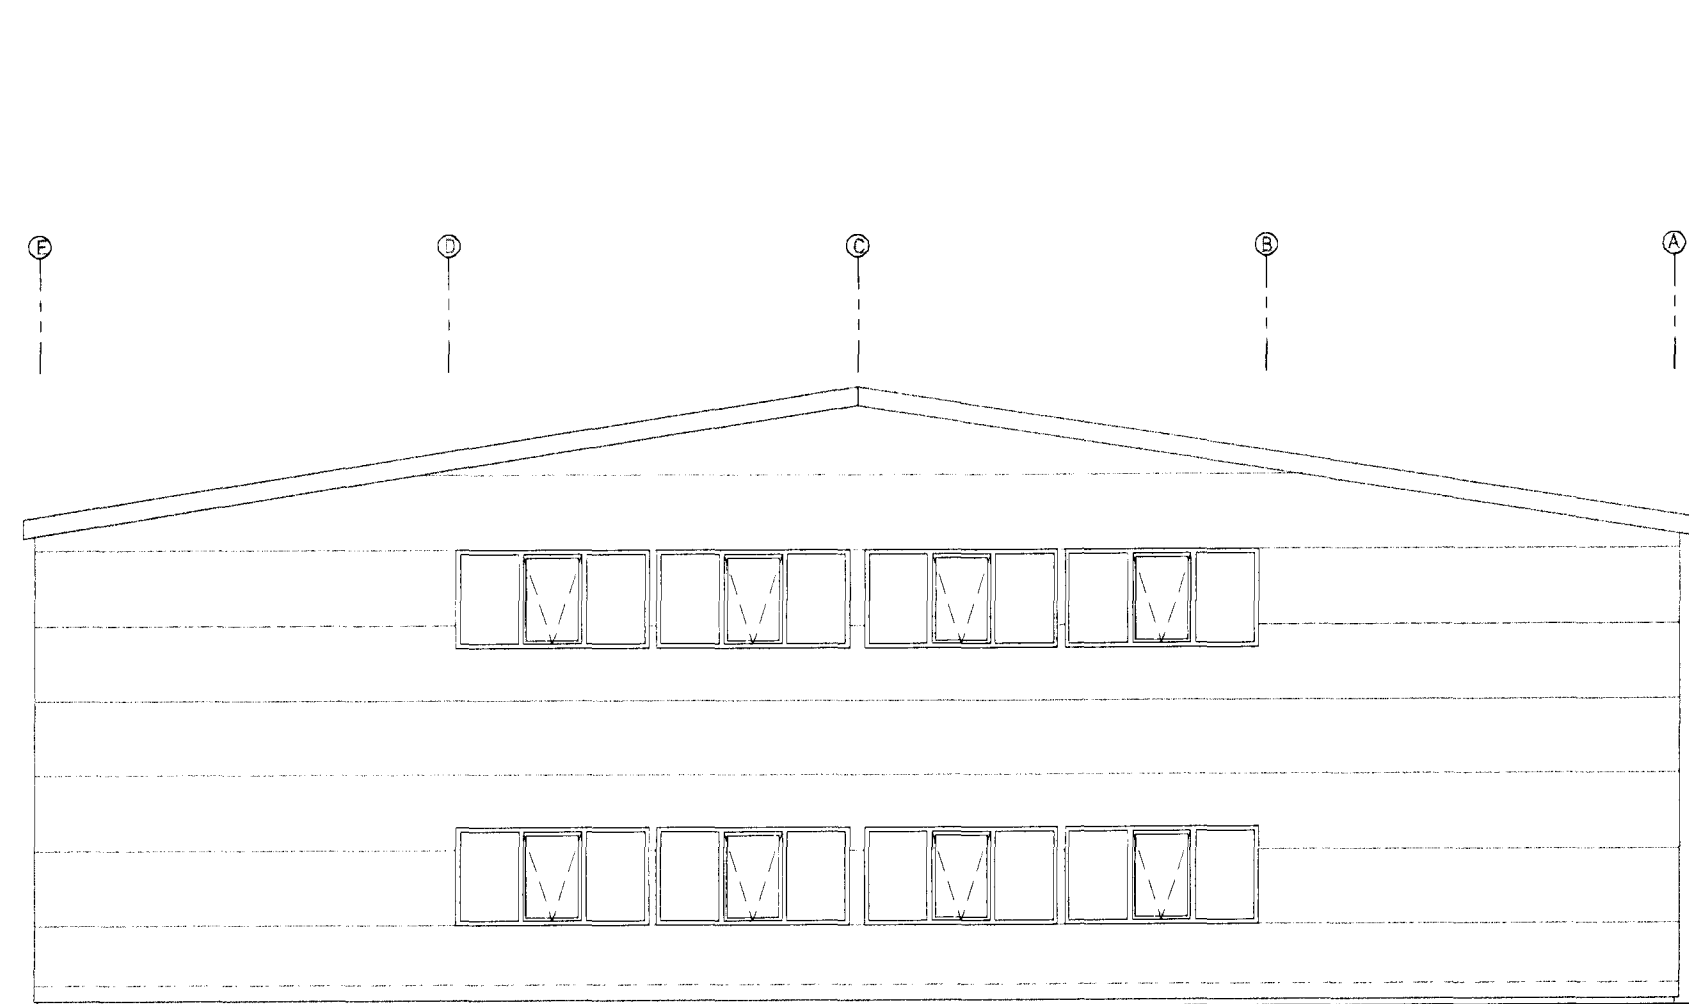

SUÐLÆG HLIÐ  
 MKV. 1:100

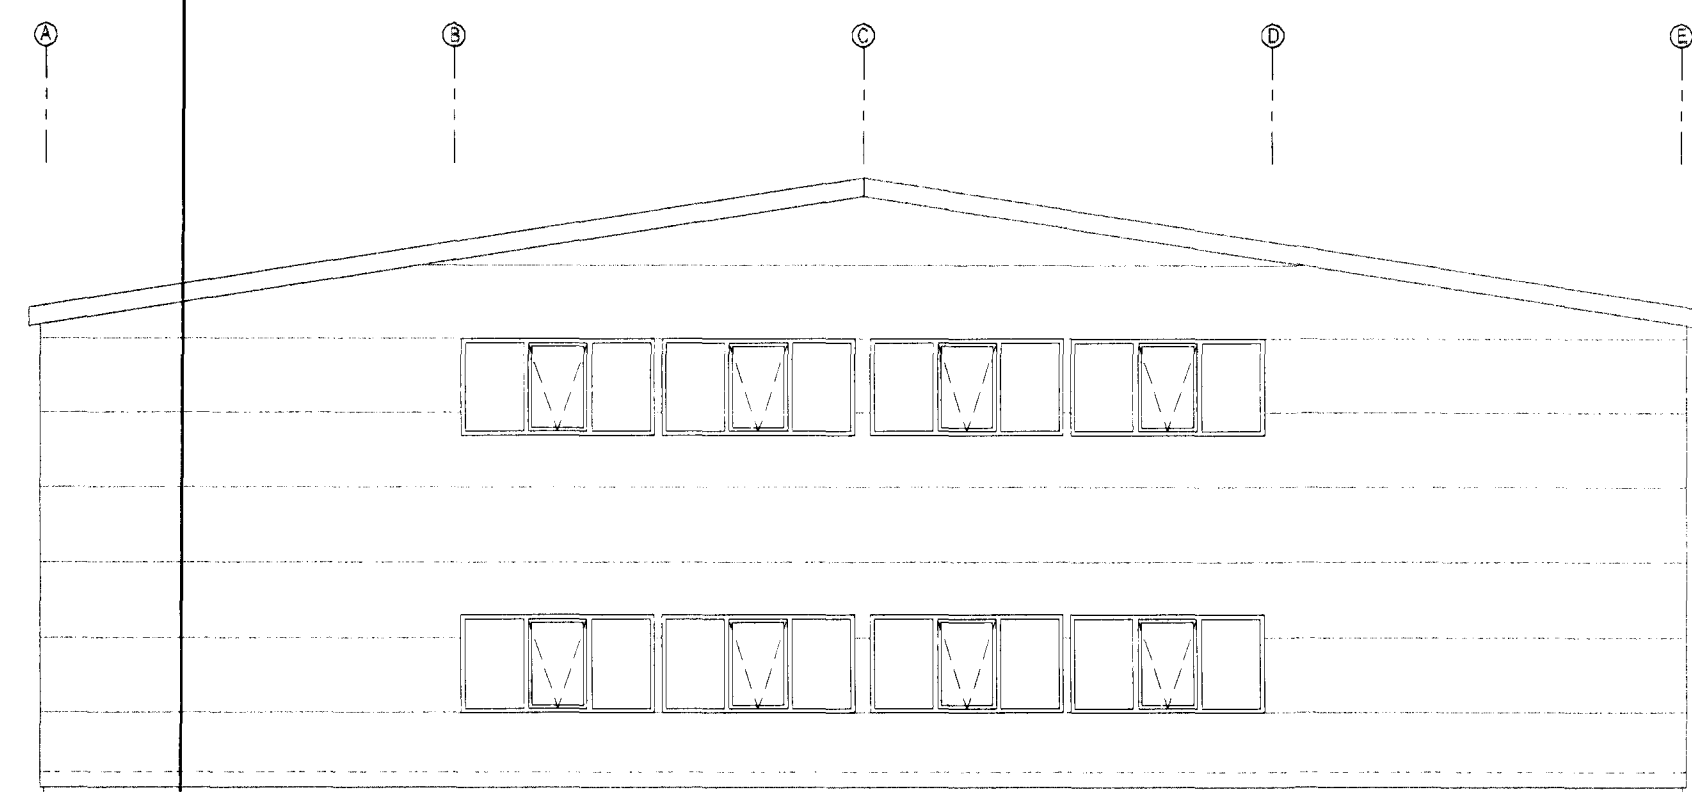

NORÐLÆG HLIÐ  
 MKV. 1:100

B: 07.08.2012.  
 Húsi skipt upp í 2 rými og verslun í hluta norður enda húss.  
 2 nyrstu vöruhurðum breytt í glugga og gönguhurð  
 A: 18.02.2011.  
 Húsi skipt upp í 2 rými í stað 4 rýma fyrir léttan iðnað.

Br. nr.	Dags.	Af.	Breyting
Ⓐ	18.02.11	þF	SIÁ HÉR AÐ OFAN
Ⓑ	07.08.12	þF	SIÁ HÉR AÐ OFAN
Ⓒ			
Ⓓ			

**ÞORSTEINN FRÍÐÞJÓFSSON**  
 MIÐSALIR 7, 201 KÖPAVOGUR, SÍMI 845-0651  
 byggingatæknifræðingur  
 Kf. 211055-5299 neifang: midsalir7@simnet.is

**STEINHELLA 17A**  
 HAFNARFJÖRUR

Tekningarnúmer: ÚTLIT

Dags 04.05.2006 Kvörð 1:100  
 Hannað þF Teknað þF Samþ. *Meckert*  
 Verknr. 05-302 Tekn. nr. 103 Breyt. nr. B

29.08.2012  
*AI*