



GRUNNMYND
 MKV. 1:100

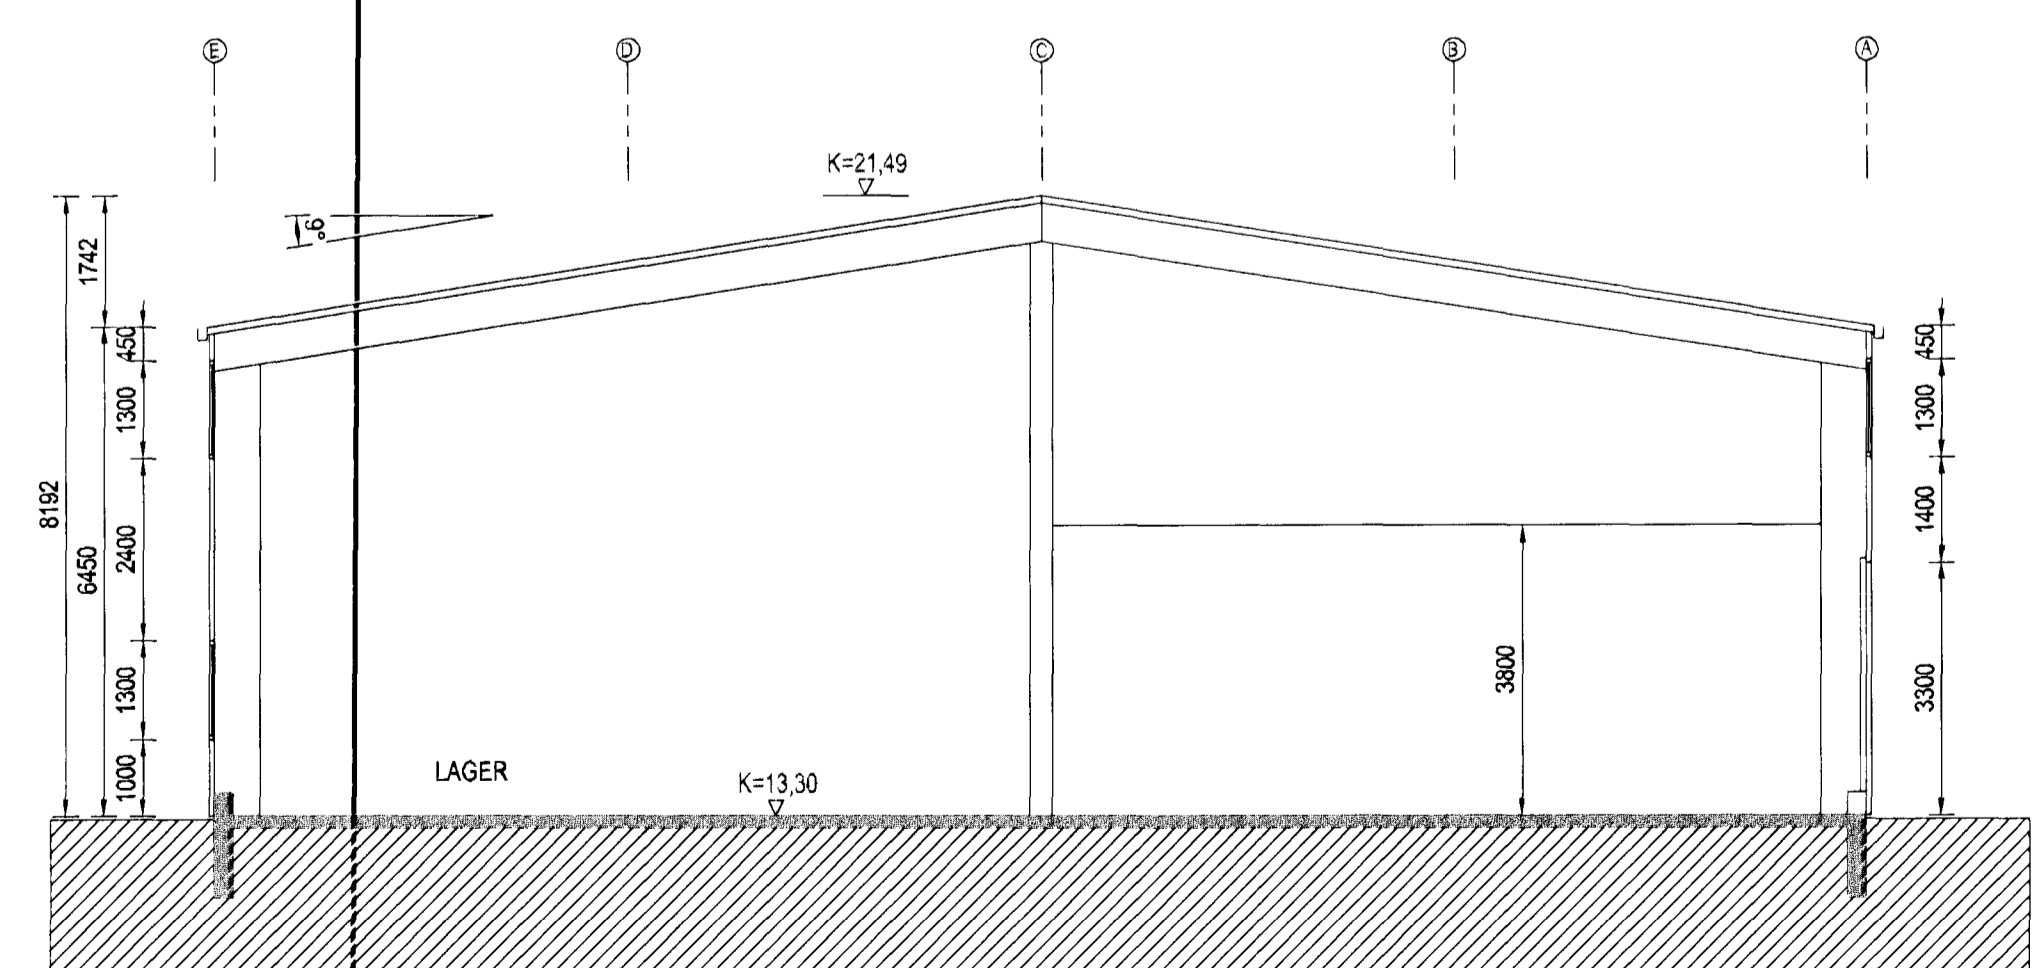

SNID A-A
 MKV. 1:100

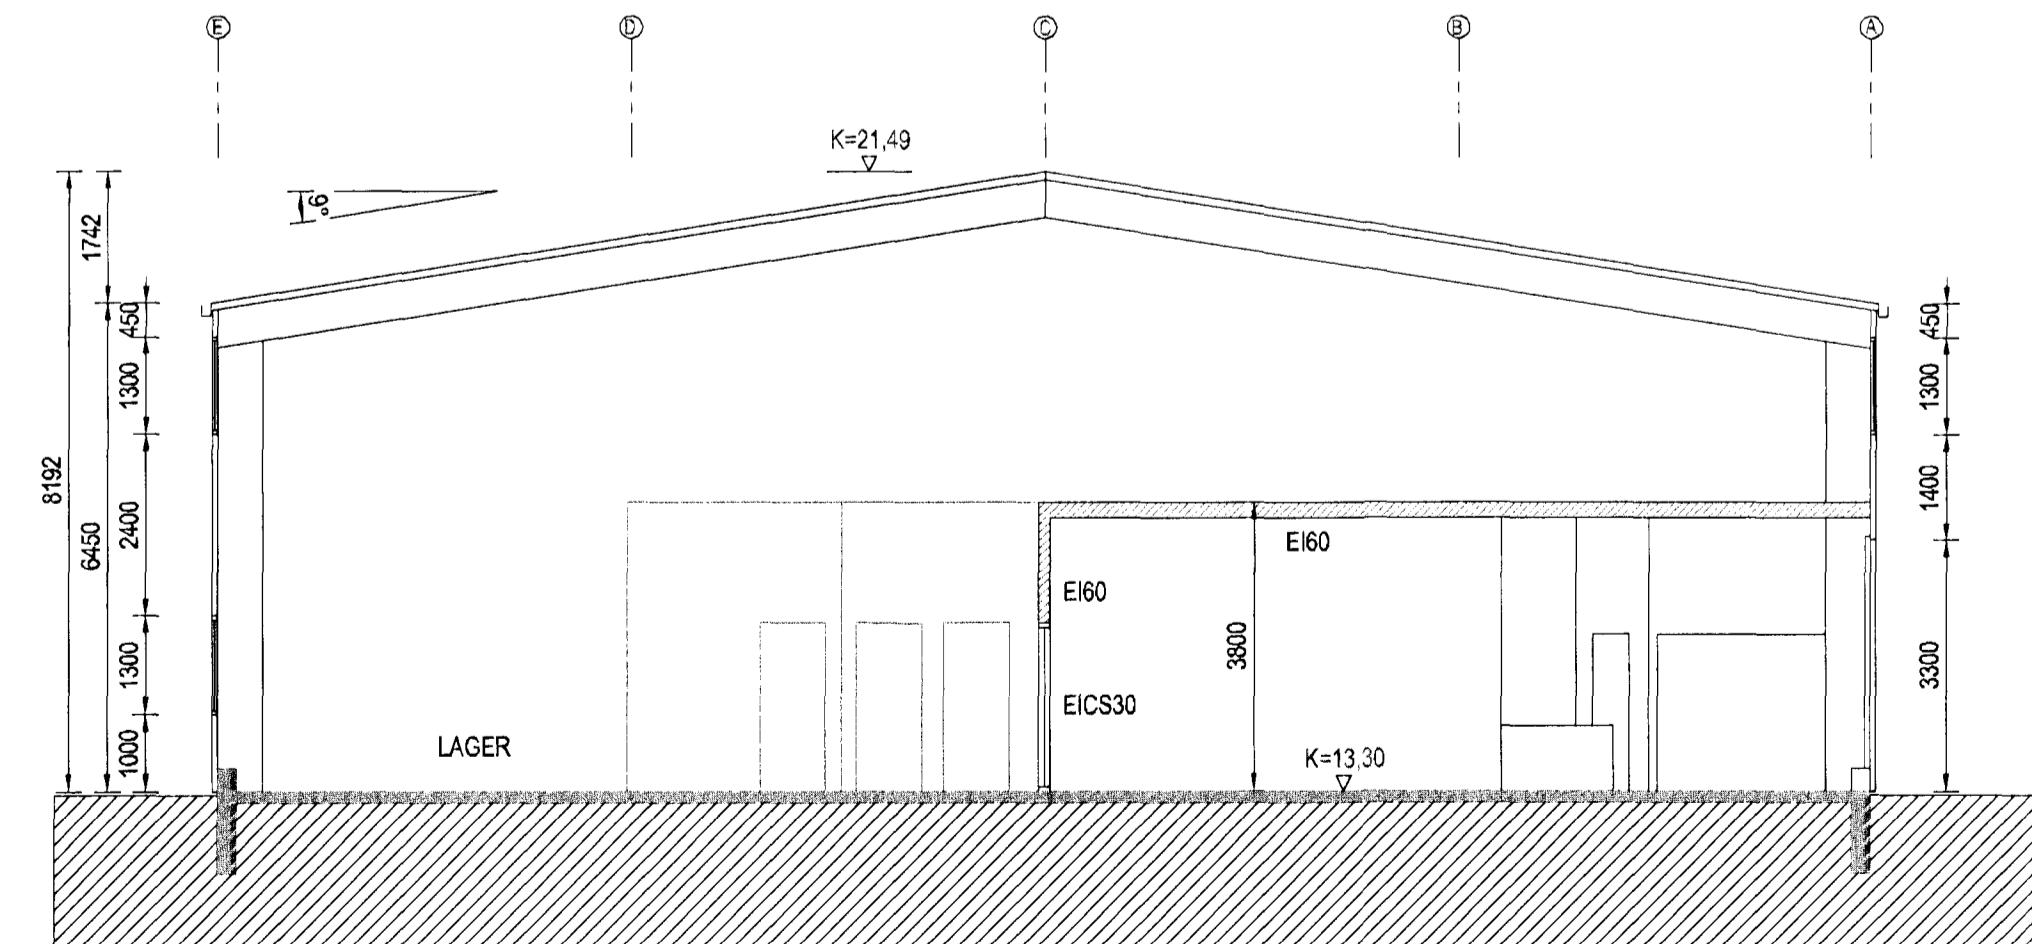

SNID B-B
 MKV. 1:100

C: 25.10.2012.
 Innra skipulagi í sýningarsal og starfsmannaoðstöðu breytt í tils háttar.
 B: 07.08.2012.
 Skrifstofur og sýningarsalur í hluta norður enda húss.
 A: 18.02.2011.
 Húsi skipt upp í 2 rými í stað 4 rýma fyrir léttan lónað.

Br. nr.	Dags.	Af.	Breyting
Ⓐ	18.02.11	þF	SJÁ HÉR AD OFAN
Ⓑ	07.08.12	þF	SJÁ HÉR AD OFAN
Ⓒ	25.10.12	þF	SJÁ HÉR AD OFAN
Ⓓ			

FORSTEINN FRÍÐÞJÓFSSON
 MIÐSALIR 7, 201 KÓPAVOGUR, SÍMI 845-0651
 byggingatæknifræðingur
 Kt. 211055-5299 netfang: midsalir7@simnet.is

STEINHELLA 17A
 HAFNARFJÖRUR

Tekningarnett:	GRUNNMYND SNID
Dags. 04.05.2006	Kvarði 1:100
Hannað þF	Teknað þF
Verknr. 05-302	Tekn. nr. 102
	Breyt. nr. C