




Samþykkt þann
 02 NOV 2012
 Byggingafulltrúinn í Hafnarfirði
 E.h. Sigurður Steinar Jónsson

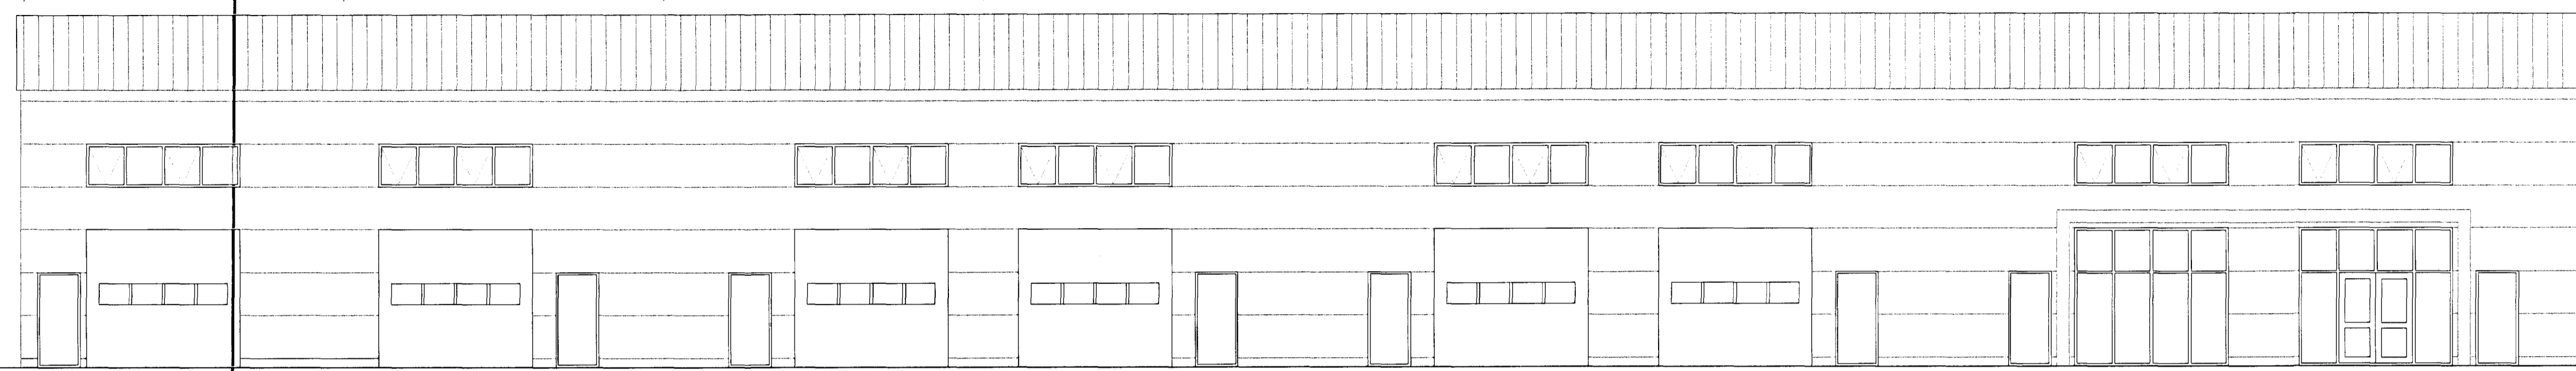


AUSTLÆG HLIÐ
 MKV. 1:100

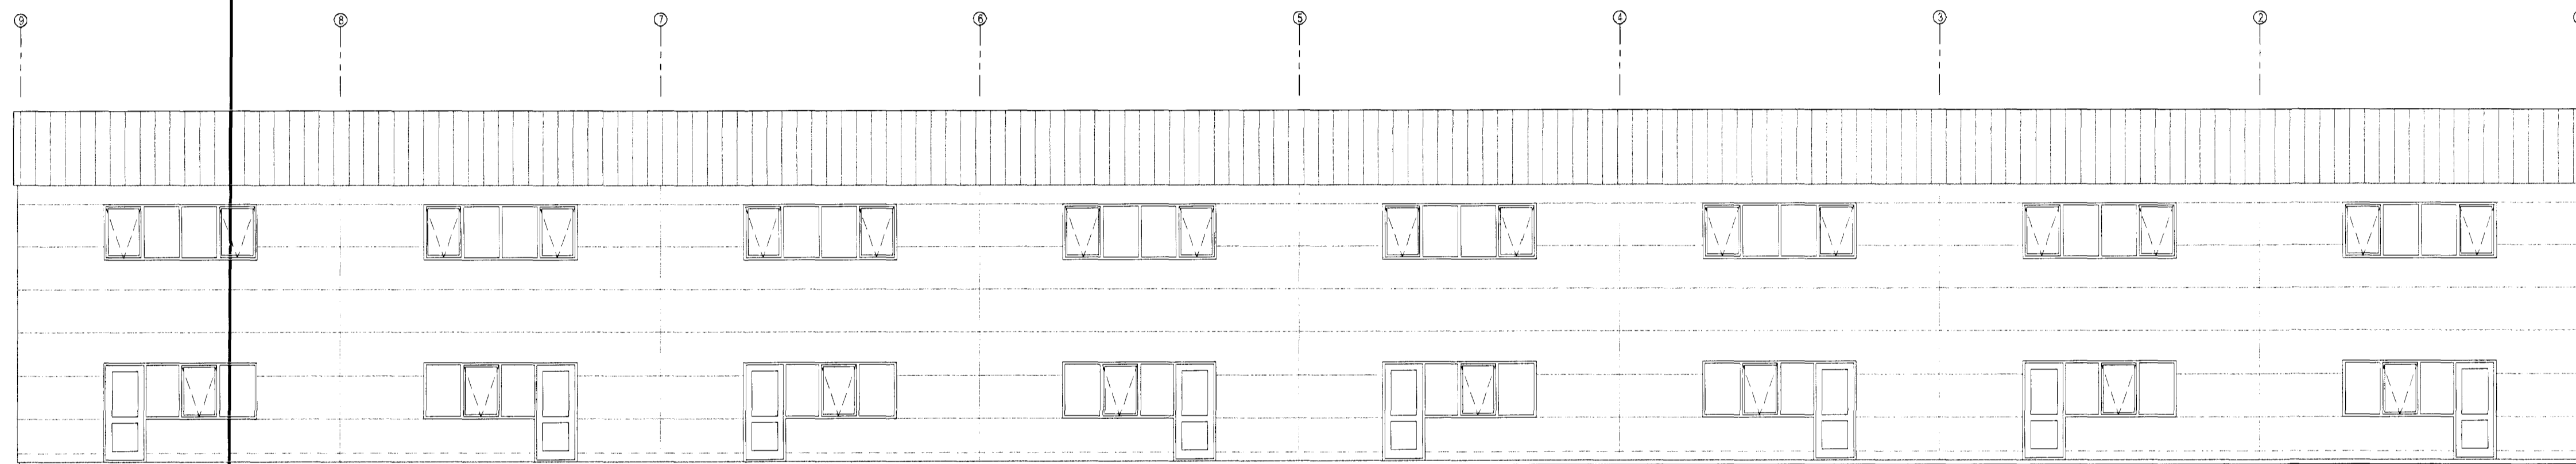

VESTLÆG HLIÐ
 MKV. 1:100

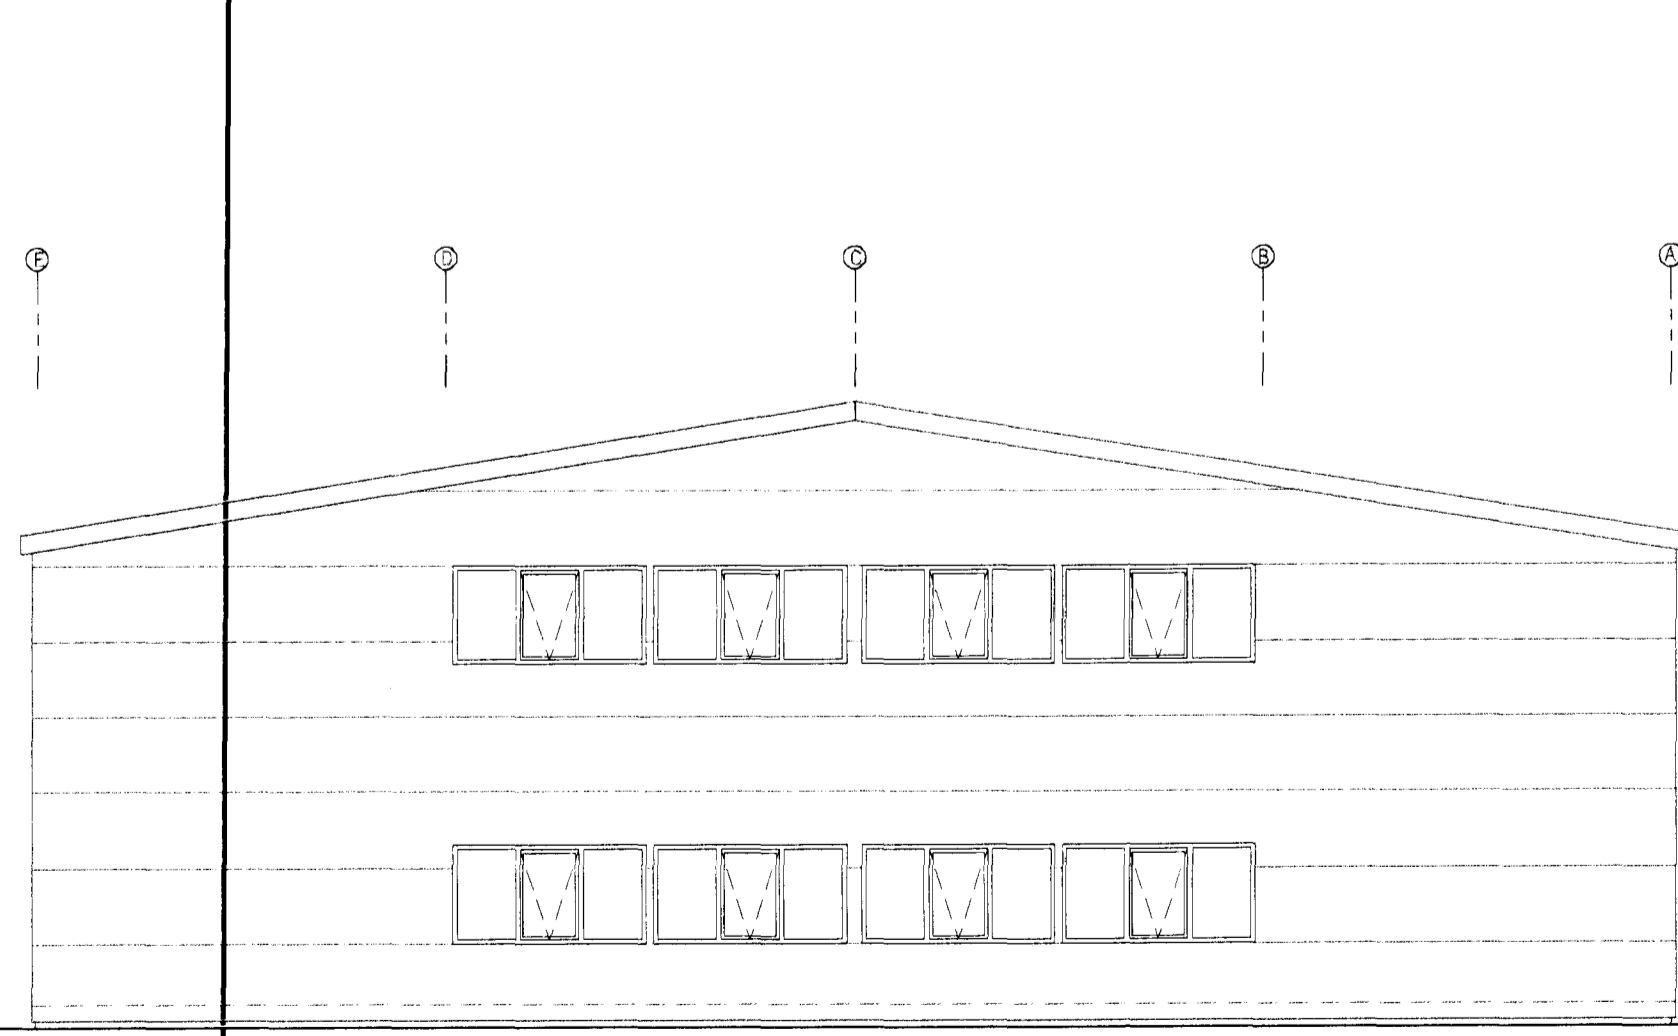

SUBLÆG HLIÐ
 MKV. 1:100

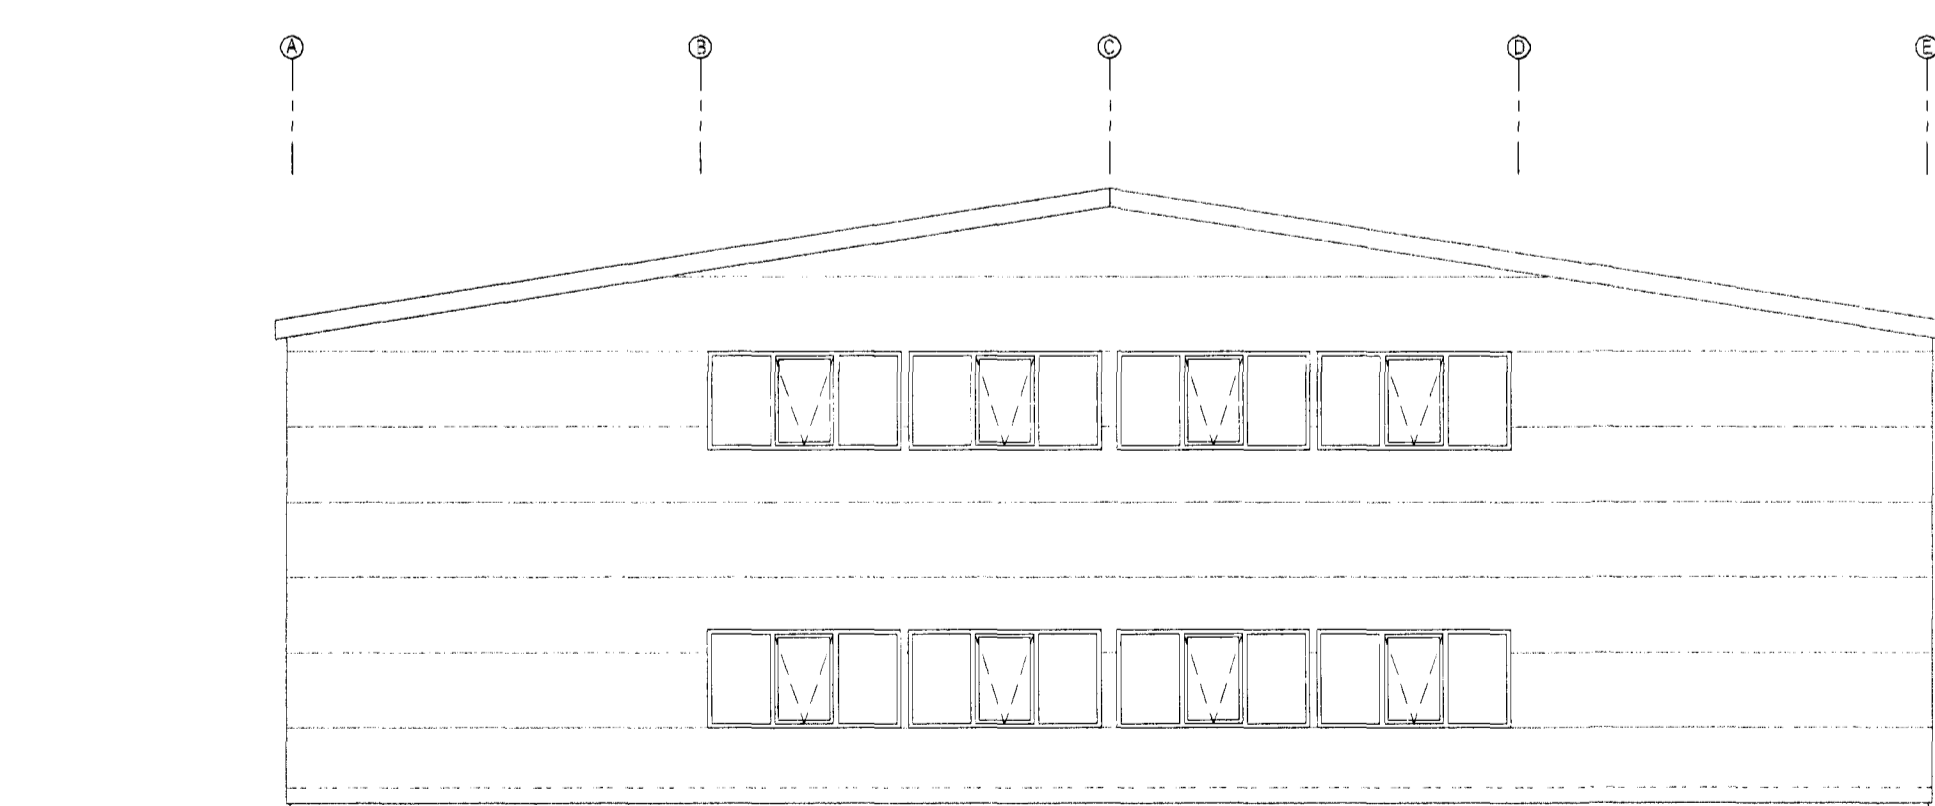

NORDLÆG HLIÐ
 MKV. 1:100

B: 07.08.2012.
 Húsi skipt upp í 2 rými og verslun í hluta norður enda húss.
 2 nýrstu vöruhúðum breytt í glugga og gönguhúð
 A: 18.02.2011.
 Húsi skipt upp í 2 rými í stað 4 rýma fyrir léttan iðnað.

Br. nr.	Dags.	Af.	Breyting
Ⓐ	18.02.11	þF	SJÁ HÉR AÐ OFAN
Ⓑ	07.08.12	þF	SJÁ HÉR AÐ OFAN
Ⓒ			
Ⓓ			

ÞORSTEINN FRÍÐÞJÓFSSON
 MIDSALIR 7, 201 KÓPAVOGUR, SÍMI 845-0651
 byggingatæknifræðingur
 Kt. 211056-5299 netfang: midsalir7@simnet.is

STEINHELLA 17A
HAFNARFJÖRUR

Tekningarheiti: ÚTLIT
 Dags: 04.05.2006 Kvartál: 1:100
 Hannað þF Teknað þF Samþ.
 Verknr 05-302 Tekn.nr. 103 Breyt.nr. B