Byggingarfulltrúi samþykkir erindið.

22 SEPT. 2004

Bent skal á að samþykkt þessi verður ekki virk, fyrr en eftir þinglýsingu eignaskiptayfirlýsingarinnar og skráningu hennar hjá Fasteignamati ríkisins

Byggingafulltrúinn í Hafnarfirði

Úr Gildi

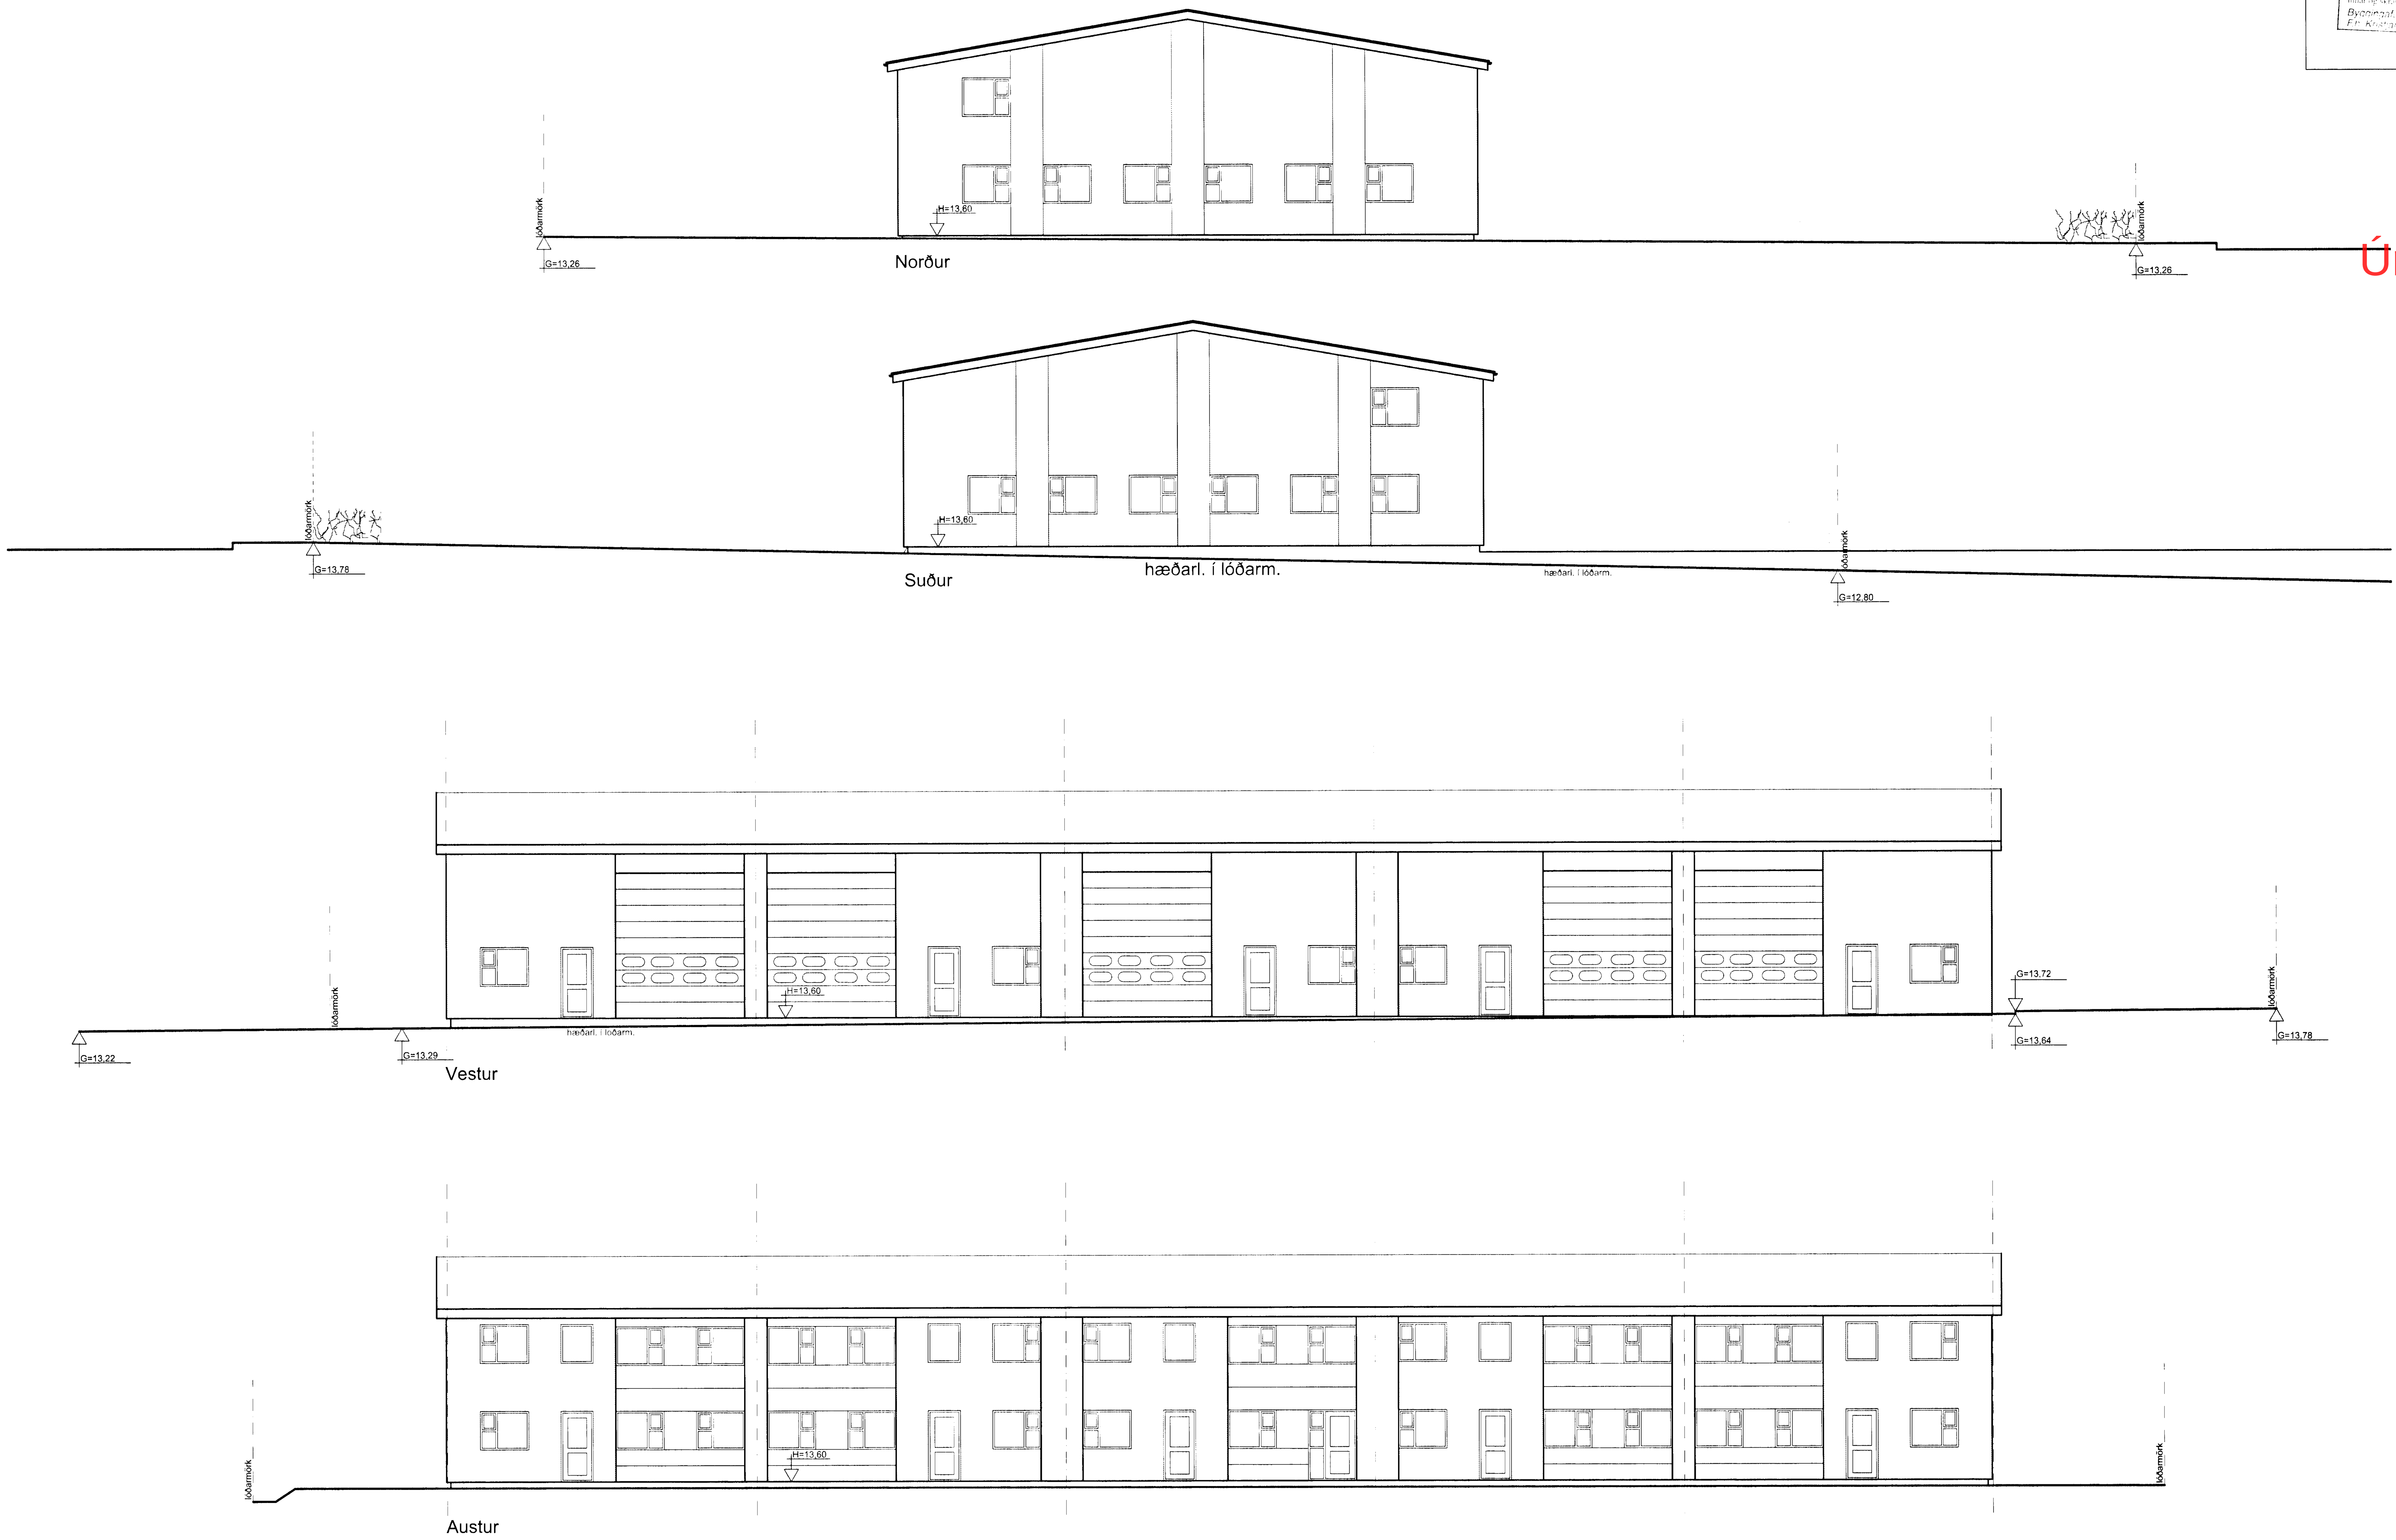

Steinhella 2 Hafnarfirði

Útlit		kvarði 1:100	teikn. nr. 3
Ingi Gunnar Þórðarson byggingafræðingur kt. 280453-3239	Smiðjuvegur 11 200 Kópavogur	dags. 07.07.2004	breytt: 09.09.2004
sími 554 3523, 897 3523 fax 554 3523 netf. igth@simnet.is			

Breytt dags.	Eðli breytinga	Breytt dags.	Eðli breytinga	Breytt dags.	Eðli breytinga	Breytt dags.	Eðli breytinga	Breytt dags.	Eðli breytinga	Breytt dags.	Eðli breytinga
										09.09.2004	Inntaksklefi, möls. sérn.fl. og gönguleið. að lóð