


12 JAN 2011

ByggingarleiðsluGinn í Hafnarfirði
S.h. Sigurður Steinar Jónsson

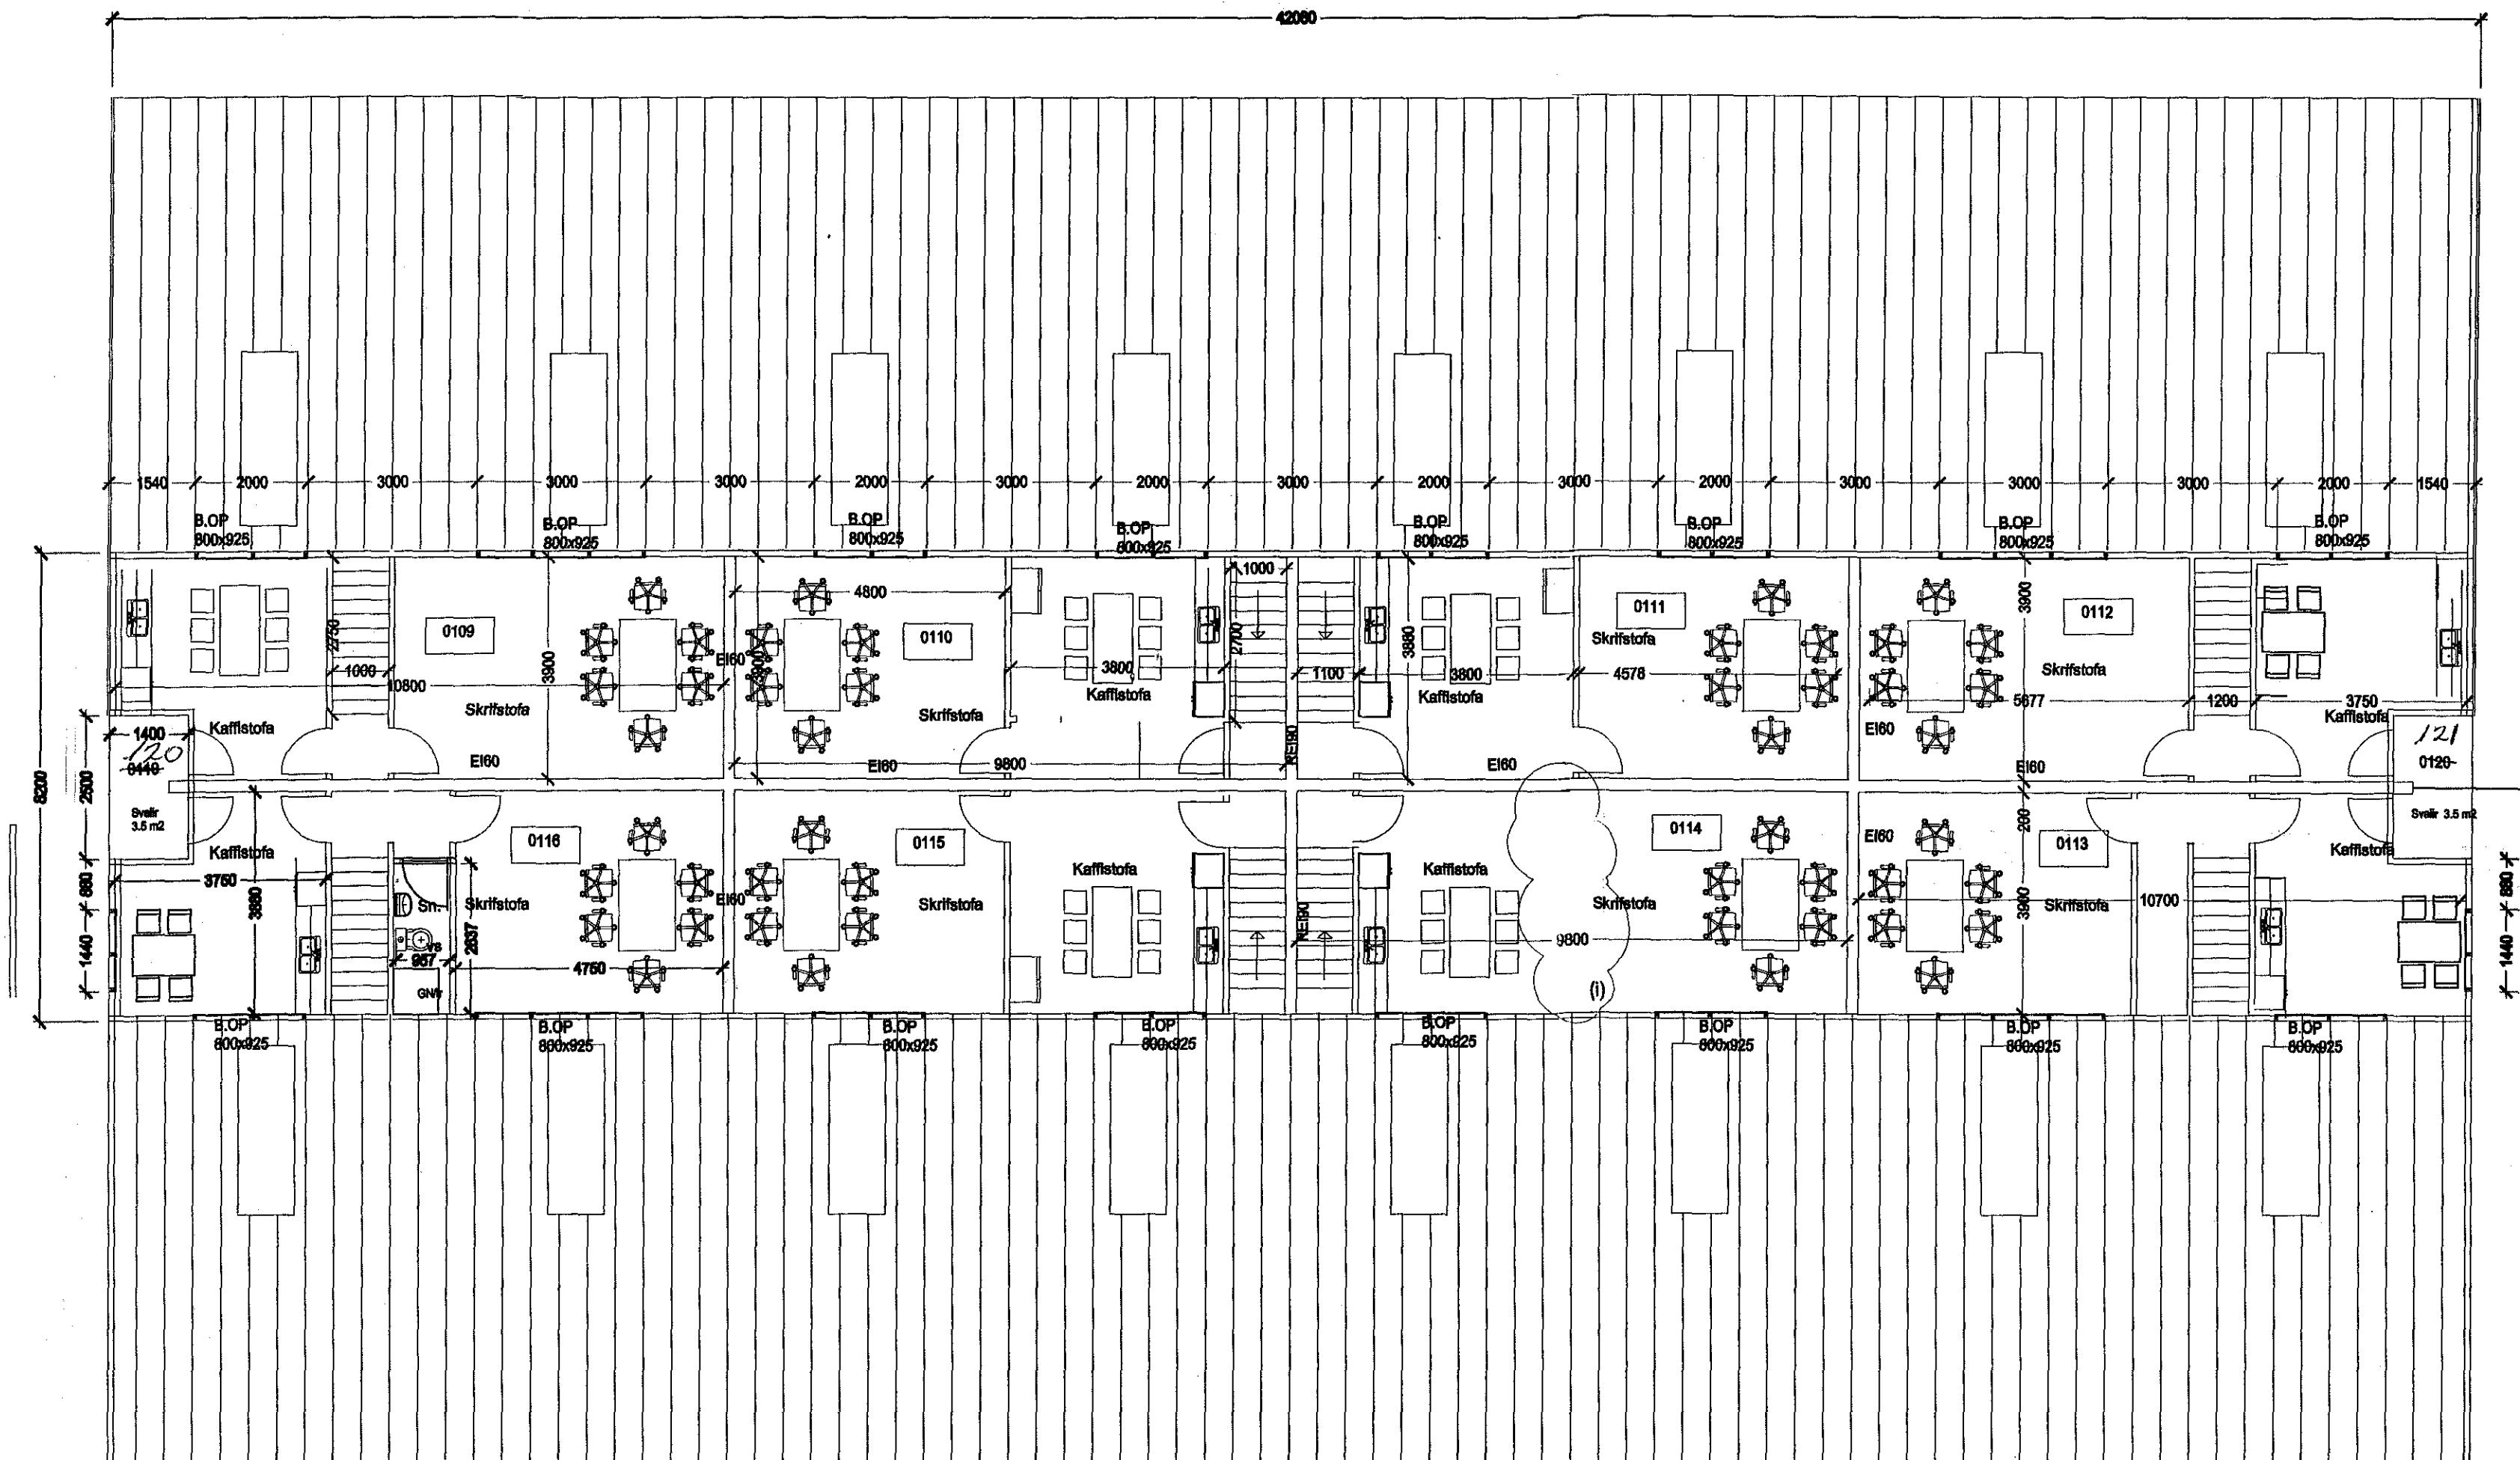

Skyrningar.
Málestningar á gluggum eru eins á báðum hlíðum hússins.
Sómu mál eru á innveggjum í einingunum.
Upphafleg teikning frá Stálba ehf.

- Breytingar.**
- (a) 030411. Skýringatexti
 - (b) skýringatexti
 - (c) skýringatexti
 - (d) 141204 skýringatexti og númerun eininga
 - (e) 140805 svalir á göflum
 - (f) 021105 Málestningar á eftir hæð og stigar á milli hæða
 - (g) 15.5.06 Gluggar á 2. hæð og stigar
 - (h) 150906. Lagfærslng á milliveggum
 - Reyndartekning
 - (i) 23.12.2010 breytingar eftir lokaúttekt

Verk. 556-03 Steinheila 8, Hafnarfirði

Teikning: Grunnmynd milligöfus.

Mál: 1:100

Dag: 121004 031104 (a) 151104 (b) 051204 (c)

Guðmundur Gunnarsson
byggingaverkfæraingur
Langagerði 15
108 Reykjavík
sími/fax 5888798
GSM 897 8786
lt 010744 8030



Hús- og notkunarlysing.
Húsið er byggt sem almennt iðnaðarhús í 8 einingum. Starfsmannafjöldi áætlaður mest 5 manns í hverri einingu. Húsið er hefðbundin stálgrendahús, byggt á staðnum, á steypum sökli. Pak og veggir eru úr Kingspan KS1000RW stálsamlokueiningum með PIR elhangrun sem hvíla á langböndum úr galv. stáli (Multibeam). Þykkt eininga 60mm á veggjum en 80 mm í þaki. U-gildi 0.23 W/m²/K fyrir pak en 0.30 fyrir vegg. Upphitum húss er <18°C í vinnumöslum. Í öllum rýmum með töppunarstað vatns er gófinnörfall. Gluggalaus rými eru með vélranni loftaæsingu.

Veggir eru ljósir en pak er grátt. Þakkantur er klæddur litlu stáli, samlitu þaki. Lyfihurðir eru með handvirkri opnum auk ráðirfis. Gónguhurðir eru úr tré. Brúttólfur 1. hæðar er 1006 m², milliflata 308 m² eða samtals 1314 m². Brúttórmámi er 5942,7 m³. Nýtingarhlutfall 16ðar er 0,509. Lögn er malbikuð utan gróðurbeltis við gótu. Sterðir húss koma að öðru leyti fram í skráningartöflu.

Brunavarnir:
Brunavarnir hússins fara eftir forskrifstarákvæðum byggingarreglugerðar. Húsið er 8 brunahóf og eru þau stætu 170,8 m². Burðargrind hússins er R60 úr stáli, milligöf er RE160, stigar R30. Milligöfiið er byggt upp með timburlangböndum, gífsklætt að neðan með festri 150 mm þéttull og kleift að ofan með 22 mm fösöndum gólfaplötum. Húsinu er skipt í tver brunasamstæður með RE190 millivegg í miðju húsi samkv. gr. 154 og er hvor brunasamstæða um 657 m². Allir milliveggir eru gerir úr blikkstöðum fylltir með steinull og klæddir 16 mm spónaplötum og yzt gífsplötum. Reyklosun í þaki er um tvöfalta acryl/polycarbonat glugga með sama formi og þakklæsing alls 6,0 m² í hverri einingu eða um 4,6 % af gólfleiti vinnumálar. Fyrirkomulag rýmingarleða úr vinnumöslum á jarðheð (stæti salurinn er 130 m²) er samkvæmt gr. 206.1 í byggingarreglugerð og eru um gönguhurðir og lyfihurðir sem verða með handvirkum bímaði og úr aðstoðu á 2. hæð um björgunarop sem eru í hverri einingu. Gónguleiðir eru mest um 17 m mælt með veggjum en 12 m mælt í hornalínu. Samlokueiningarnar eru samþykktar af Brunamálastofnum. Allar klæðningar aðrar en einingar eru í flokki 1. Gólfefni í flokki G. Þakefni í flokki T. Í húsinu verða handslökkvitki og brunaslanga.