

392  
G12,40

Fatl.

17P

NF

NF


Byggingarfulltrúi  
sambæririndio.

15 DES. 2004

Þessi skýring er samþykkt þessi verður ekki virk,  
fyrir en eftir fúnglýsingu eignaskiptayrilsingar-  
innar og skýringu hennar hjá Fasteignamatari ríkisins.  
Byggingarfulltrúinn í Hafnarfirði  
Fh. Kristján Þóráinsson

Byggingarreitur

Svæði fyrir sorpgám  
NF  
GN

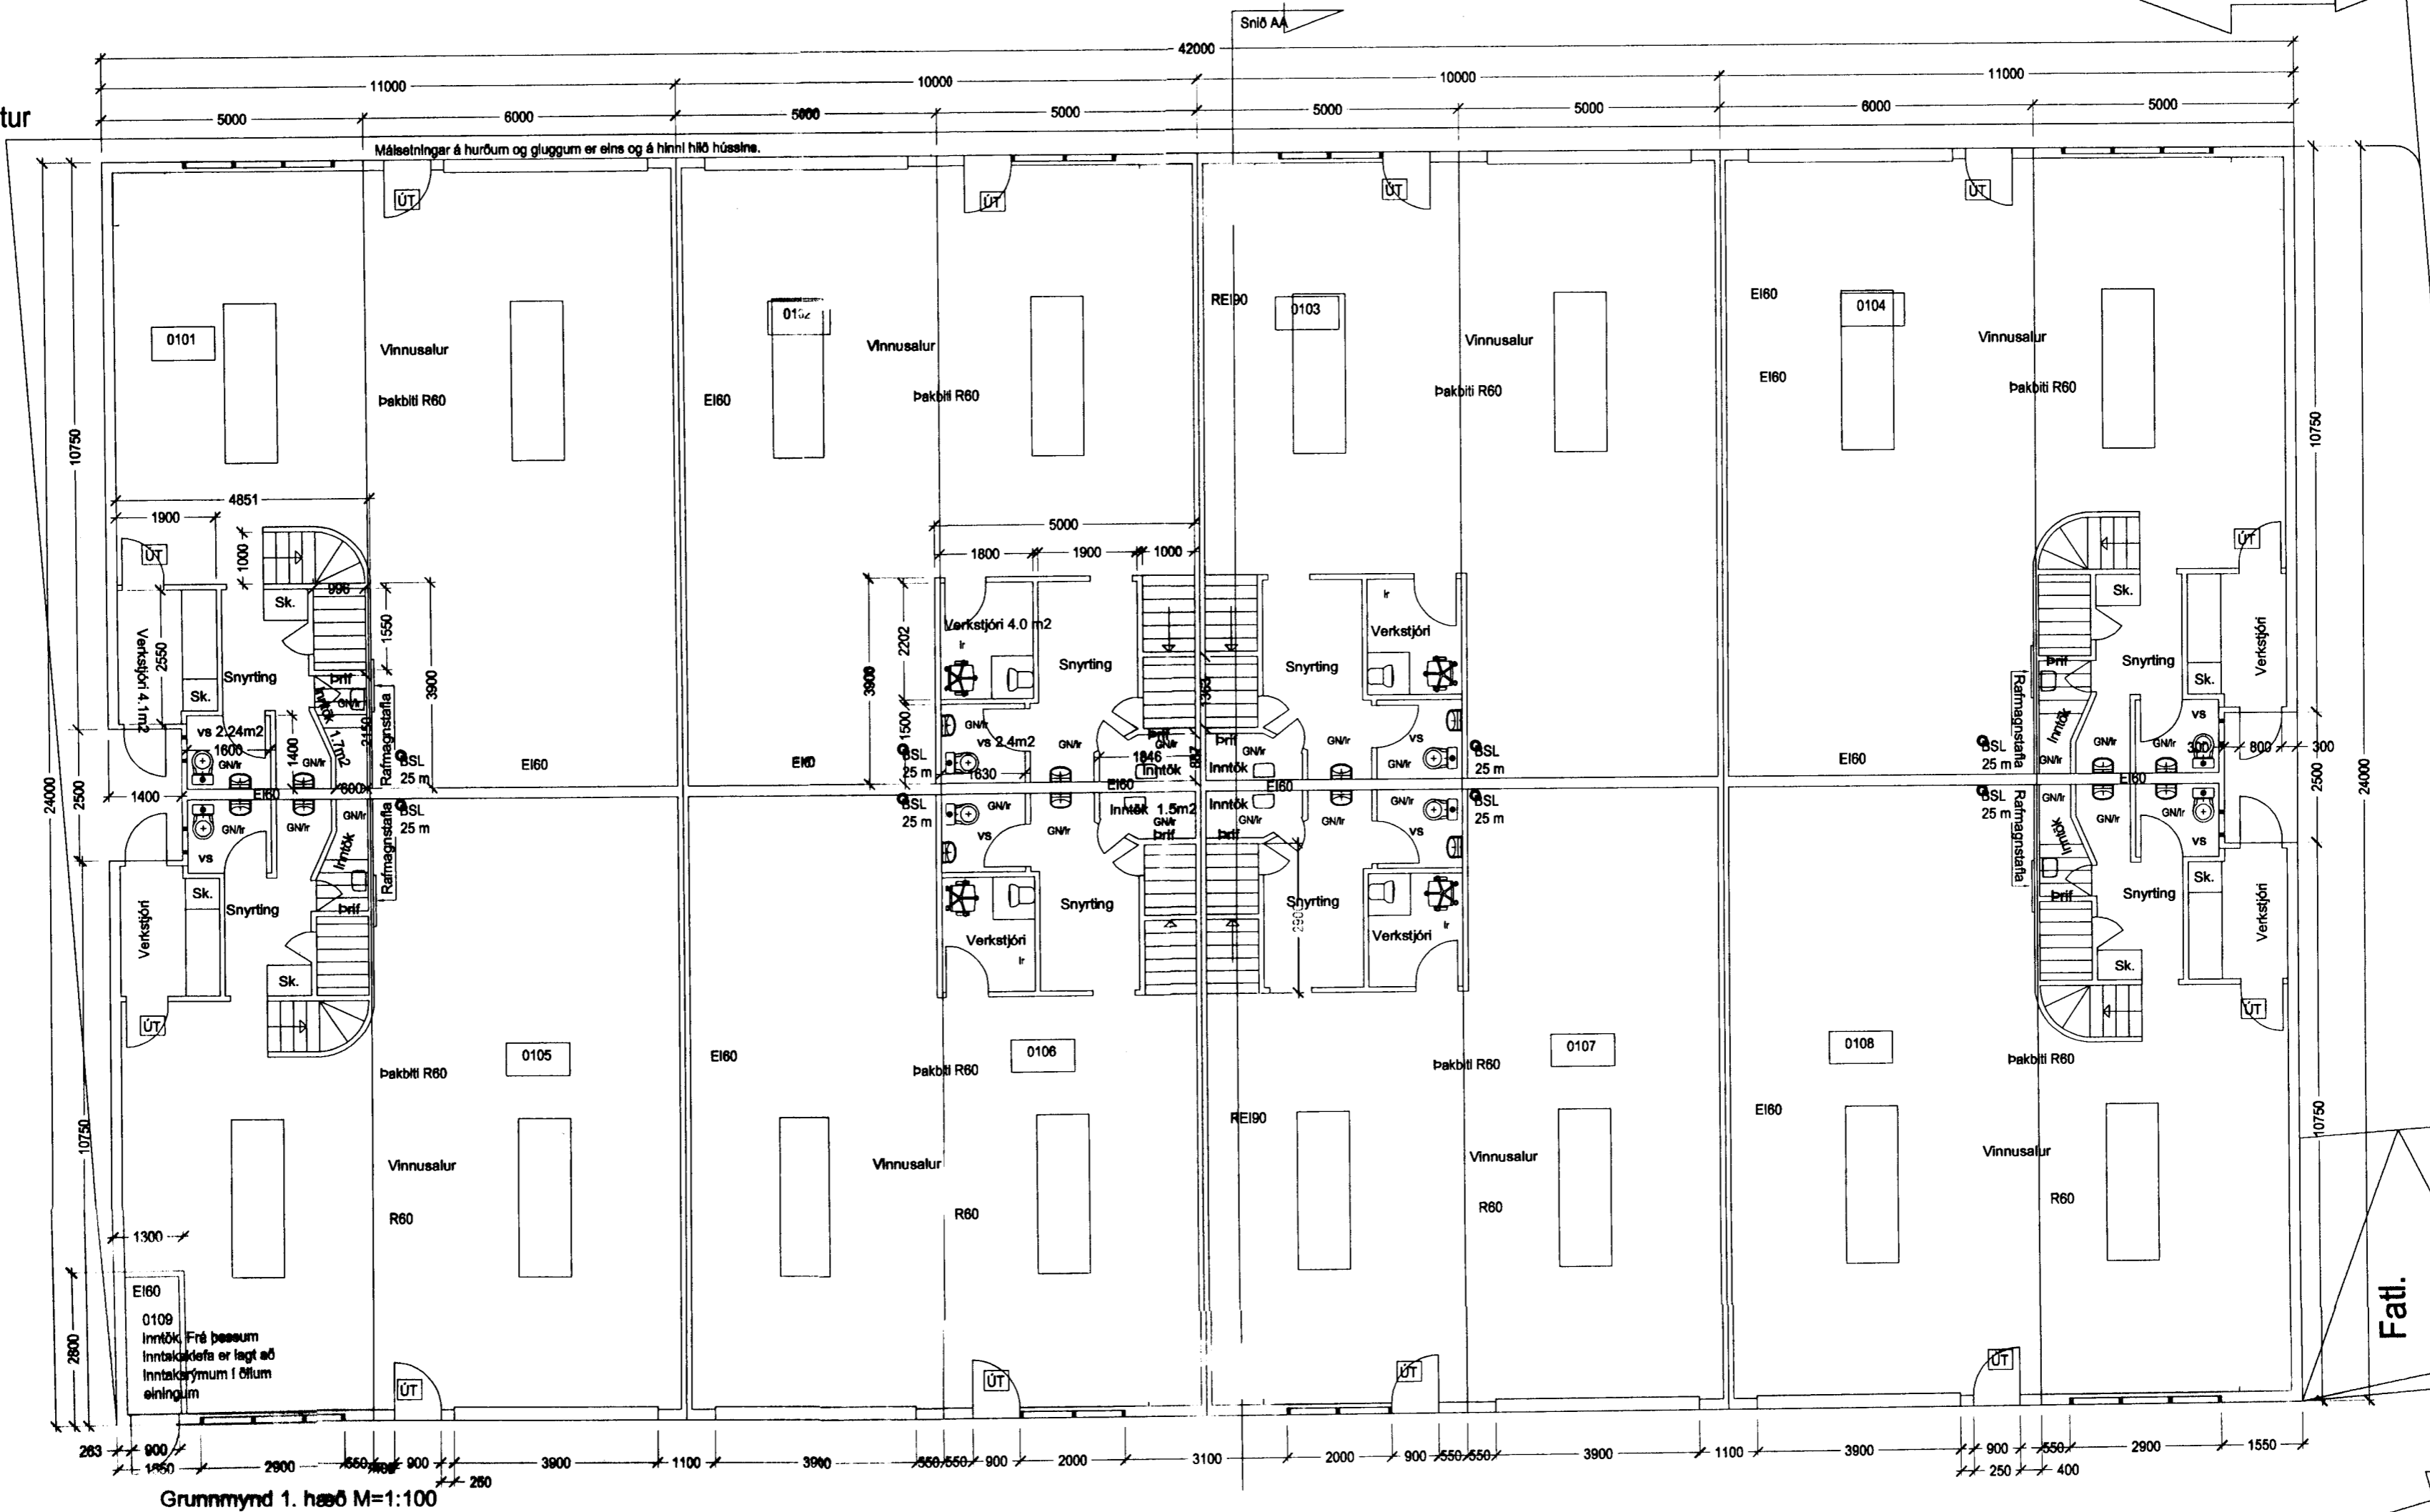

Grunnmynd 1. hæð M=1:100

Lóðarstærð 2580,7 m<sup>2</sup>  
Nýtingarhlutfall 0.518

NF

15P

NF

NF

194  
G=12,87

Gangstétt

(a) Brunamótstaða burðargrindar og brunamótstaða veggs í miðju  
húsi breytt í EI90  
(b) 151104 Málsetningar, ýmsar skýringar

Verk. 556-02 Steinhella 8, Hafnarfirði

Guðmundur Gunnarsson  
byggingaverkfræðingur  
Langagerði 15  
108 Reykjavík  
sími/fax 5888786  
GSM 897 8786  
kt. 010754-5939  
netfang noinoi@simnet.is

Teikning: Grunnmynd 1. hæðar og lóð

Mál: 1:100  
Dags: 121004 03.11.04 (a) 151104 (b)

Steinhella

420  
G=13,22