


Samþykkt á fundi bygginga-
nefndar þ. 30/3 1994

BYGGINGAFULLTRÚNN
Í HAFNARFIRDI

Páll V. Bjarnason
STJ. BÖKUN FRÁ 18/7/91

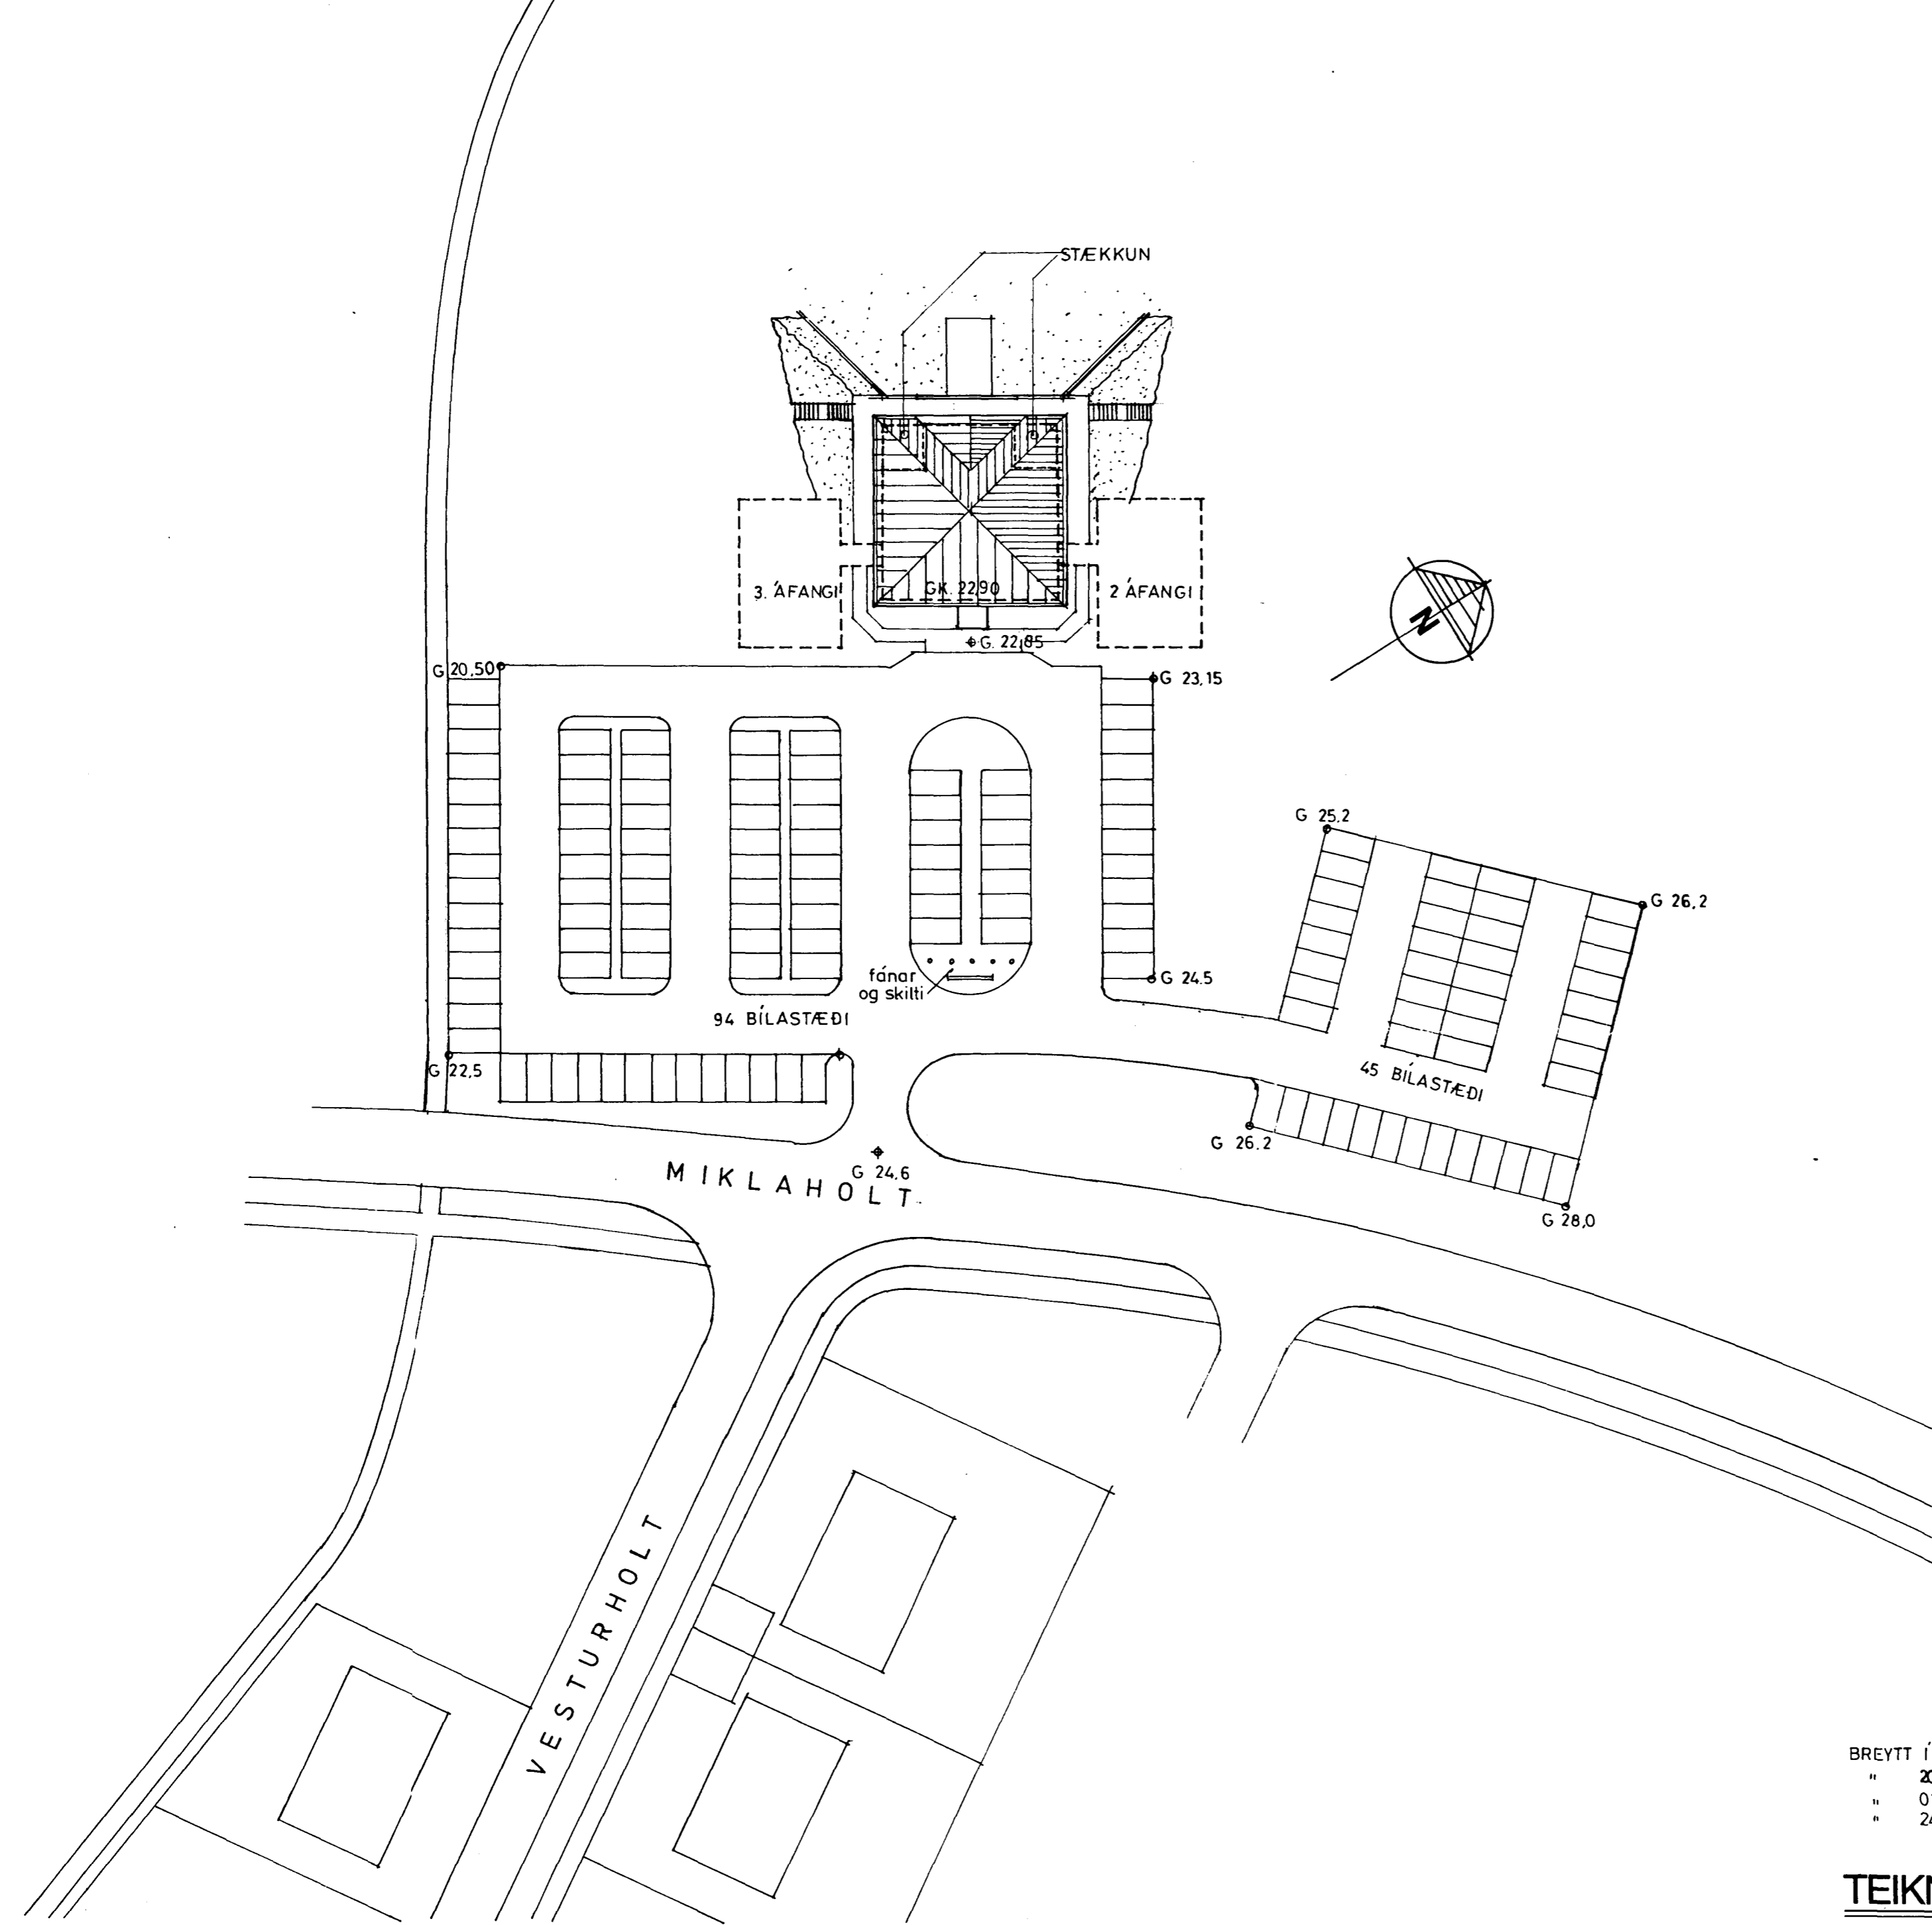

AFSTÖÐUMYND 1:500

- BREYTT Í JÚLÍ 1991
- " 20 ÁGÚST 1991
- " 01 OKT. 1991
- " 24 FEB. 1994 STÆKKUN

TEIKNISTOFAN SUÐURGÖTU 14 220 HAFNARFJÖRDUR
PÁLL V. BJARNASON ARKITEKT FAÍ SÍMI 54355

244.01

GOLFSKÁLI KEILIS HVALEYRARVELLI

AFSTÖÐUMYND

Páll V. Bjarnason

DAGS.	11 APRIL 1991
KVARDI	1:500
HANNAÐ	P V B
TEIKNAD	A E
YFIRF.	P V B