


Frestað þann
29 JAN. 1995 96

Samþykkt á fundi byggingarnefndar þann
13 DES. 1995


Byggingafrádrátturinn / Heimarfrófi
F.H. Kristján Þórhásson KP

ÁSKILIÐ,
SJA BOKUN

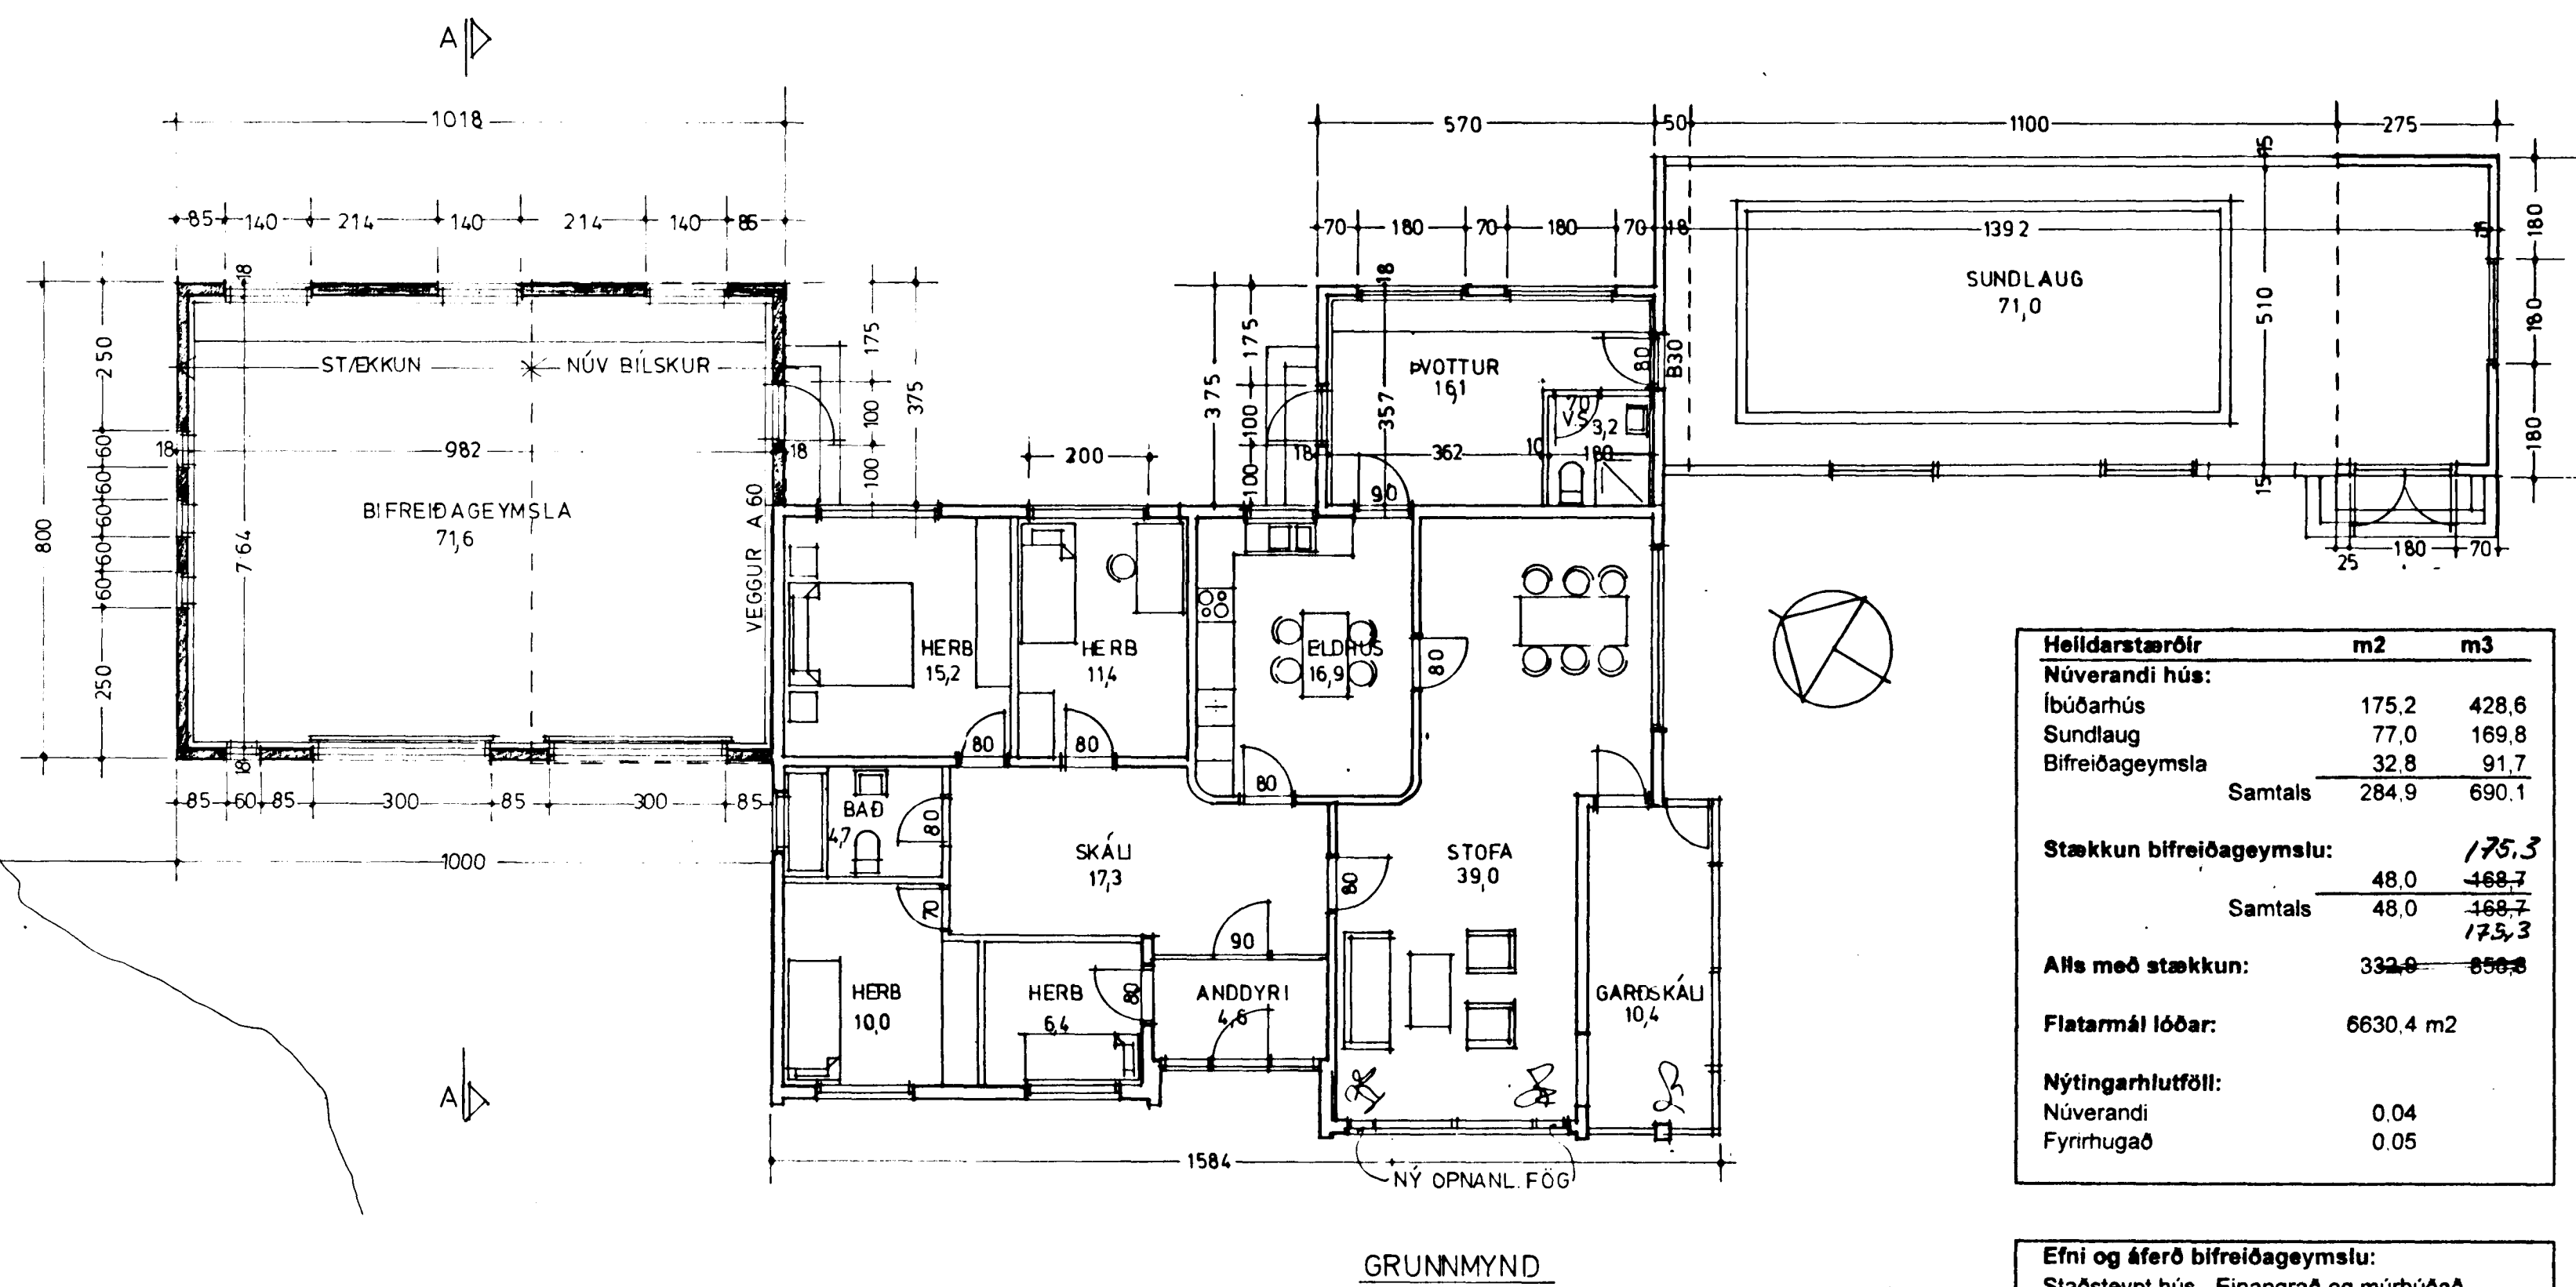

Heildarstærðir	m2	m3
Núverandi hús:		
Íbúðarhús	175.2	428.6
Sundlaug	77.0	169.8
Bifreiðageymsla	32.8	91.7
Samtals	284.9	690.1
Stækun bifreiðageymslu:	48.0	175.3
Samtals	48.0	175.3
Allt með stækun:	332.9	865.8
Flatarmál lóðar:	6630.4	m2
Nýtingarhlutféll:		
Núverandi	0.04	
Fyrnhugað	0.05	

Efni og áferð bifreiðageymslu:
Staðsteypt hús. Einangrað og múrhúðað að innan og þússað með hraunáferð að utan. Litaval eins og á núverandi íbúðarhúsi. Bárúðarm á þaki. Þak er B60. Klæðning lofta og útvegja er í flokki 1. A 60 veggur á milli íbúðarhúss og bifreiðageymslu. K-gildi útvegja og þaks verður skv. ÍST 66 og byggingareglugerð.

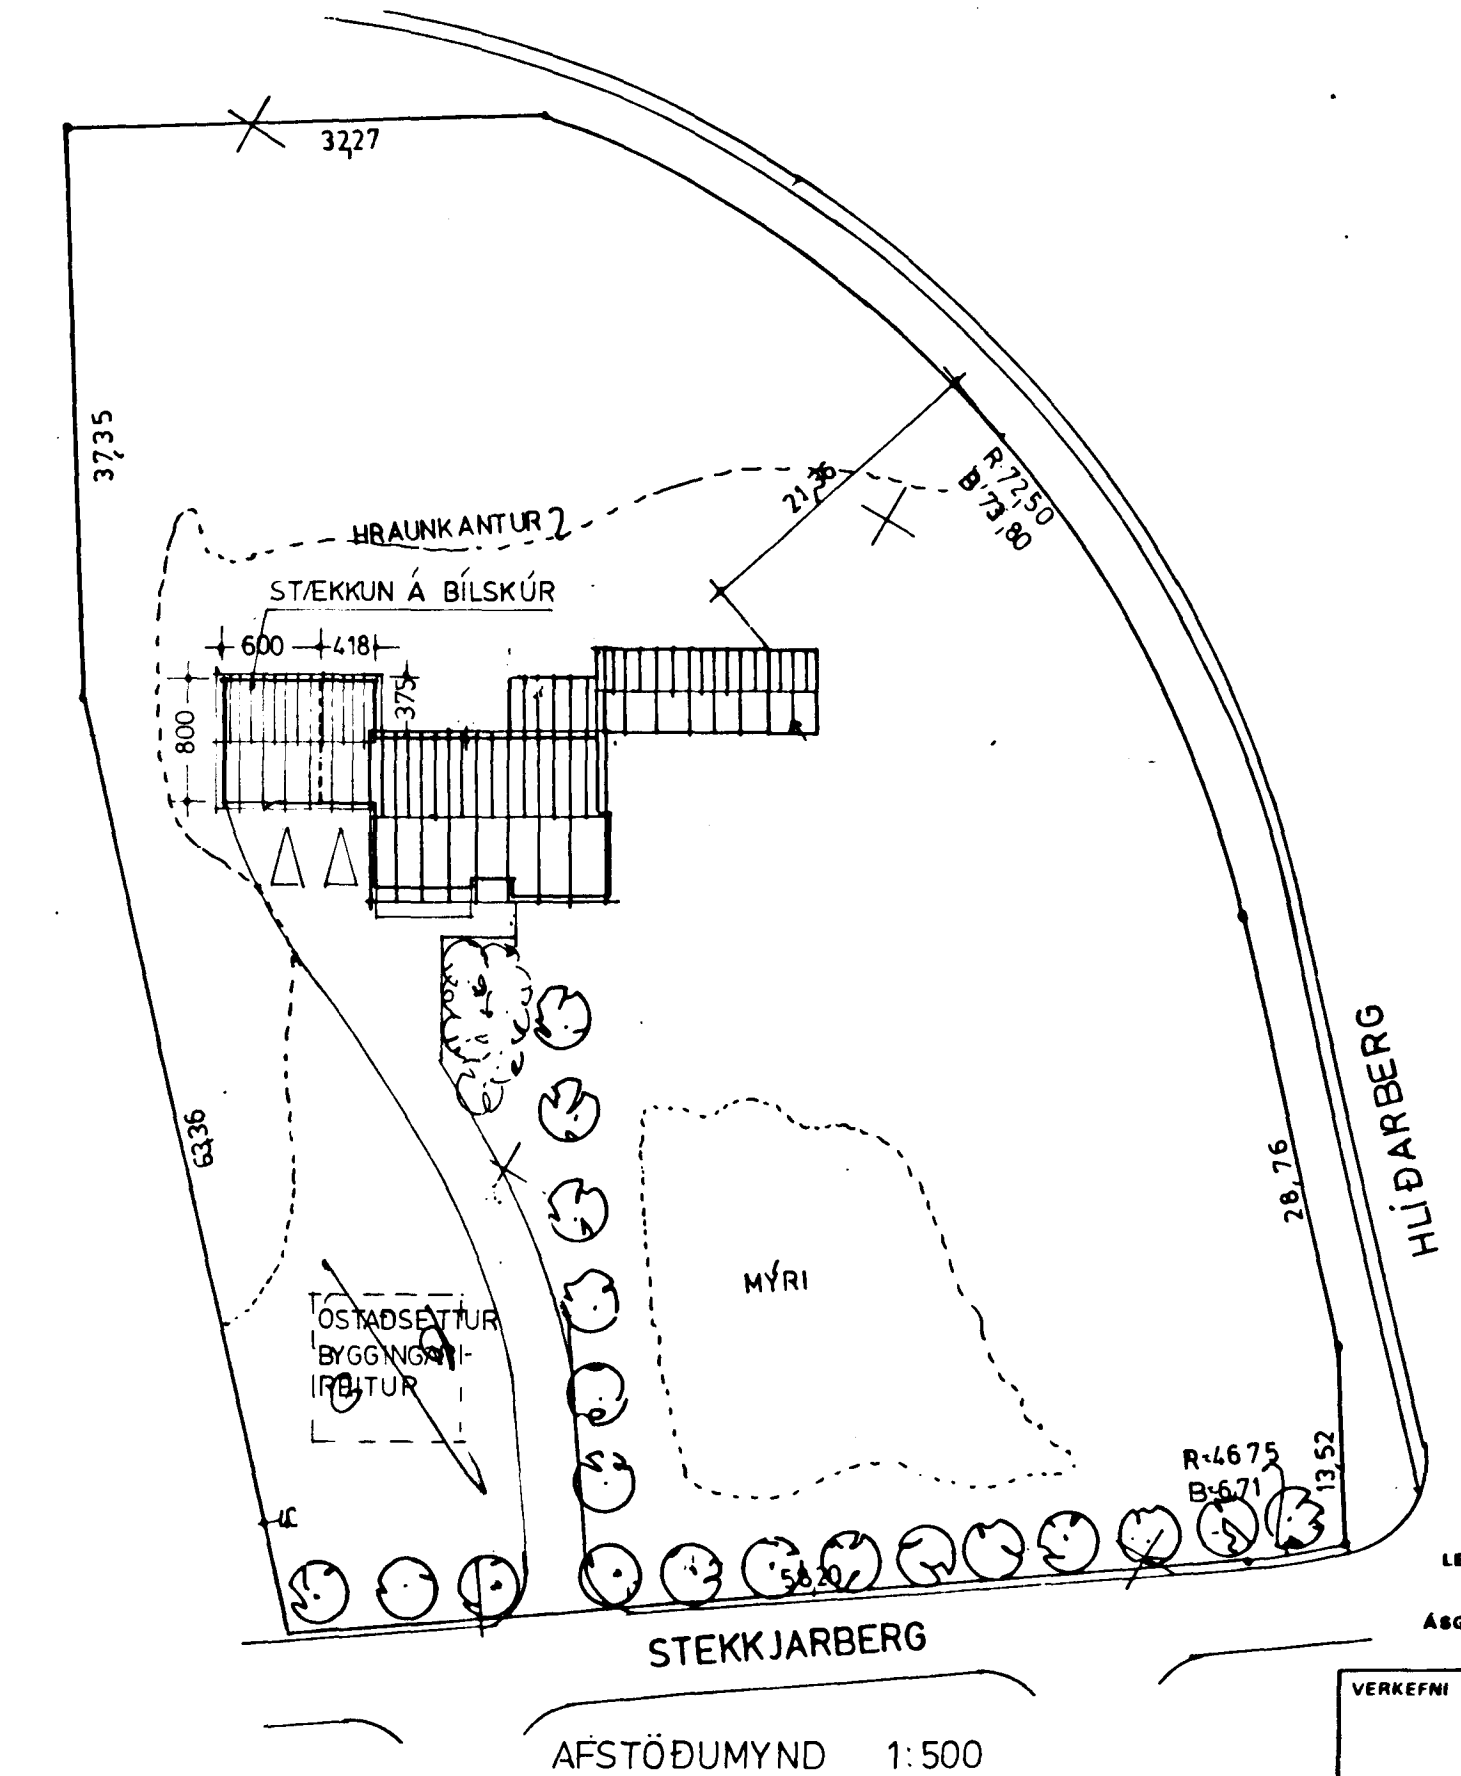

TEIKNISTOFAN HF
ARMÓLA
108 REYKJAVÍK • Sími 823 8780

ÓBILU HALLDÓRSSON ARKITEKT F.A.I.
JÓSEF RYHIS ARKITEKT F.A.I.
LEIFUR GÍSLASON BYGGINGAFRÁÐINGUR BFI
IVON STEFAN GÍSLA ARKITEKT F.A.I.
BJARNI SMARJÓNSSON ARKITEKT F.A.I.
ÁSGEIR ÁSGEIRSSON BYGGINGAFRÁÐINGUR BFI

VERKEFNI STEKKJARBERG 7
Stækun bifreiðageymslu
Opnanleg fóg í stofluglugga

VERK Afstöðumynd, grunnmynd, útlit og sneiding

SAMP *Ann S. Stefán S. S. S.*

MAK 1:100 1:500 NR A-01

DAGS 20.11.95

BR TEIKN ivon