Skálaberg Gártahreppur 1:100

0 1 2 3 4 5 6 7 8 9 10 15 20 m

1:100

STEKKJARBERG 11

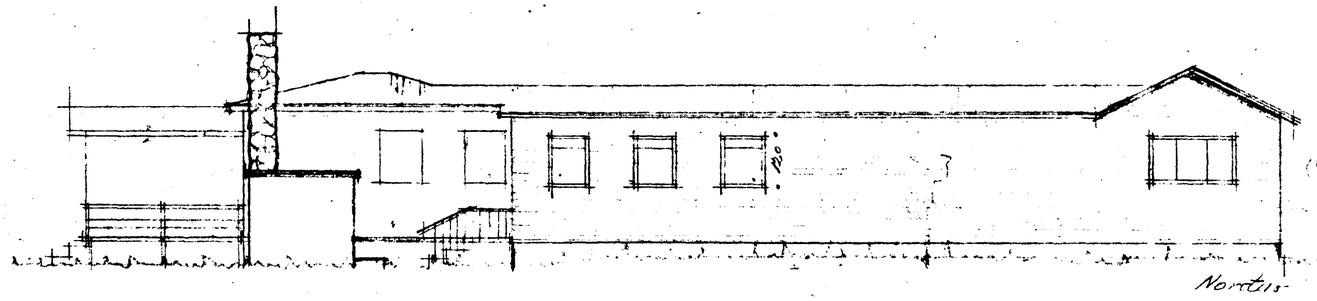

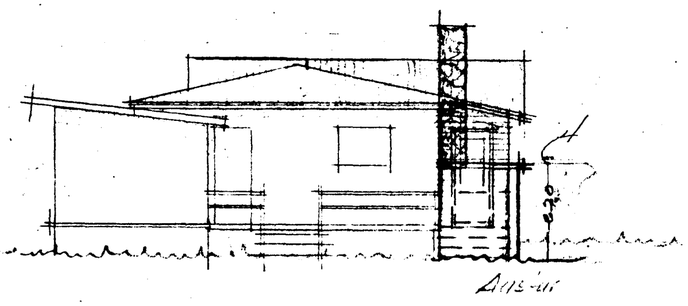

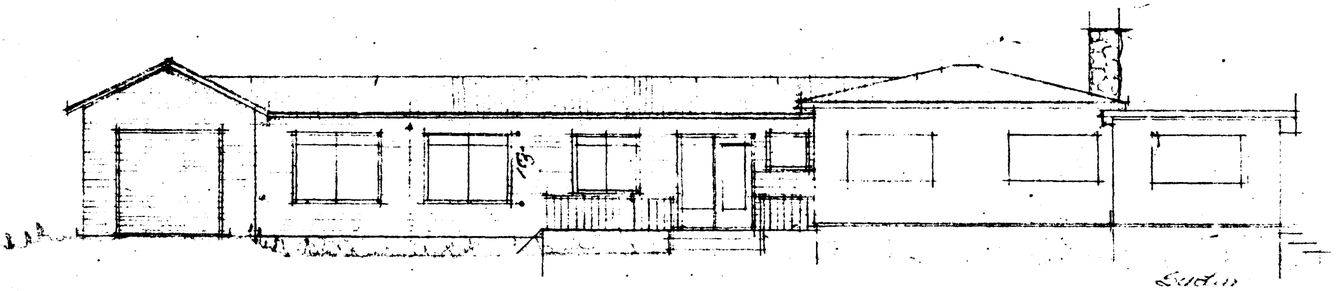

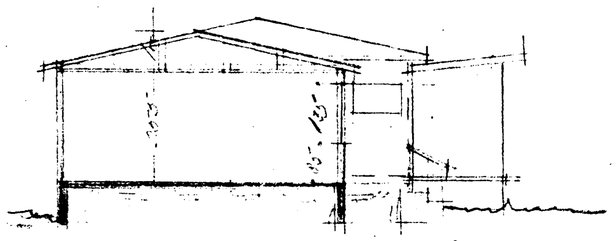

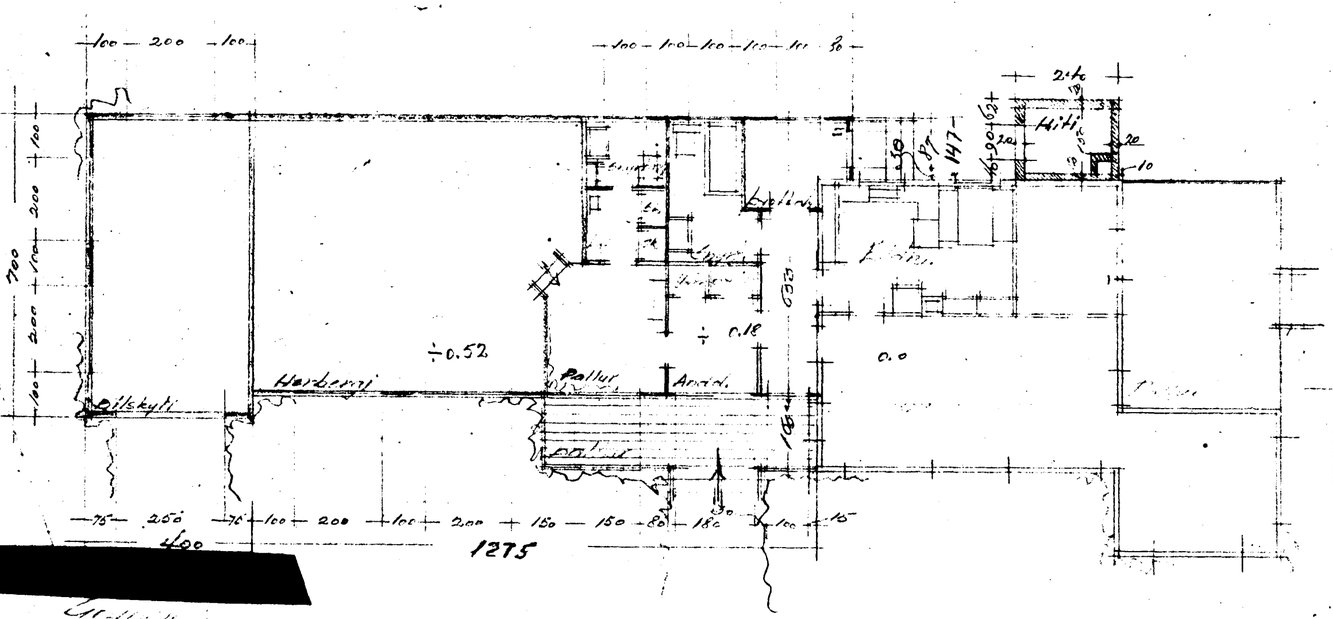

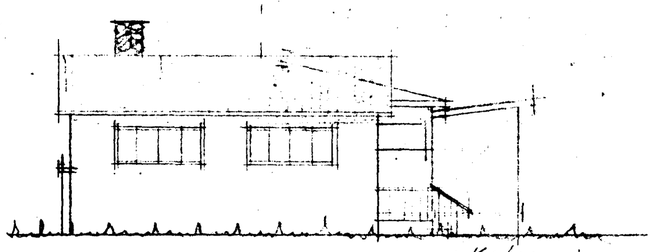

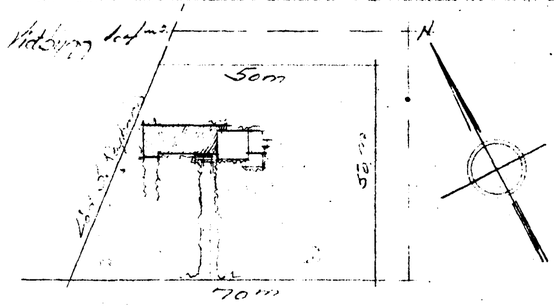

Afstöðumynd

Breytt 22/9-59
B. Sæberg

Lagt fram 20/10-59
Byg. Sæberg