
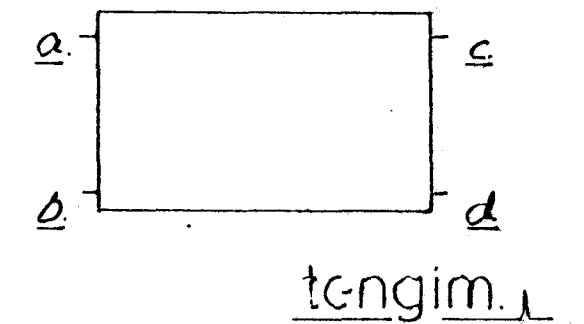
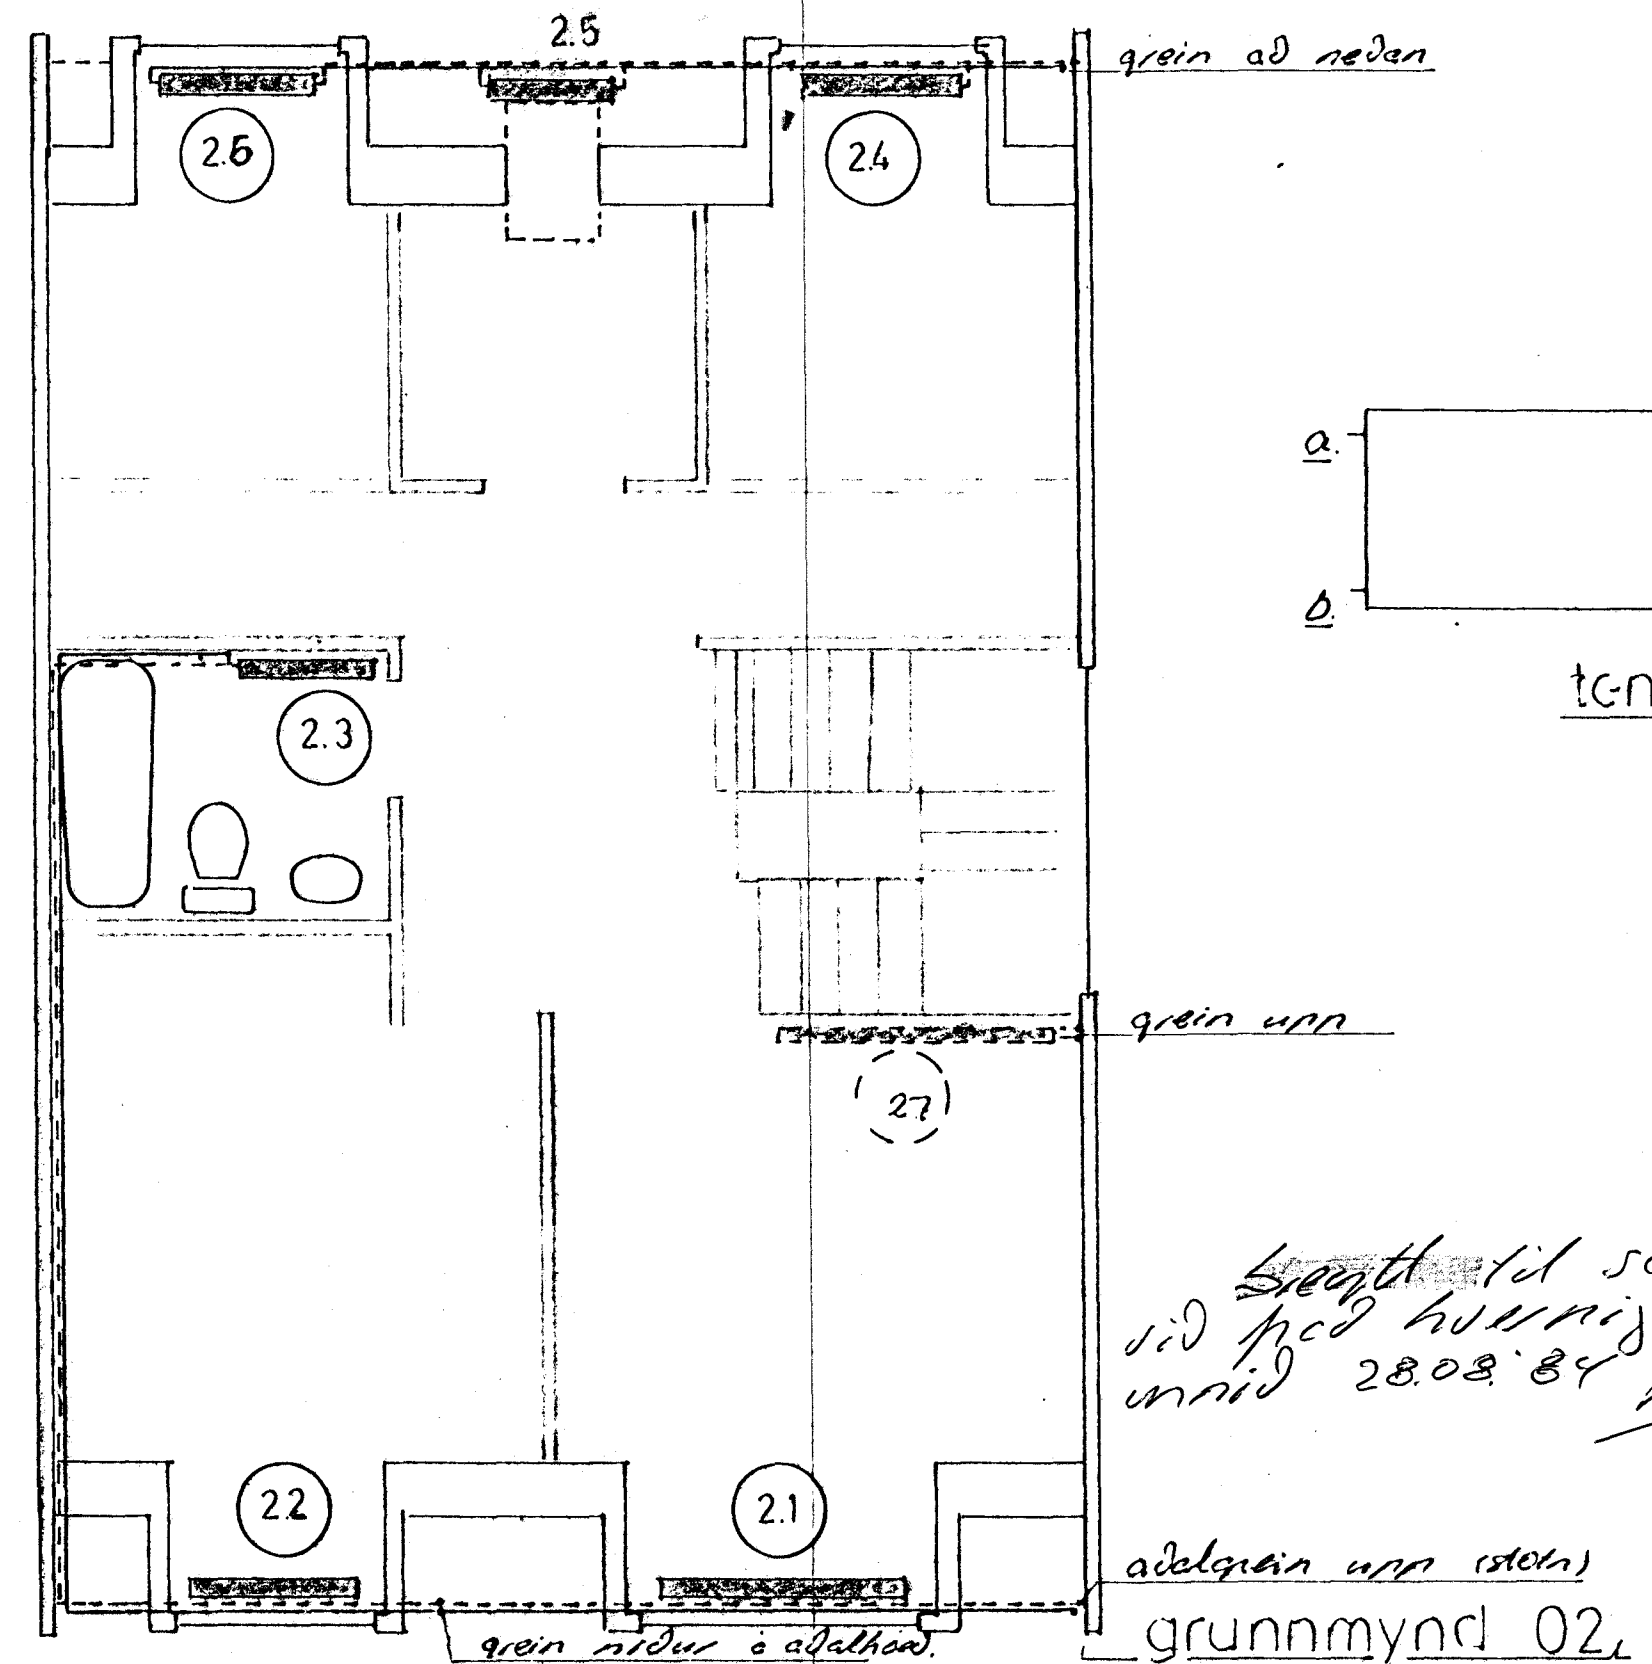


OFNASKRÁ

No	herbergi	reikn. kvað/b	max lengd	max hönd	valinn ofn	ms	No	herbergi	reikn. kvað/b	max lengd	max hönd	valinn ofn	ms
11	þvottur	500	800	700		c-d	21	stóli	1400	1600	700		cb
12	ks.	300	600	700	X	c-d	22	herb. hjú	1300	1100	700		cb
13	stúðuhúsi	1050	1200	700		a-b	23	svanting	350	1000	700		ab
14	stofa	3200	1100	700	X	c-d	24	herb.	950	1100	700		c-d
15	stofa		2200	700	X	b-d	25	herb. g	450	1100	700		a-d
16	andkeri	500	900	700		c-d	26	herb.	900	1100	700		a-d
17	eldhúsi	1200	1400	700		c-b	27	viðs.	1300	1700	500		c-d

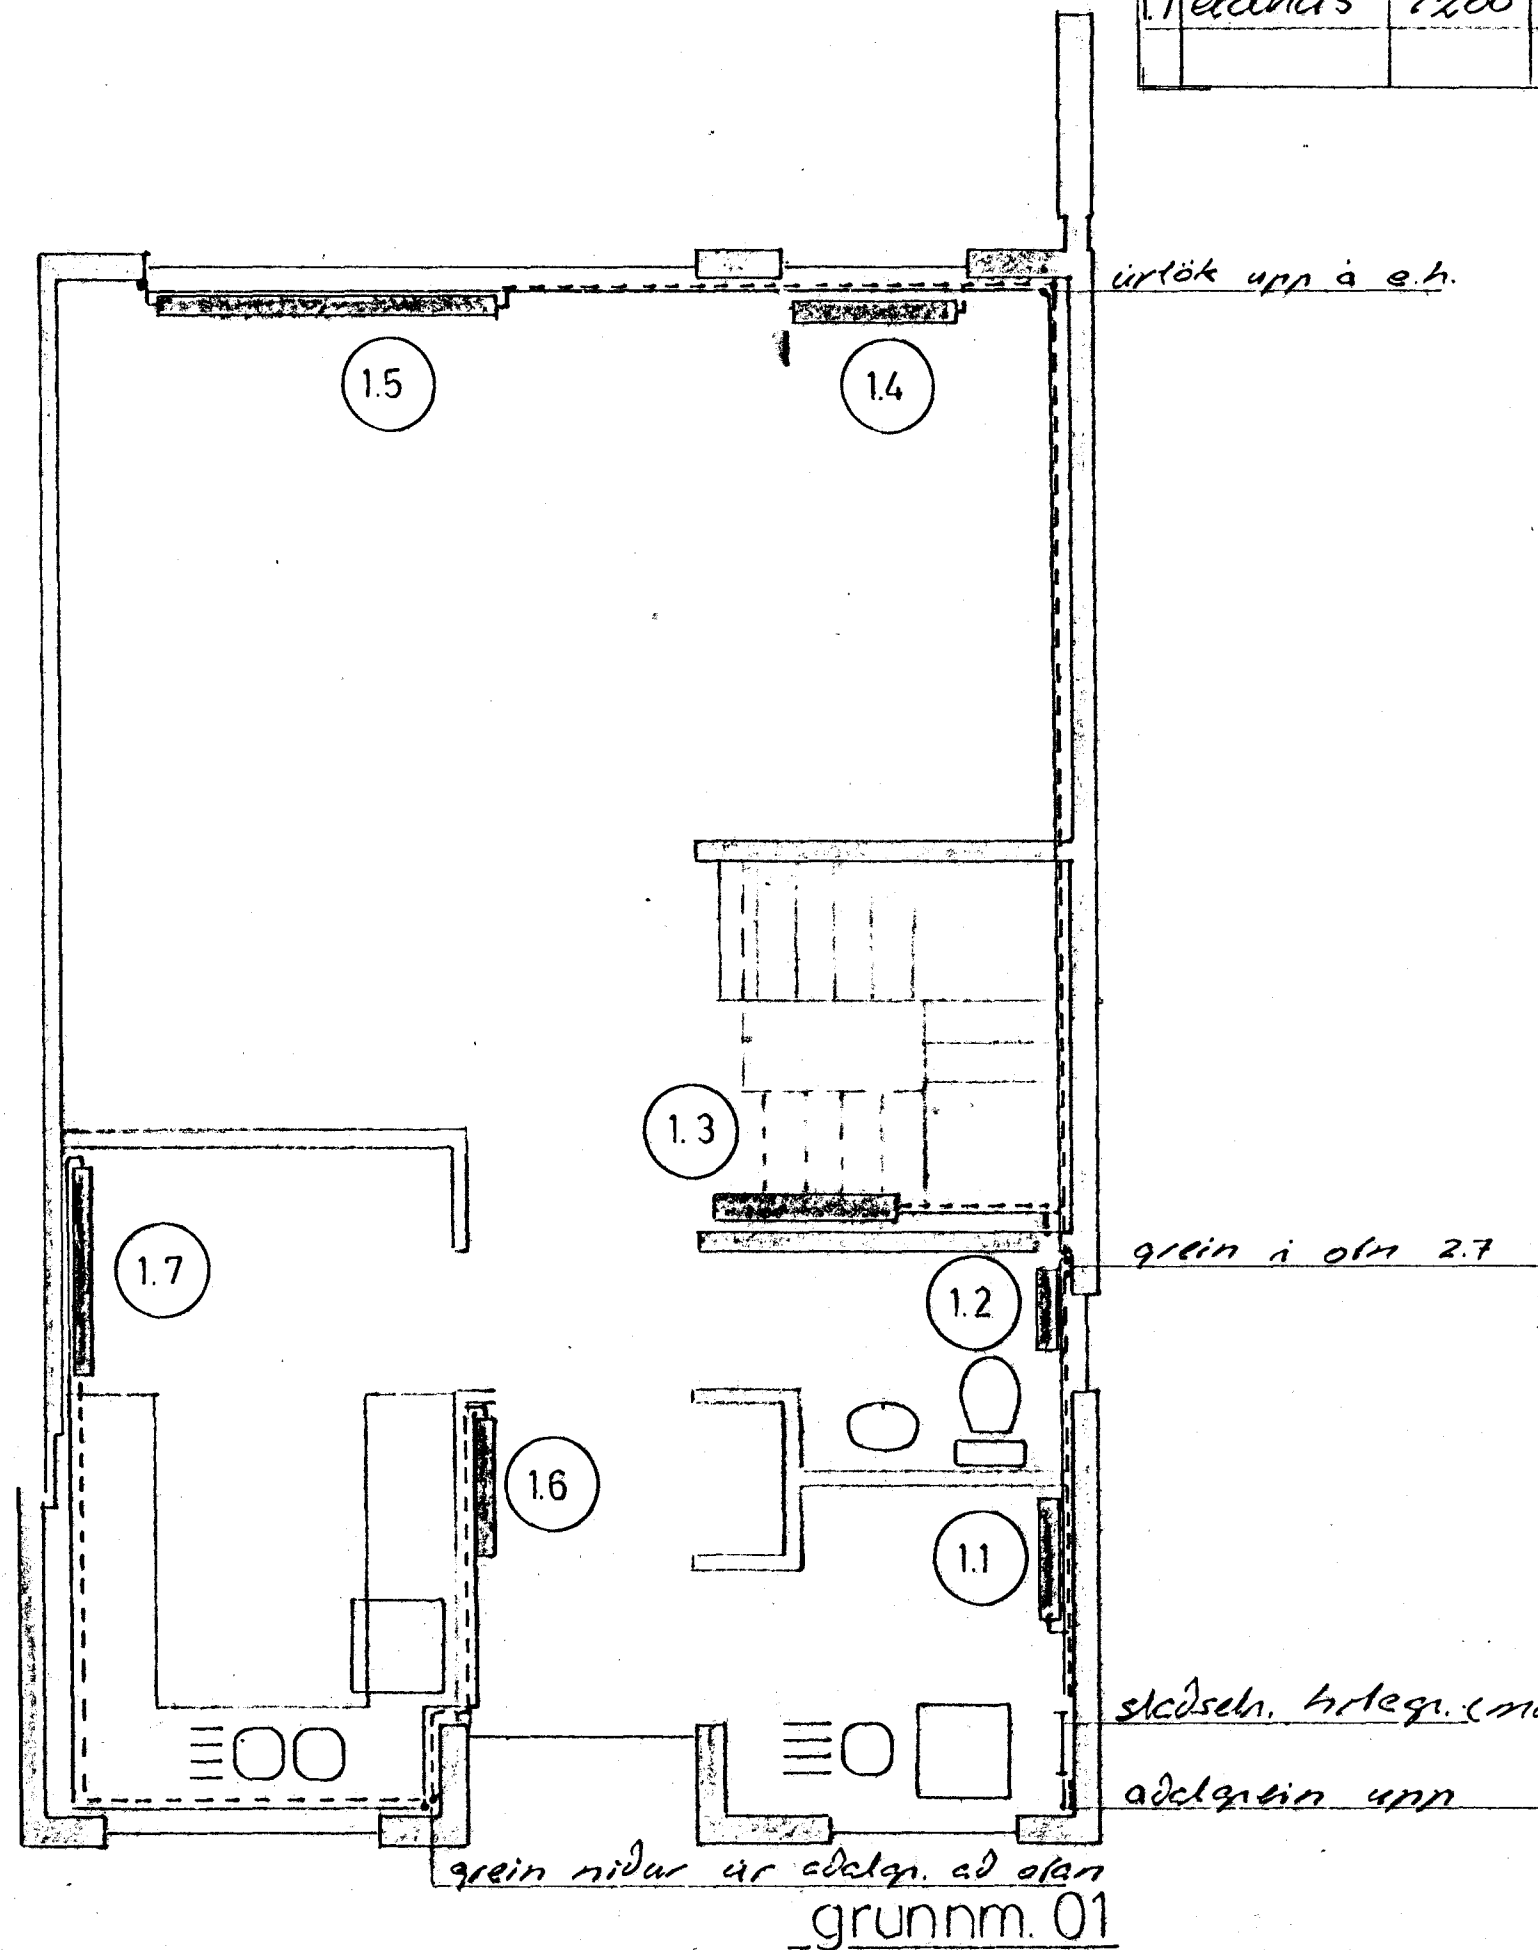

Þessi til skýringu við með hvernig þetta er unnið 28.08.84 Þórir

Stekkjarkjarkvæmur 12 - Hafnarfirði

sjá rúmmynd innanhússlagnir 02 ofnaval miðar við t = 40°C

Þórir Stefánsson tæknifr.
Hraunbraut 12 Kópav. s. 43637
apríl 1984 þ. g.
Þórir Stefánsson.

grunnm. ofnar og ofnaskrá.
m = 150, apríl 1984.