


sjá vinnut. innanhússlagna no. 01
allir tengistútar 10 mm.

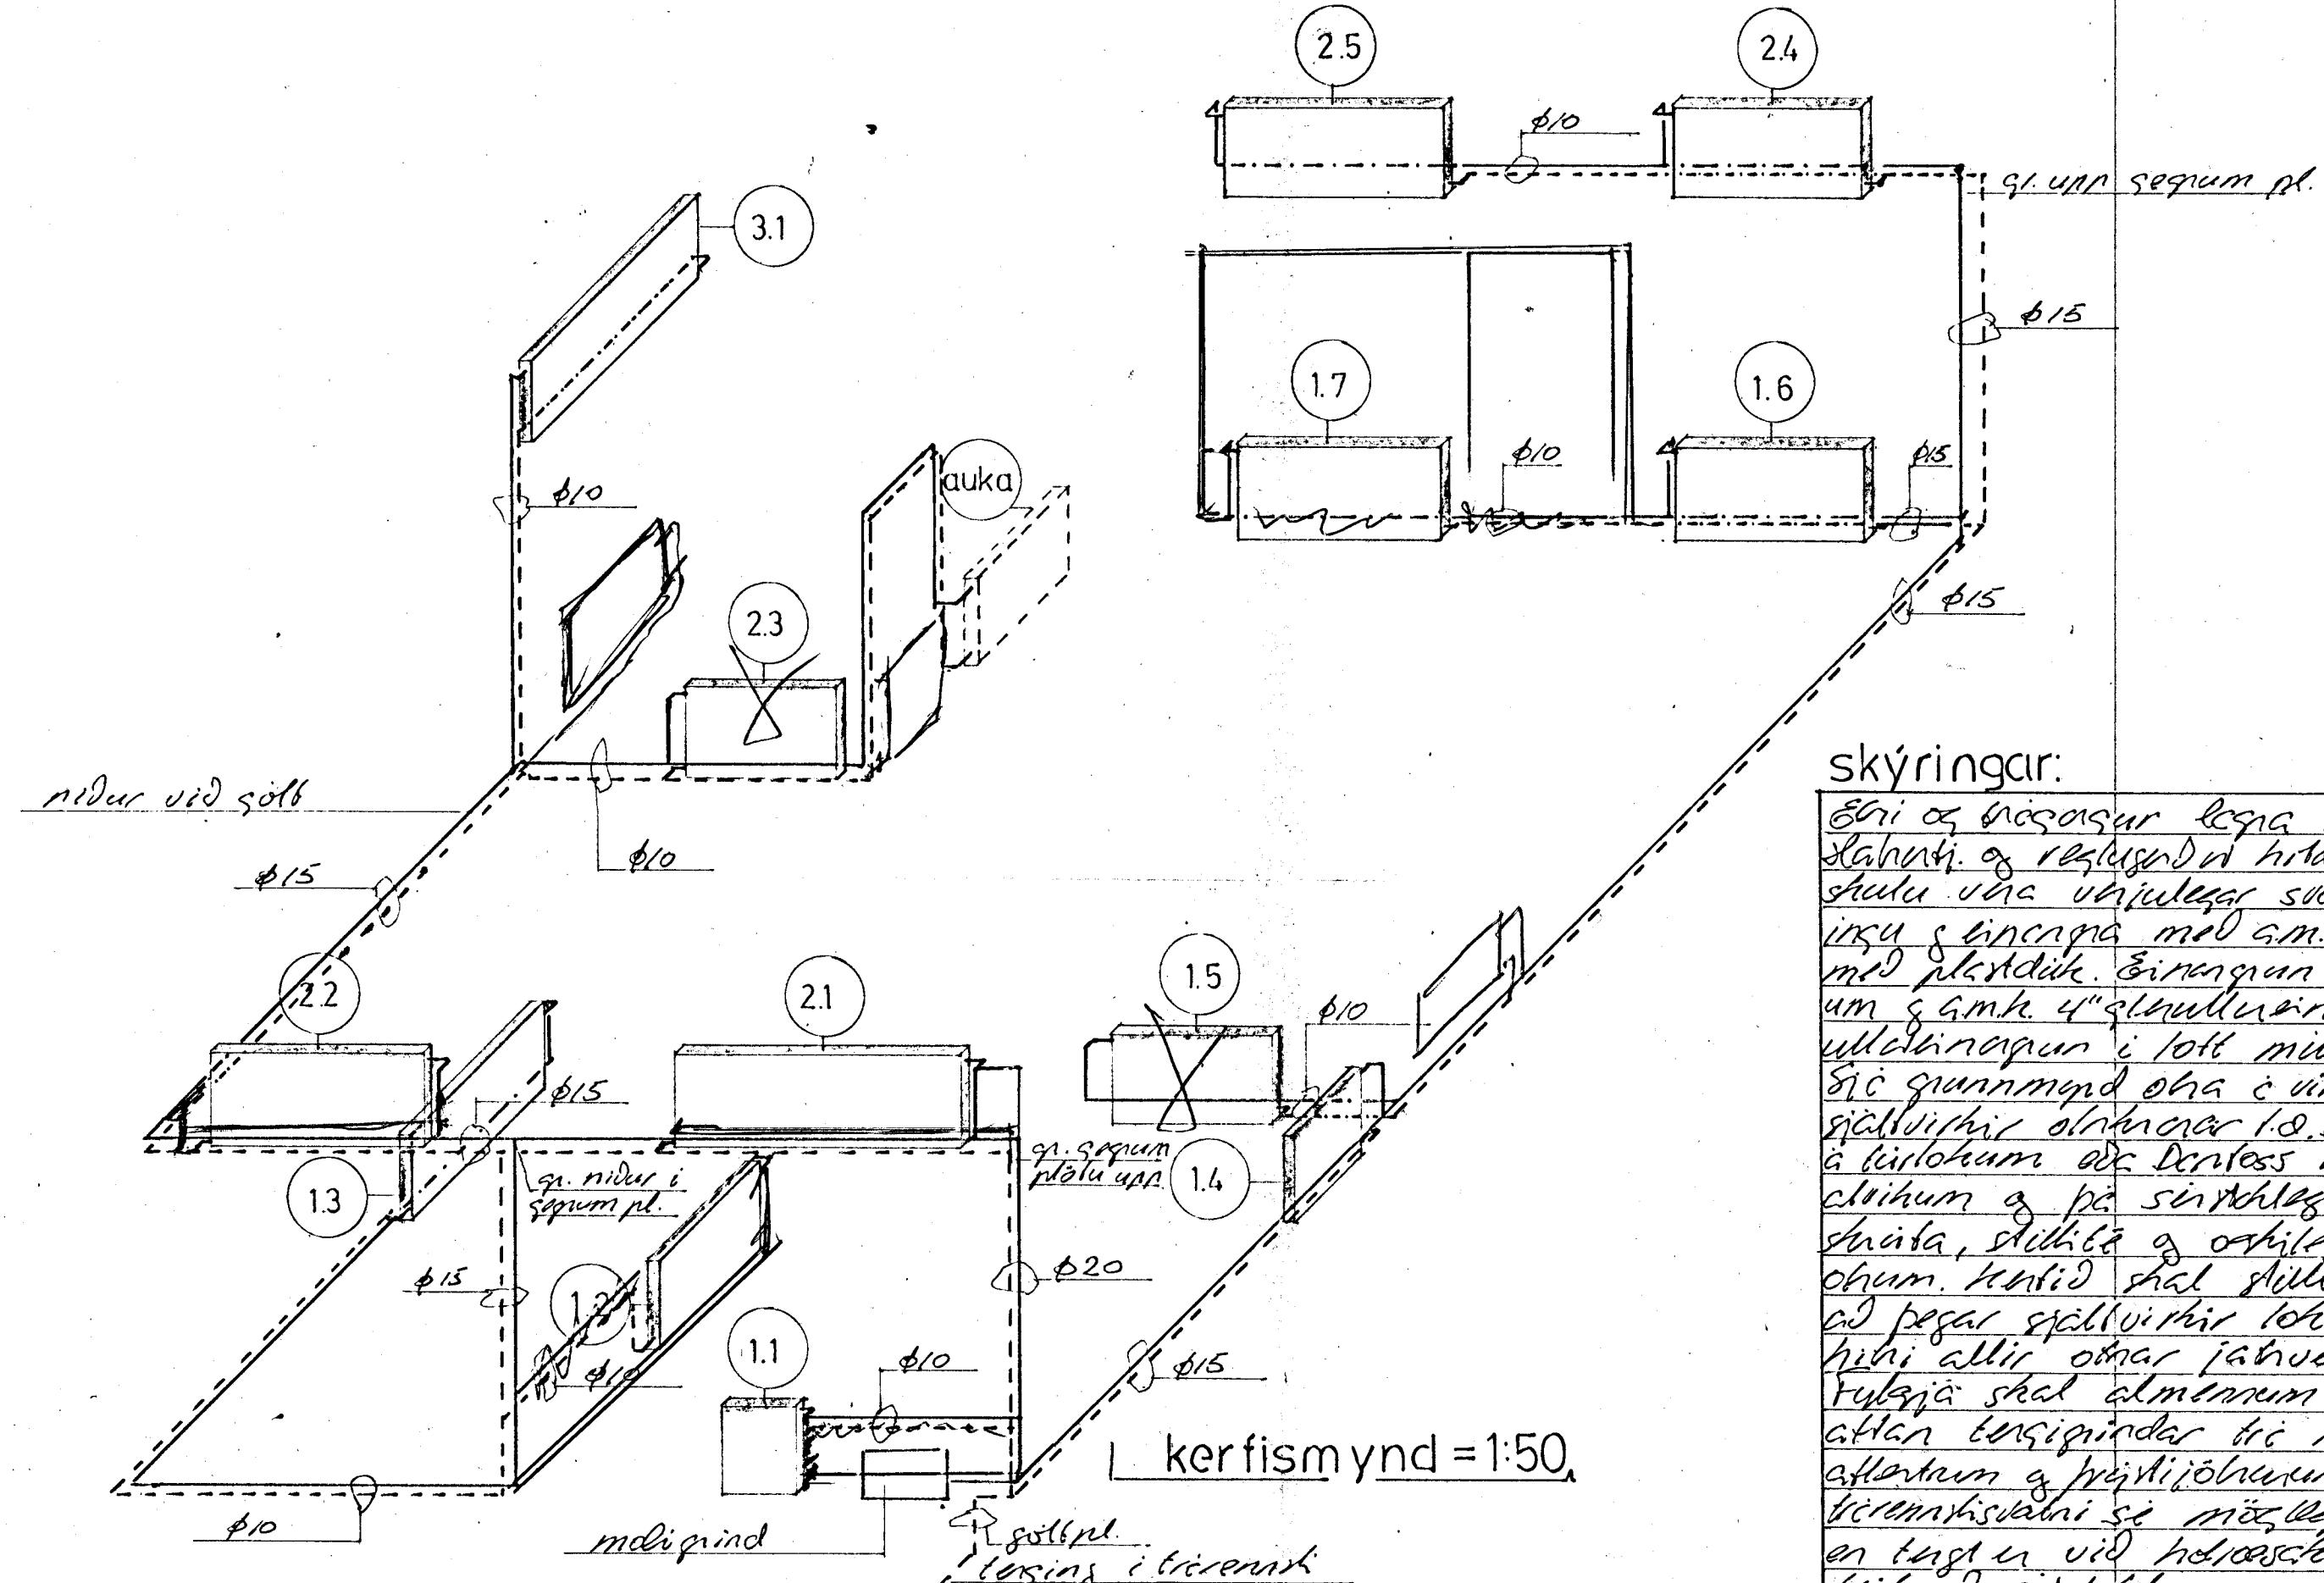

framrás heitt vatn
bakrennsli

skýringar:

Éri og náðasur legja skal vera skrauvert liggjarsamh.
Slabinti og reglurverði hafa. Raykjavíkum. Allir pipar & fyllings
shulu vera unnefur sverði & mala skal með astaldmálini.
Ingu & límcina með amh. 20mm grunnarhólmum og vélum vilja
með plakadum. Érinngun utvæggia sé 3" plak í dregnum vegi
um & amh. 4" slöullureinengrun í utvægispindur og 6" plak
uhlaðinapun í lott milli sparrar.

Síð gumiðið er að innrústir. N. d. G. óhun shulu vera
gjallvirðir óhlínar í d. DAWFOSSEIN. Þ.e. Þannoss RAVL loðar
að körðum og Dantoss FJUR loðar að körðum allt eftir
döknum og það sínslagur setið. Á óhun óhun sé lott
shafa, stífla og orðið að hala alþoeninguhóra í stóri
óhun. Kortið skal stóll í óhun segum stillilett hennig
að þegar spíllvirðir loðar eru opnar allir að fólu þa
hafi allir óhun jafnvel.

Fylgja skal almennum vinnuvefum við frígang fermyrar
eftan tengisplundar frí hítav. Þ.ek. með óhun nauðsyn
aflotum og frísljólmum. Ærl. skal seð lafir að myndi a
fræmstívalni sé möglega leysd við strandstakni eður
en lengur við hólarstakni. Si hef gjort skal fadrháli
fálandi sínslag.

27. apríl 1984
BYGGINGAU GRUNNAR

Herrarsíða

Síkkjarhvammur 14.04.16 Herrarsíða

börgrímur Stefánsson tæknir.
Hraunbraut 12 Kópav. S.43637
annil 1984, bærjum
Draugur Stefánsson

kerfismynd ofna og
skýringar, m=1:50
apríl 1984