
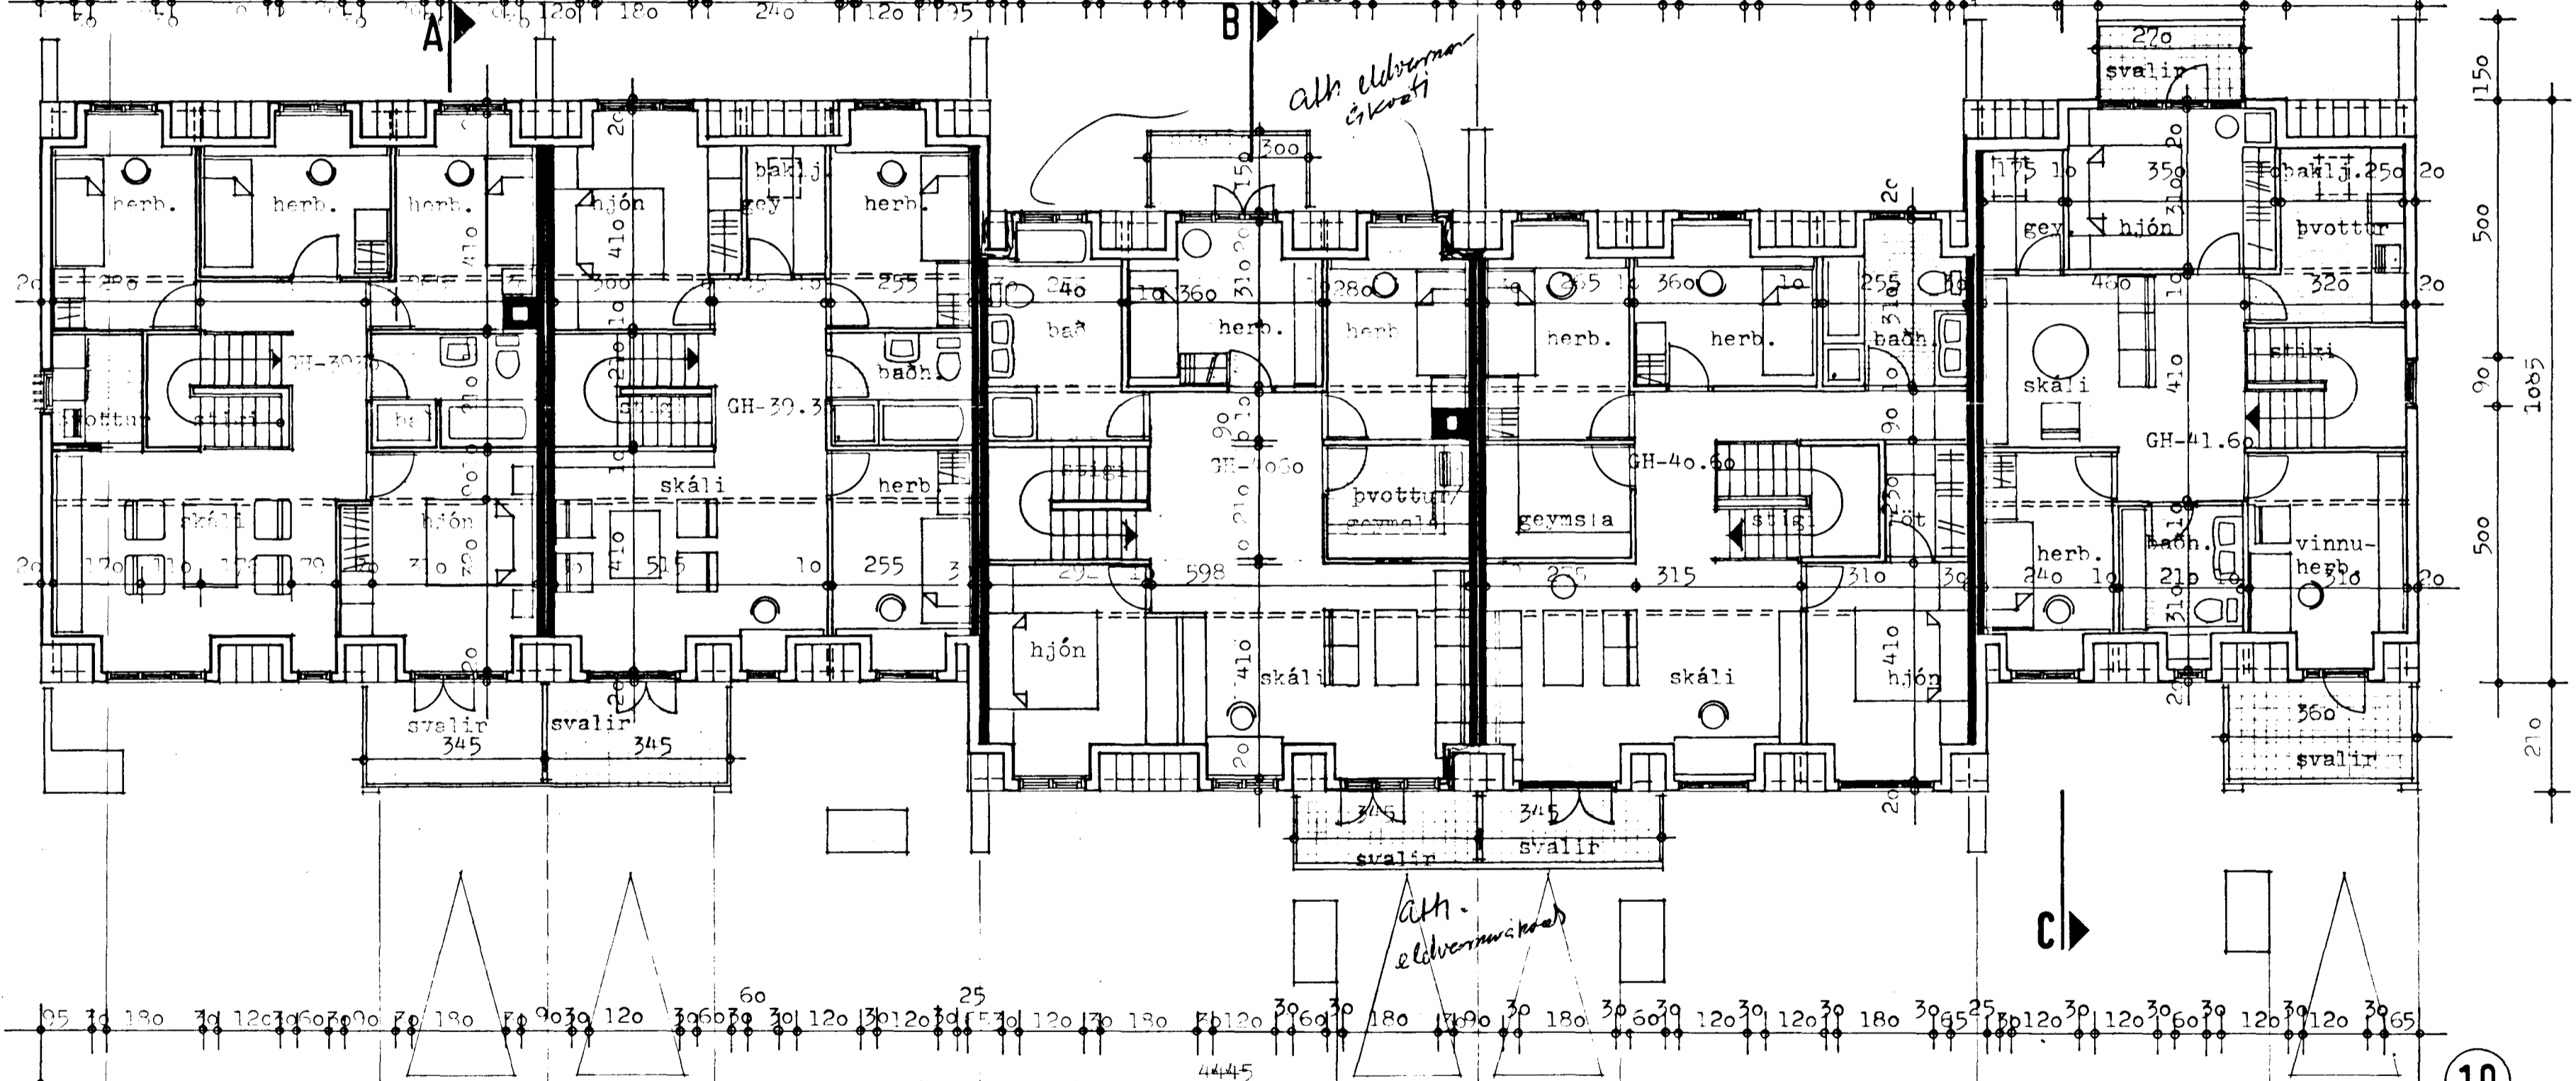


Samþykkt á fundi bygginga-
nefndar þ. 17/3/82
BYGGINGAFULLTRUINN
Í HAFNARFIRÐI
[Signature]

Ganga skal frá opnn
eldstæði í samráði við
slökkviliðsþjónu

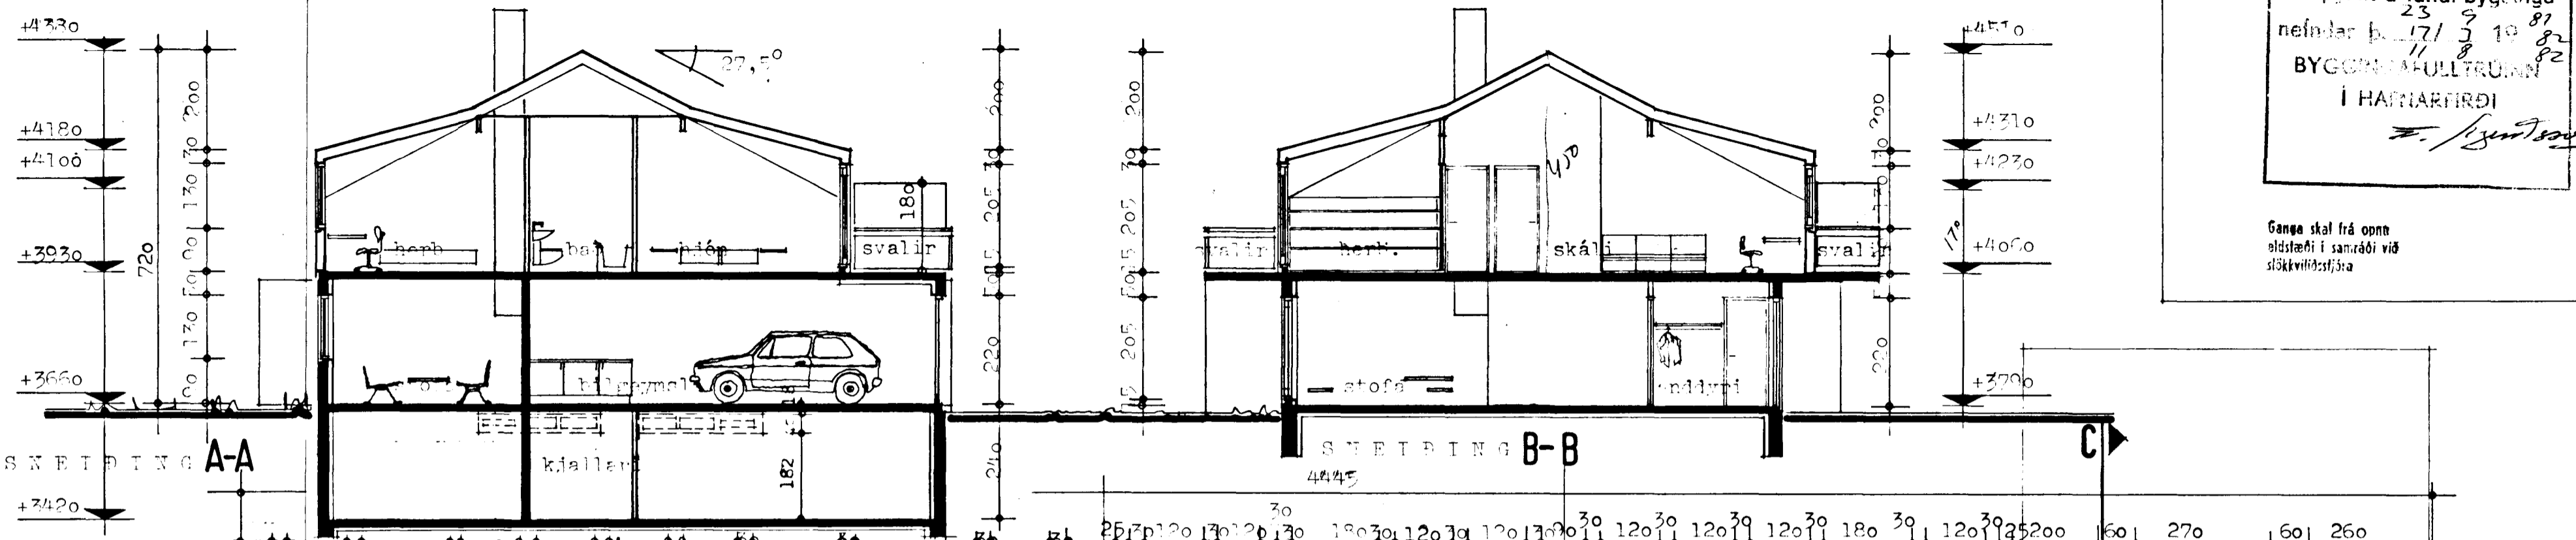

R I S H E D

11 13
A

15 17
B

TEIKNISTOFA		STEEKJARHVAMMUR 11-19, Hafnarfirði	
GYLFI GUDJÓNSSON		ADALTEIKNING	VERK 81-101
INGIMUNDUR SVEINSSON		grunnmynd ris	BLAD
ARKITEKTAR FALDSA		snéilingar	102
SKÓLAVORDUSTIG 2, 101 RVM SMÁR 2870 5304990		REKJAVÍK 1131-01	
HANNAVA	gv. is	TEIKNAD	BREYTT 1981-27.1q 1982-14.3. 82-05, 82-08hb
KVARDI 1:100			

8290-0150-01

19