
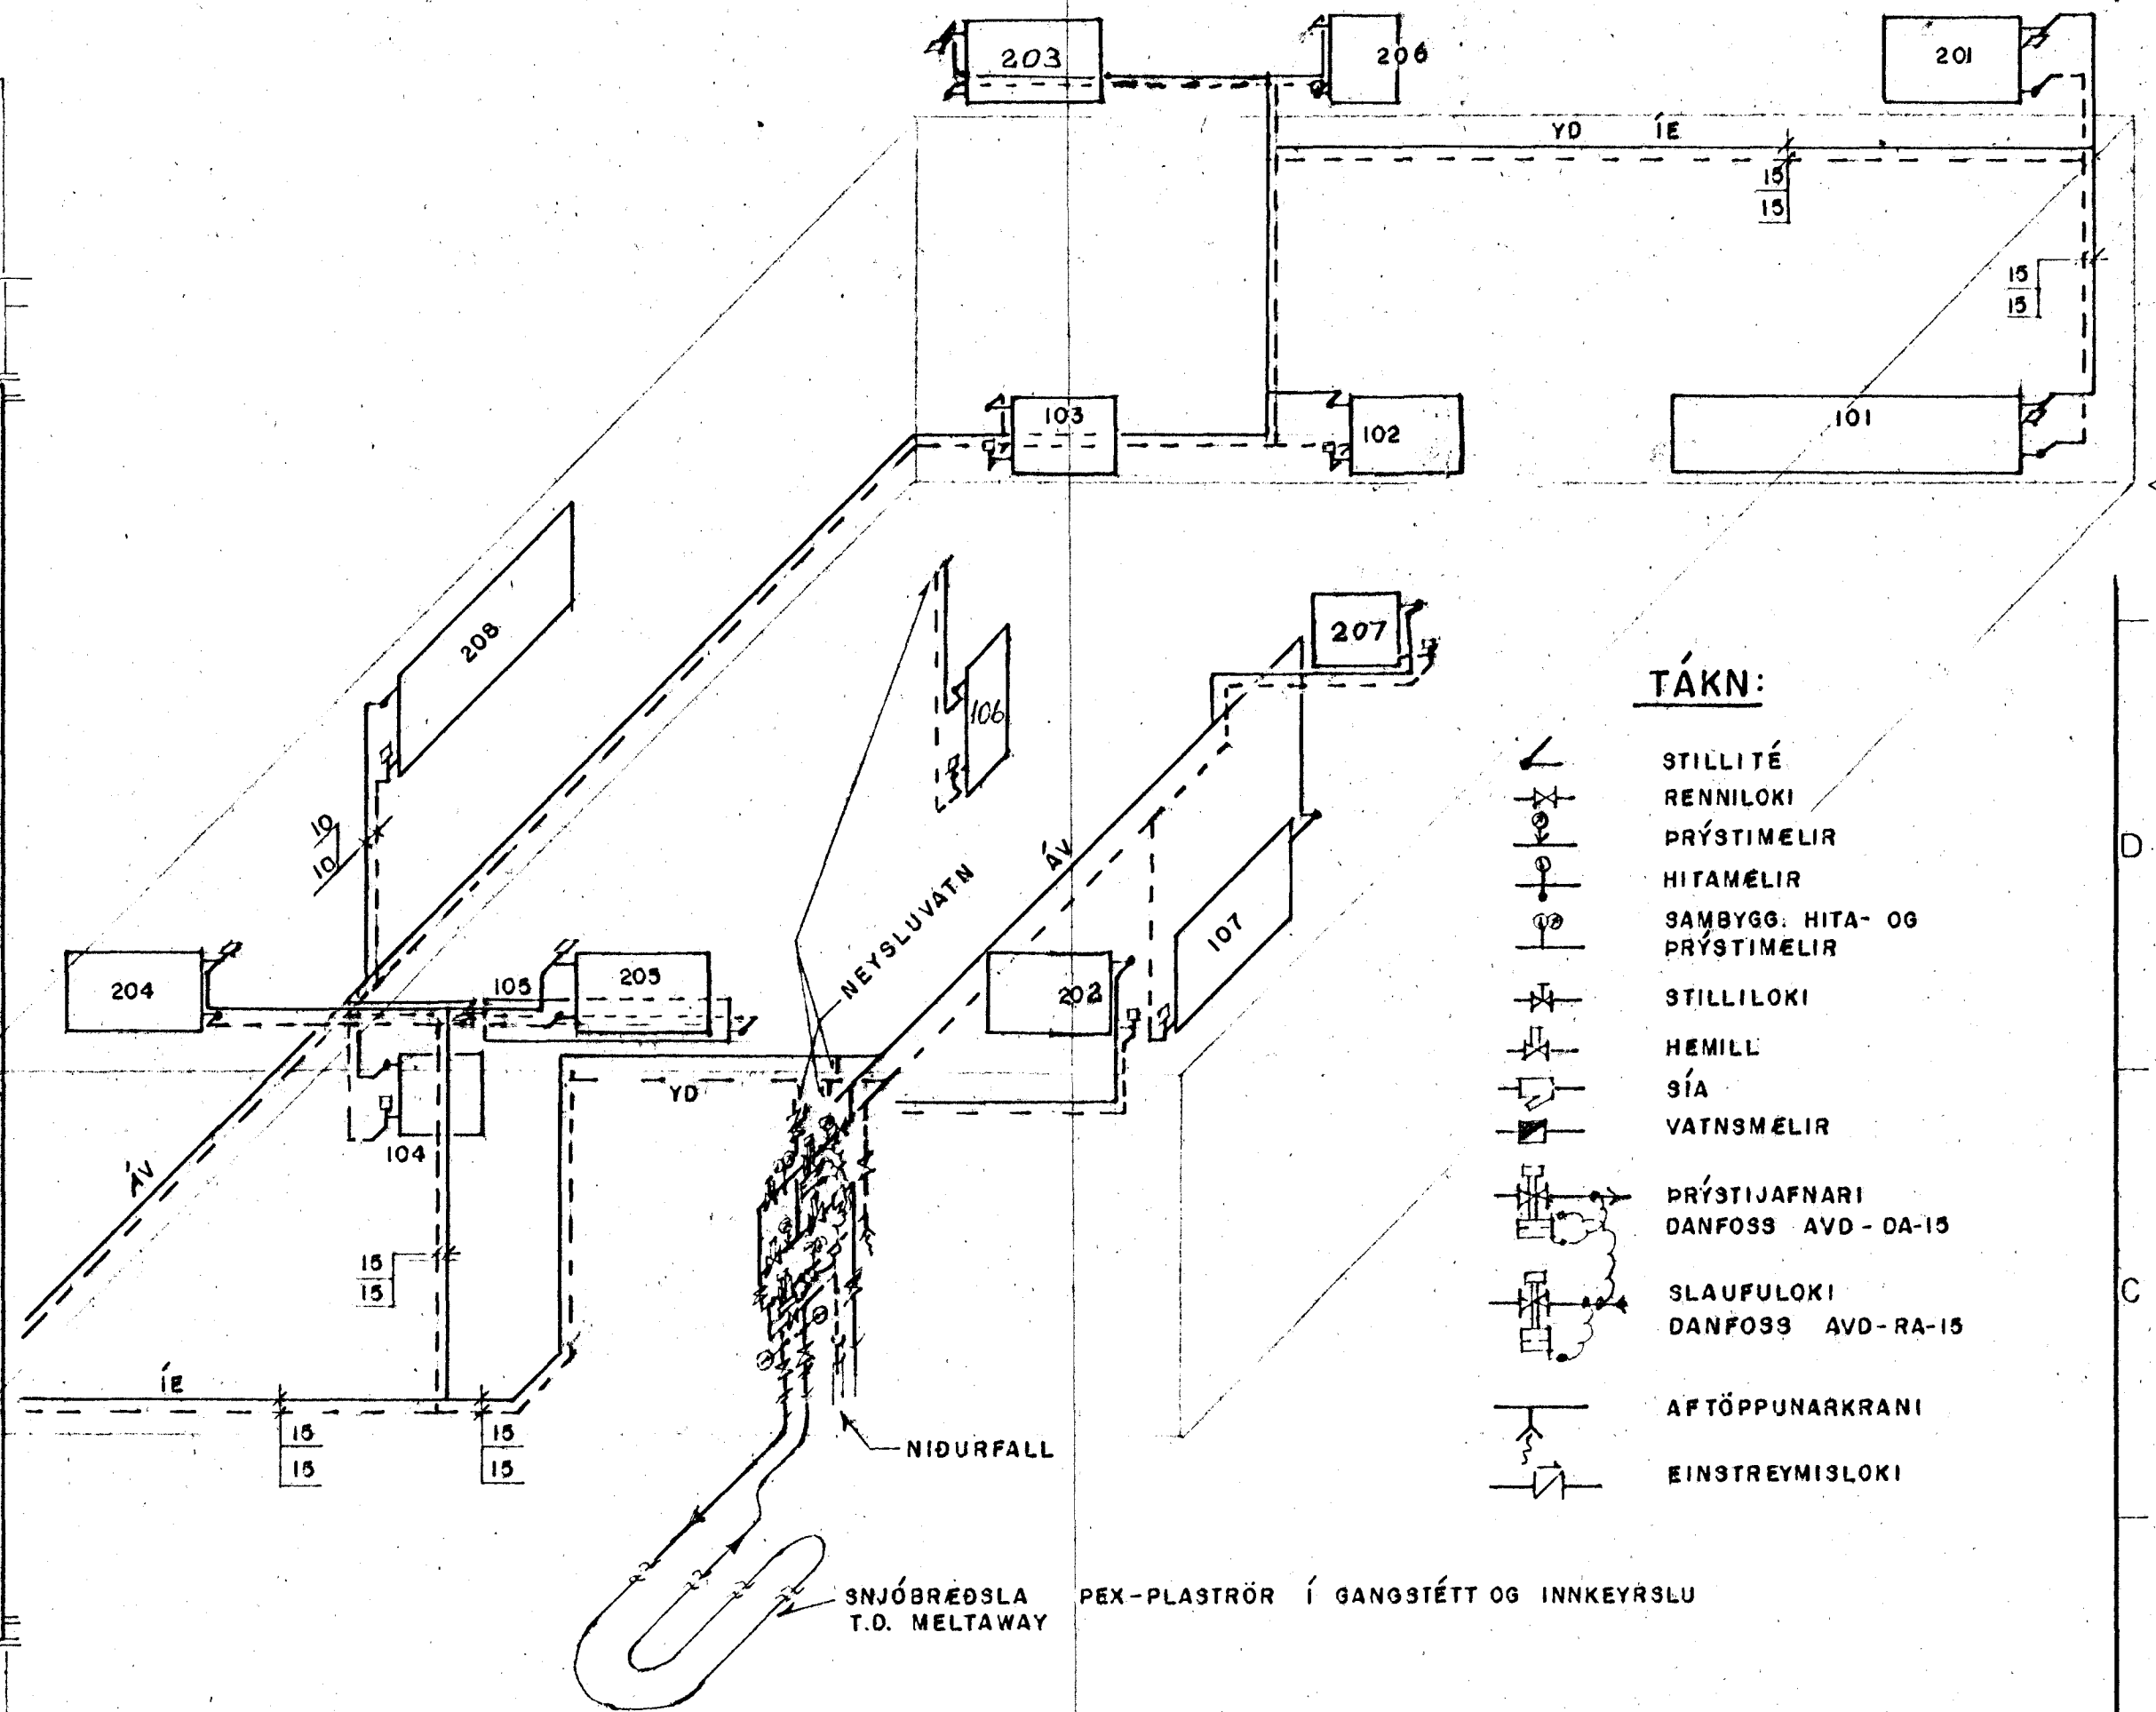


GRUNNMYND EFRI HÆÐAR Mkv. 1:50

TENGIMYND Mkv. 1:50

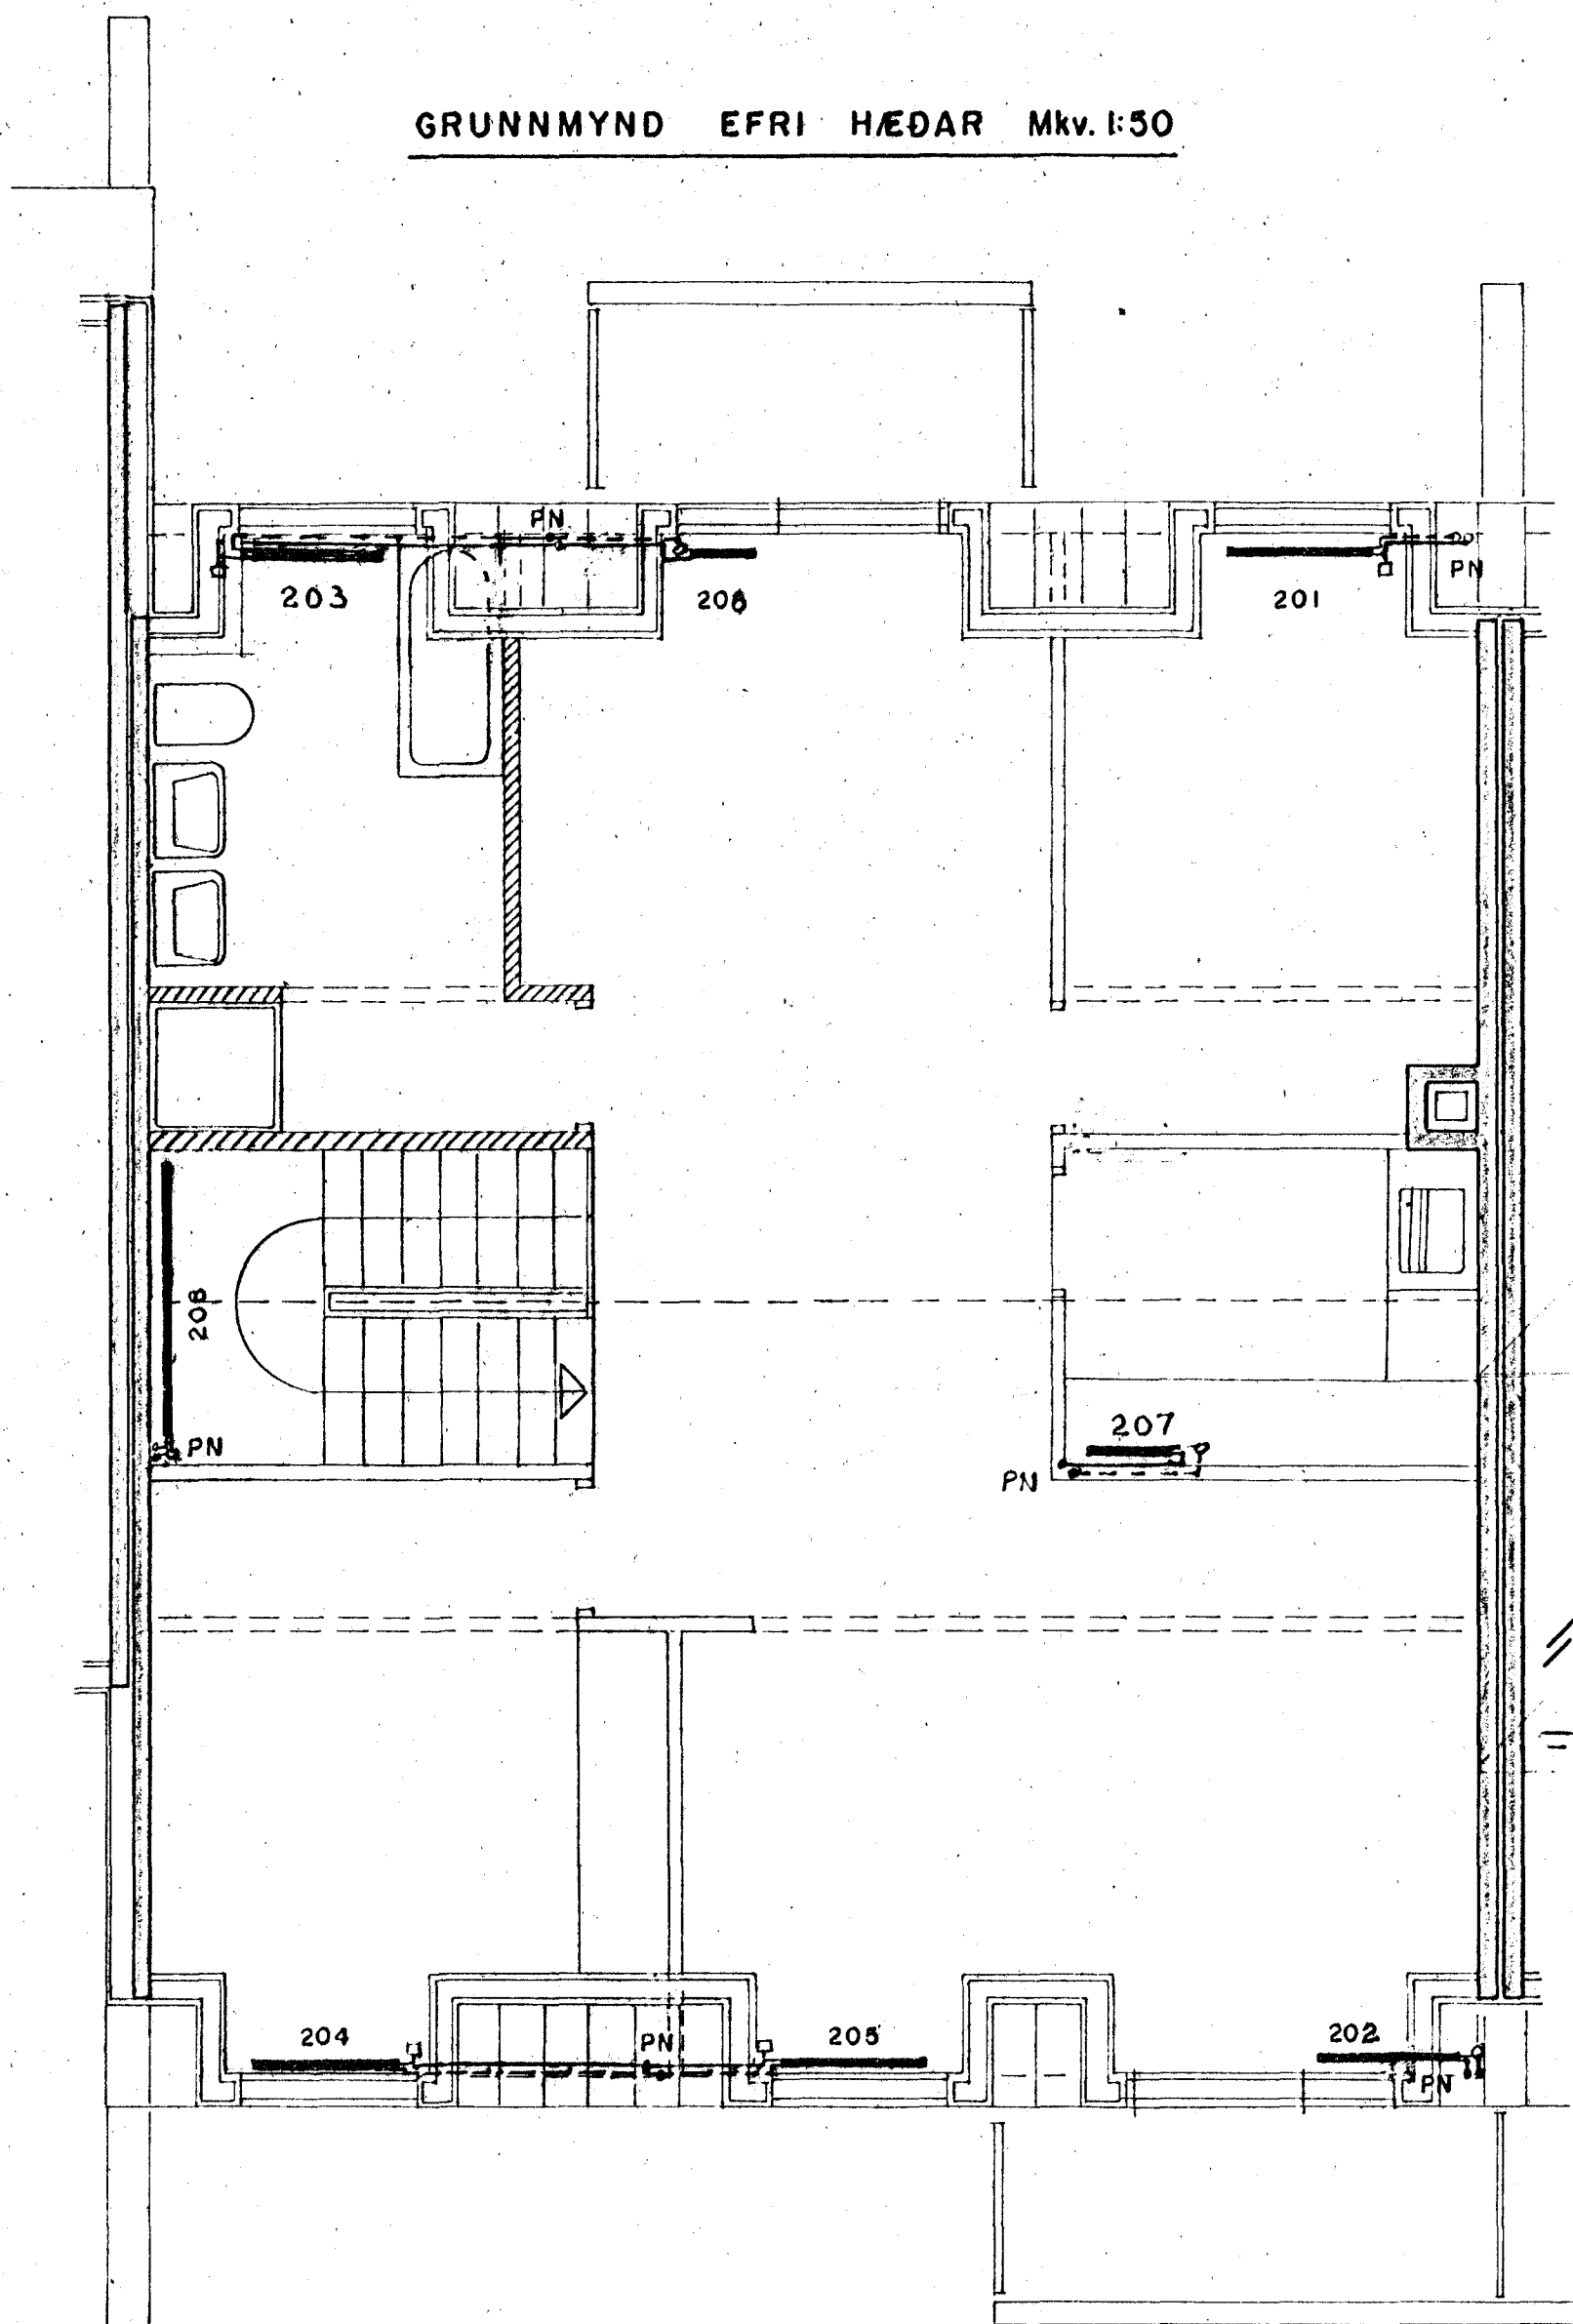


TÁKN:

- STILLITÍ
- RENNILOKI
- PRÝSTIMELIR
- HITAMELIR
- SAMBYGG. HITA- OG PRÝSTIMELIR
- STILLILOKI
- HEMILL
- SÍA
- VATNSMELIR
- PRÝSTIJAFNARI DANFOSS AVD-DA-15
- SLAUFULOKI DANFOSS AVD-RA-15
- AFTÖPPUNARKRANI
- EINSTREYMISSLOKI

SKÝRINGAR:

STÁLROÐ ERU SAMKV. DIN 2440 OG 2448
 SVÖRT STÁLROÐ MEÐ SKRÚFUÐUM TENGINGUM
 RÖRIN SKAL EINANGRA MEÐ 2 SM. GLERULLAR-
 HÓLKUM OG VEFJA SÍÐAN PLASTÓUK.
 LAGNIR SKULU PÓLA HITAPENSLUR.
 OFNKERFI SKAL PRÝSTIPRÓFA VIÐ 7kg/cm² (ca. 7 bar.)
 PRÝSTING.
 TÁKN ERU SAMKV. ÍST-64

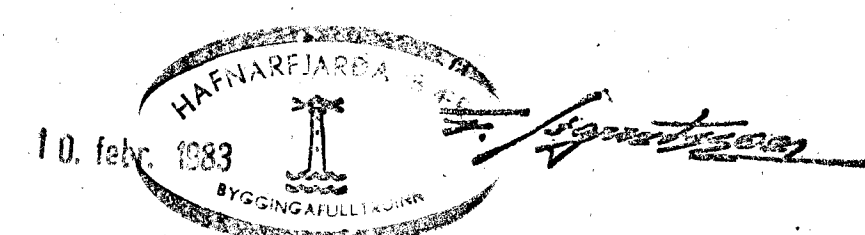

STÉKKJARHVAMMUR 15		
Mkv. 1:50	HITALÖGN OFNAR	
Hannað: E.M.E.	GRUNNMYND EFRI HÆÐAR	
Teiknað: E.M.E./P.S.	TENGIMYND	
Yfirfarið: Einar	Dags. APRÍL '82	Teikn.nr. 302
Einar Magnús Einarsson FTFI Stéttaraun 19, Hafnarfjörð Sími 51831		

BREYTT OFNUM 2.02, 2.03, 2.06, 2.07 FEB 83