
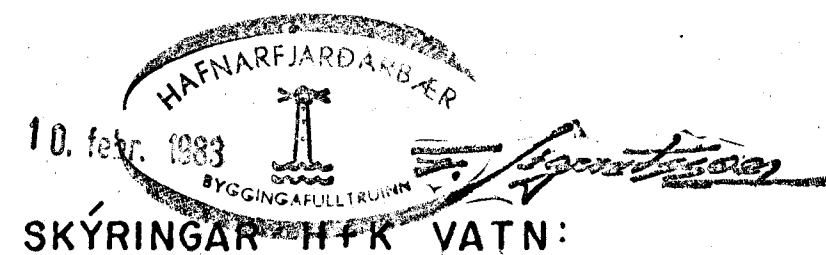
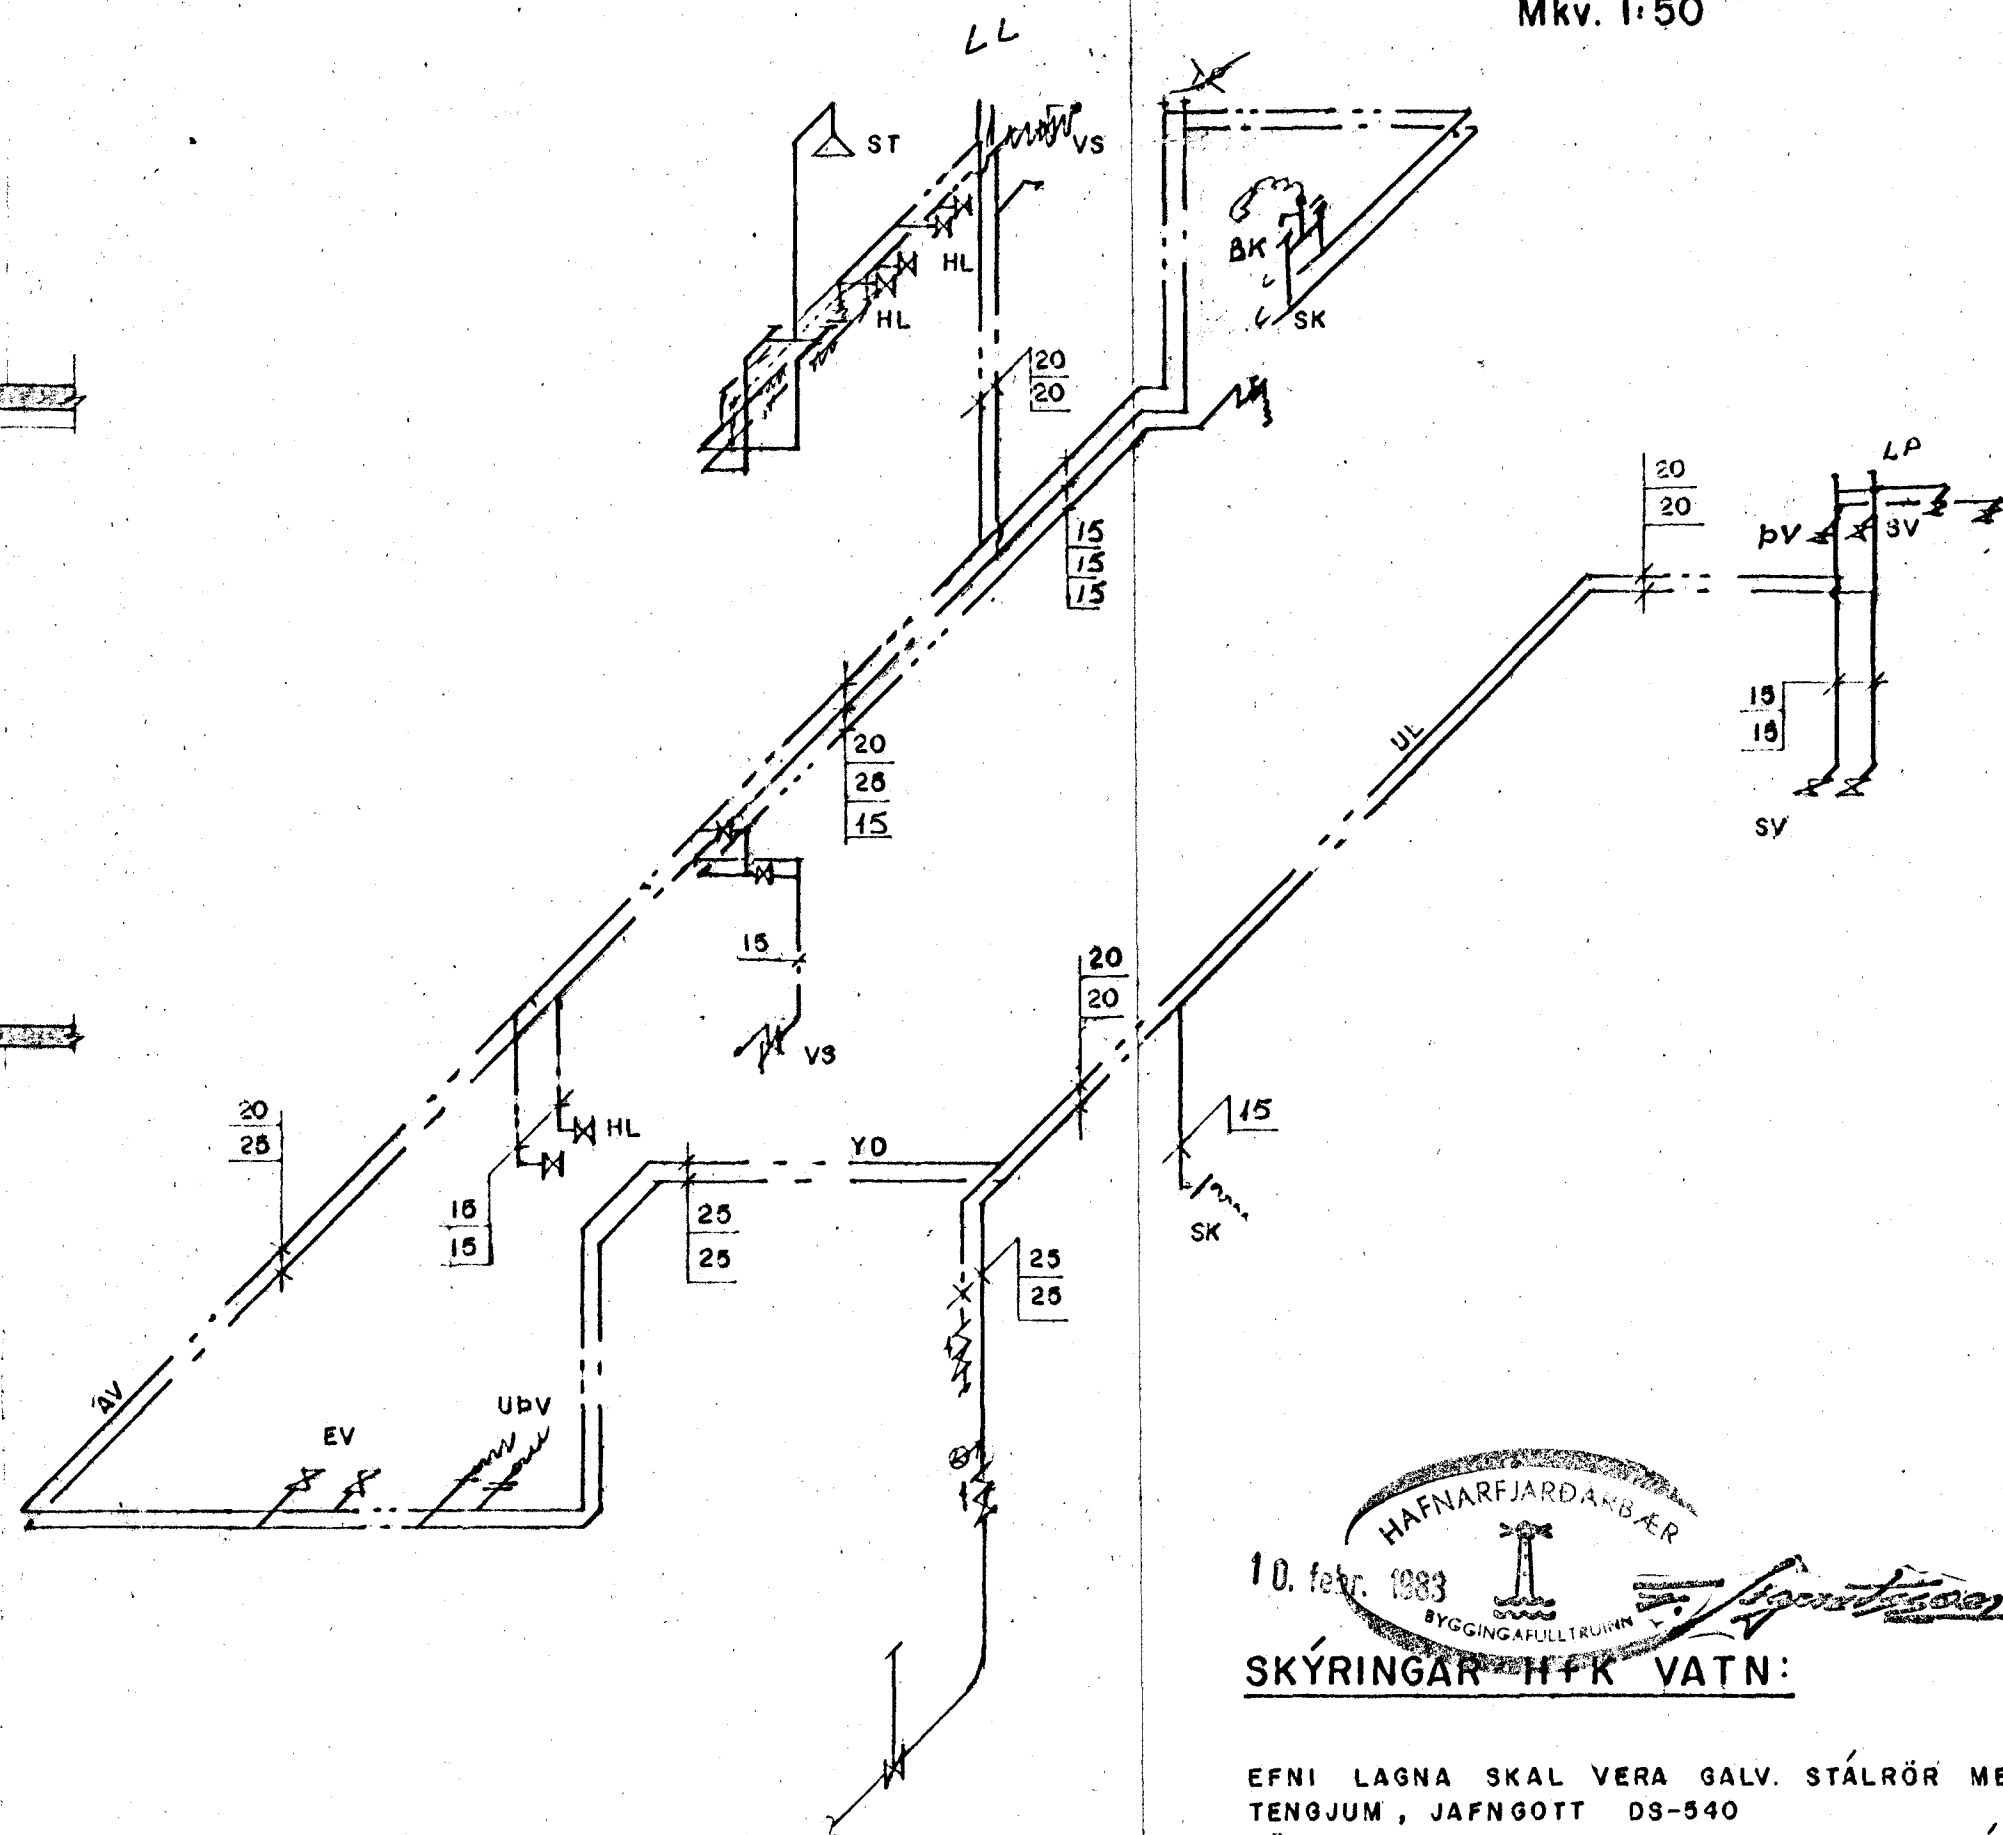


GRUNNMYND JARÐHÆÐAR Mkv. 1:50

TENGIMYND H+K VATN
Mkv. 1:50

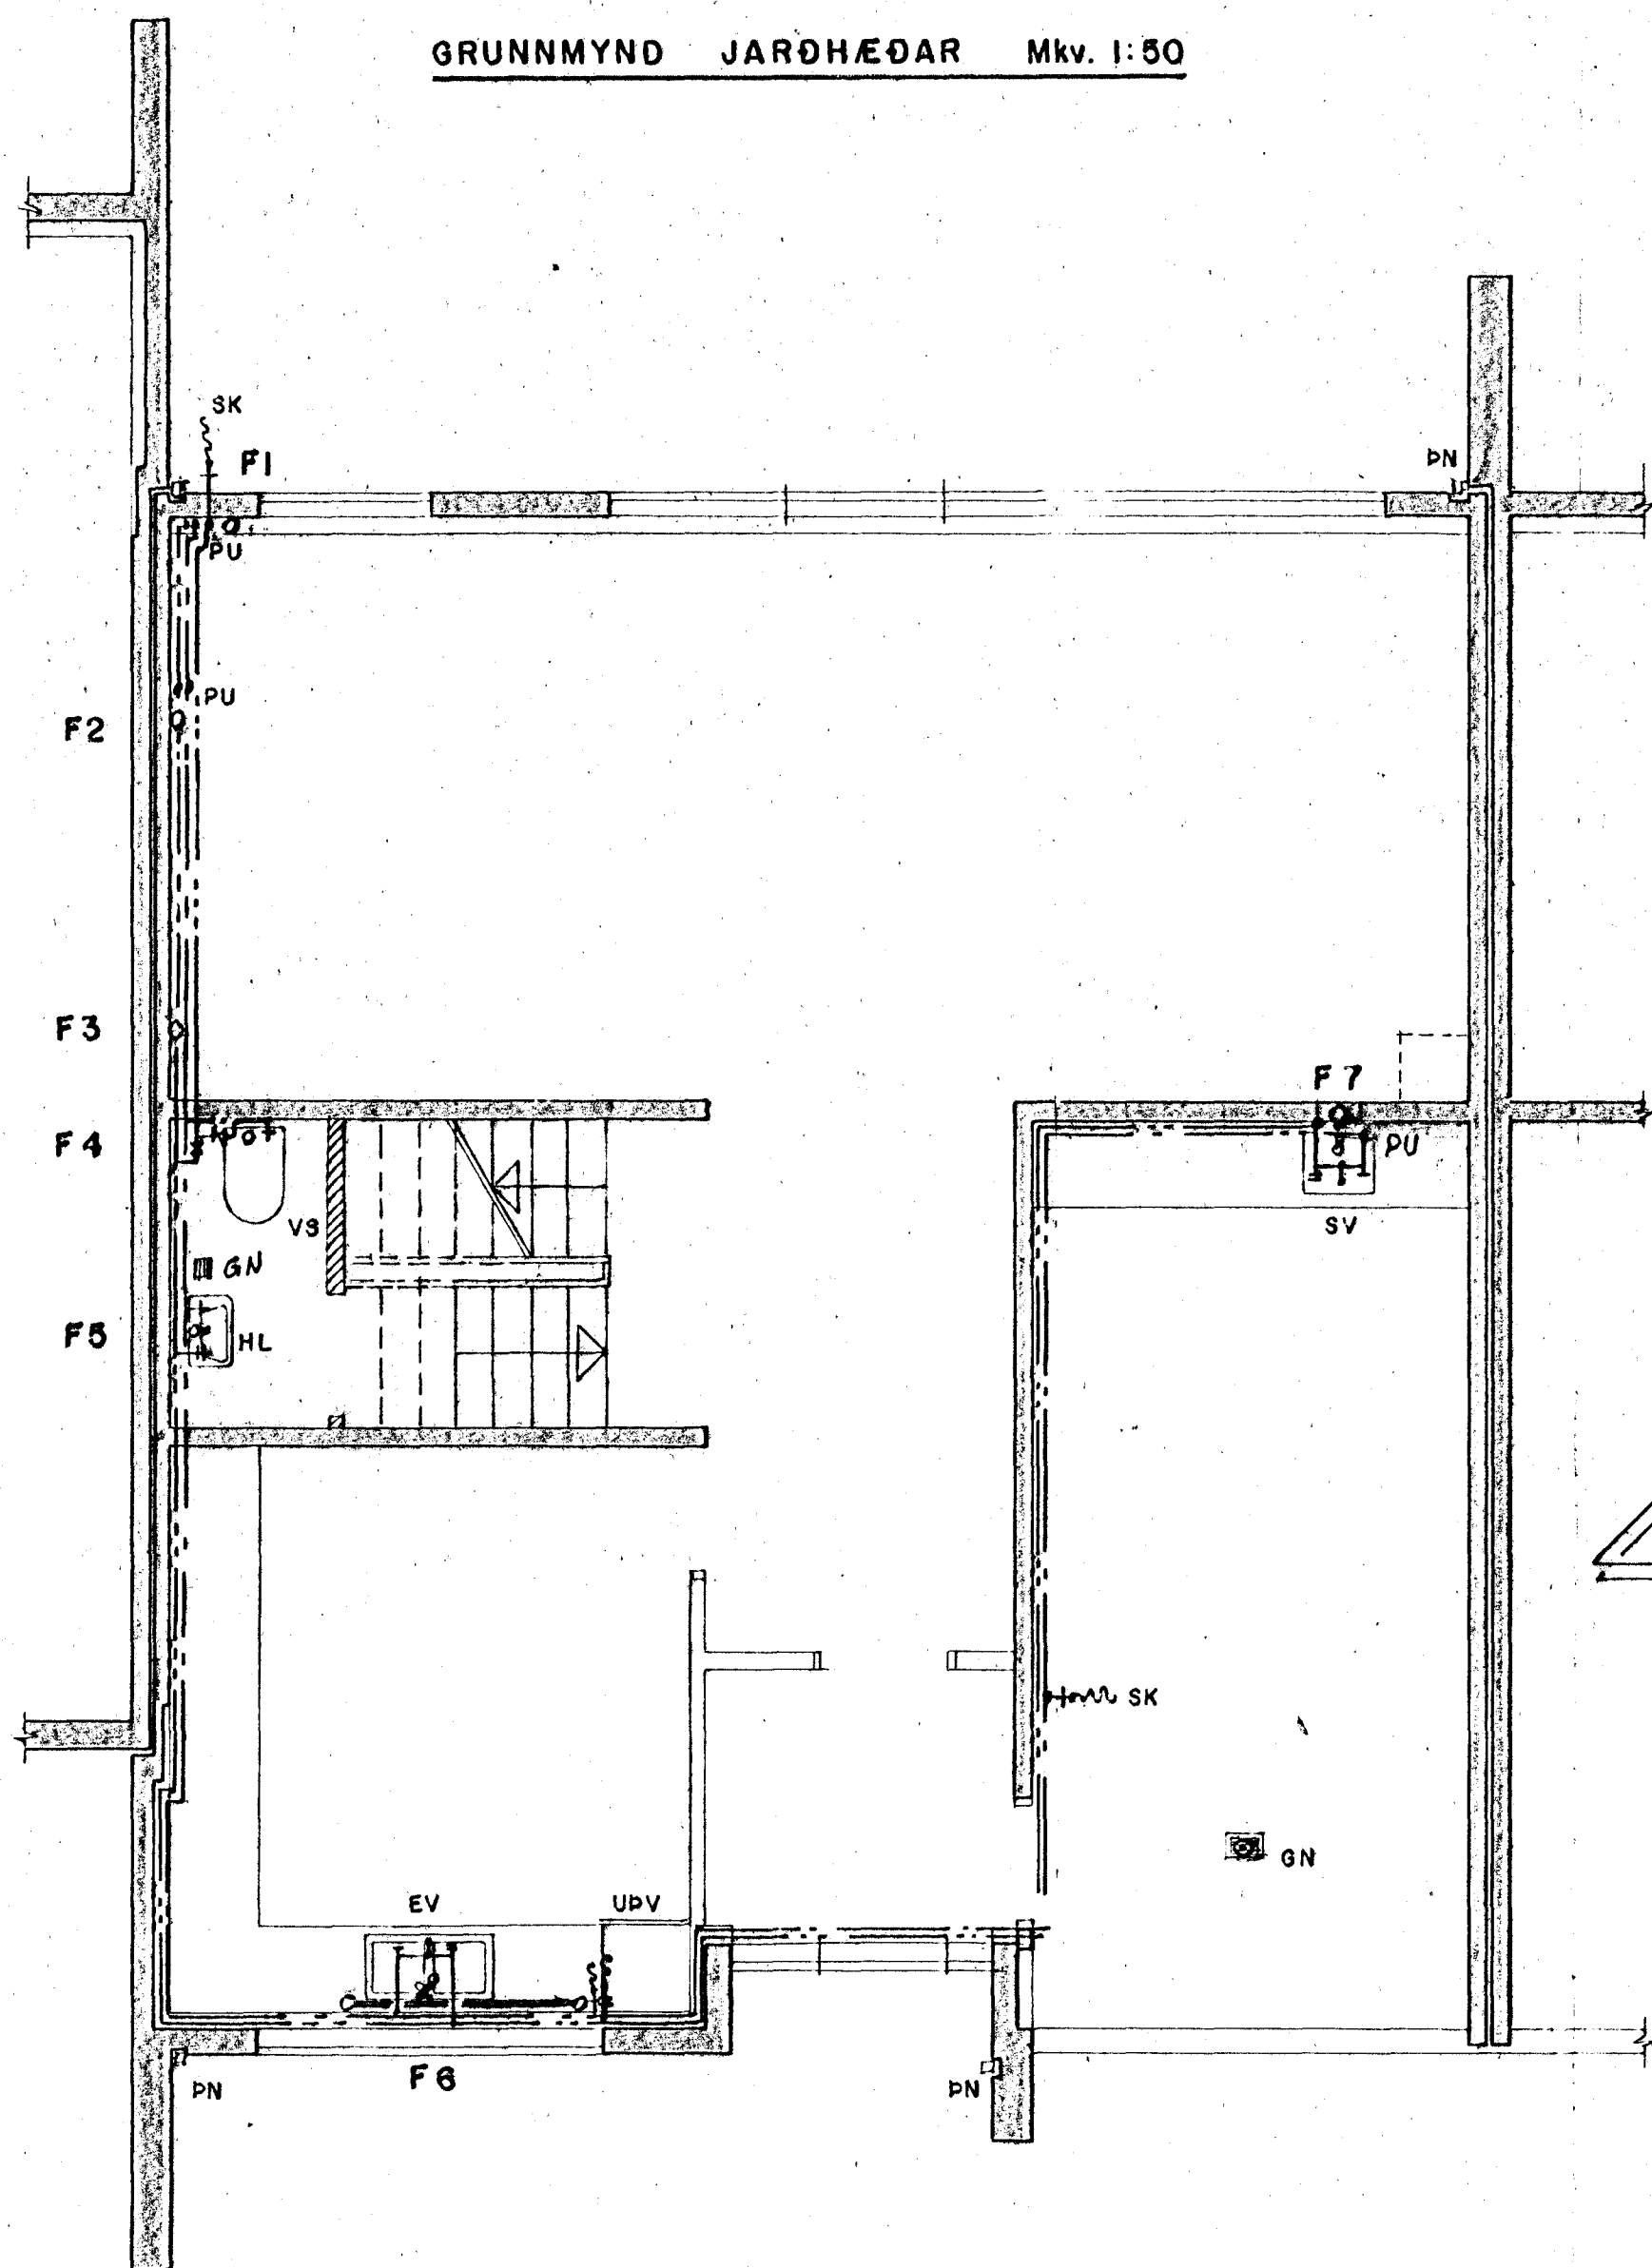

SKÝRINGAR H+K VATN:

EFNI LAGNA SKAL VERA GALV. STÁLROÐR MEÐ SKRÚFUÐUM TENGJUM, JAFNGOTT DS-540
RÖR SKAL EINANGRA MEÐ 2sm GLERULLARHÓLKUM OG VEFJA MJÚKUM PLASTÓUK.
LAGNIR SKULU GETA TEKIÐ HITAPENSLU.
LENGD Á MILLI FESTINGA SÉ MEST 2.5m.
KERFI SKAL PRÓFA VIÐ 10 kg/cm² (10 bar) ÞRÝSTING

LAGNASTERÐIR ERU ÁKVARÐAÐAR SAMKV. ÍST-67,
GÖTUPRÝSTINGUR 300 Kpa. (3 bar)

TÁKN ERU SAMKV. ÍST-64

ÞÍPUSTERÐIR ERU NAFNMÁL Í mm.

TEKI	qN [l/s]		FJ	ΣqN [l/s]	
	KV	HV		KV	HV
EV	0.2	0.12	1	0.2	0.12
SV	0.2	0.12	2	0.4	0.24
SK	0.3	0	2	0.6	0
HL	0.1	0.06	3	0.3	0.24
BK	0.3	0.18	1	0.3	0.18
ST	0.2	0.12	1	0.2	0.12
PV	0.2	0.12	1	0.2	0.12
UPV	0.2	0.12	1	0.2	0.12
VS	0.1	0	2	0.2	0
				2.6	1.14

STÉKKJARHVAMMUR 15

Mkv. 1:50	HREINLÆTISLAGNIR
Hannað: E.M.E.	GRUNNMYND JARÐHÆÐAR
Teiknað: E.M.E./P.S.	TENGIMYND
Yfirfarið: Einar	Dags. APRÍL '82
	Teikn.nr. 202

BREYTT FEB. 83 BK, PV, SK, GN, EV
BREYTT SEPT. '82 EV, UPV, HL, VS

Einar Magnús Einarsson FTFI
Sléttahraun 19, Hafnarfirði Sími 51831