




sjá rúmmynd innanhússlagna 04

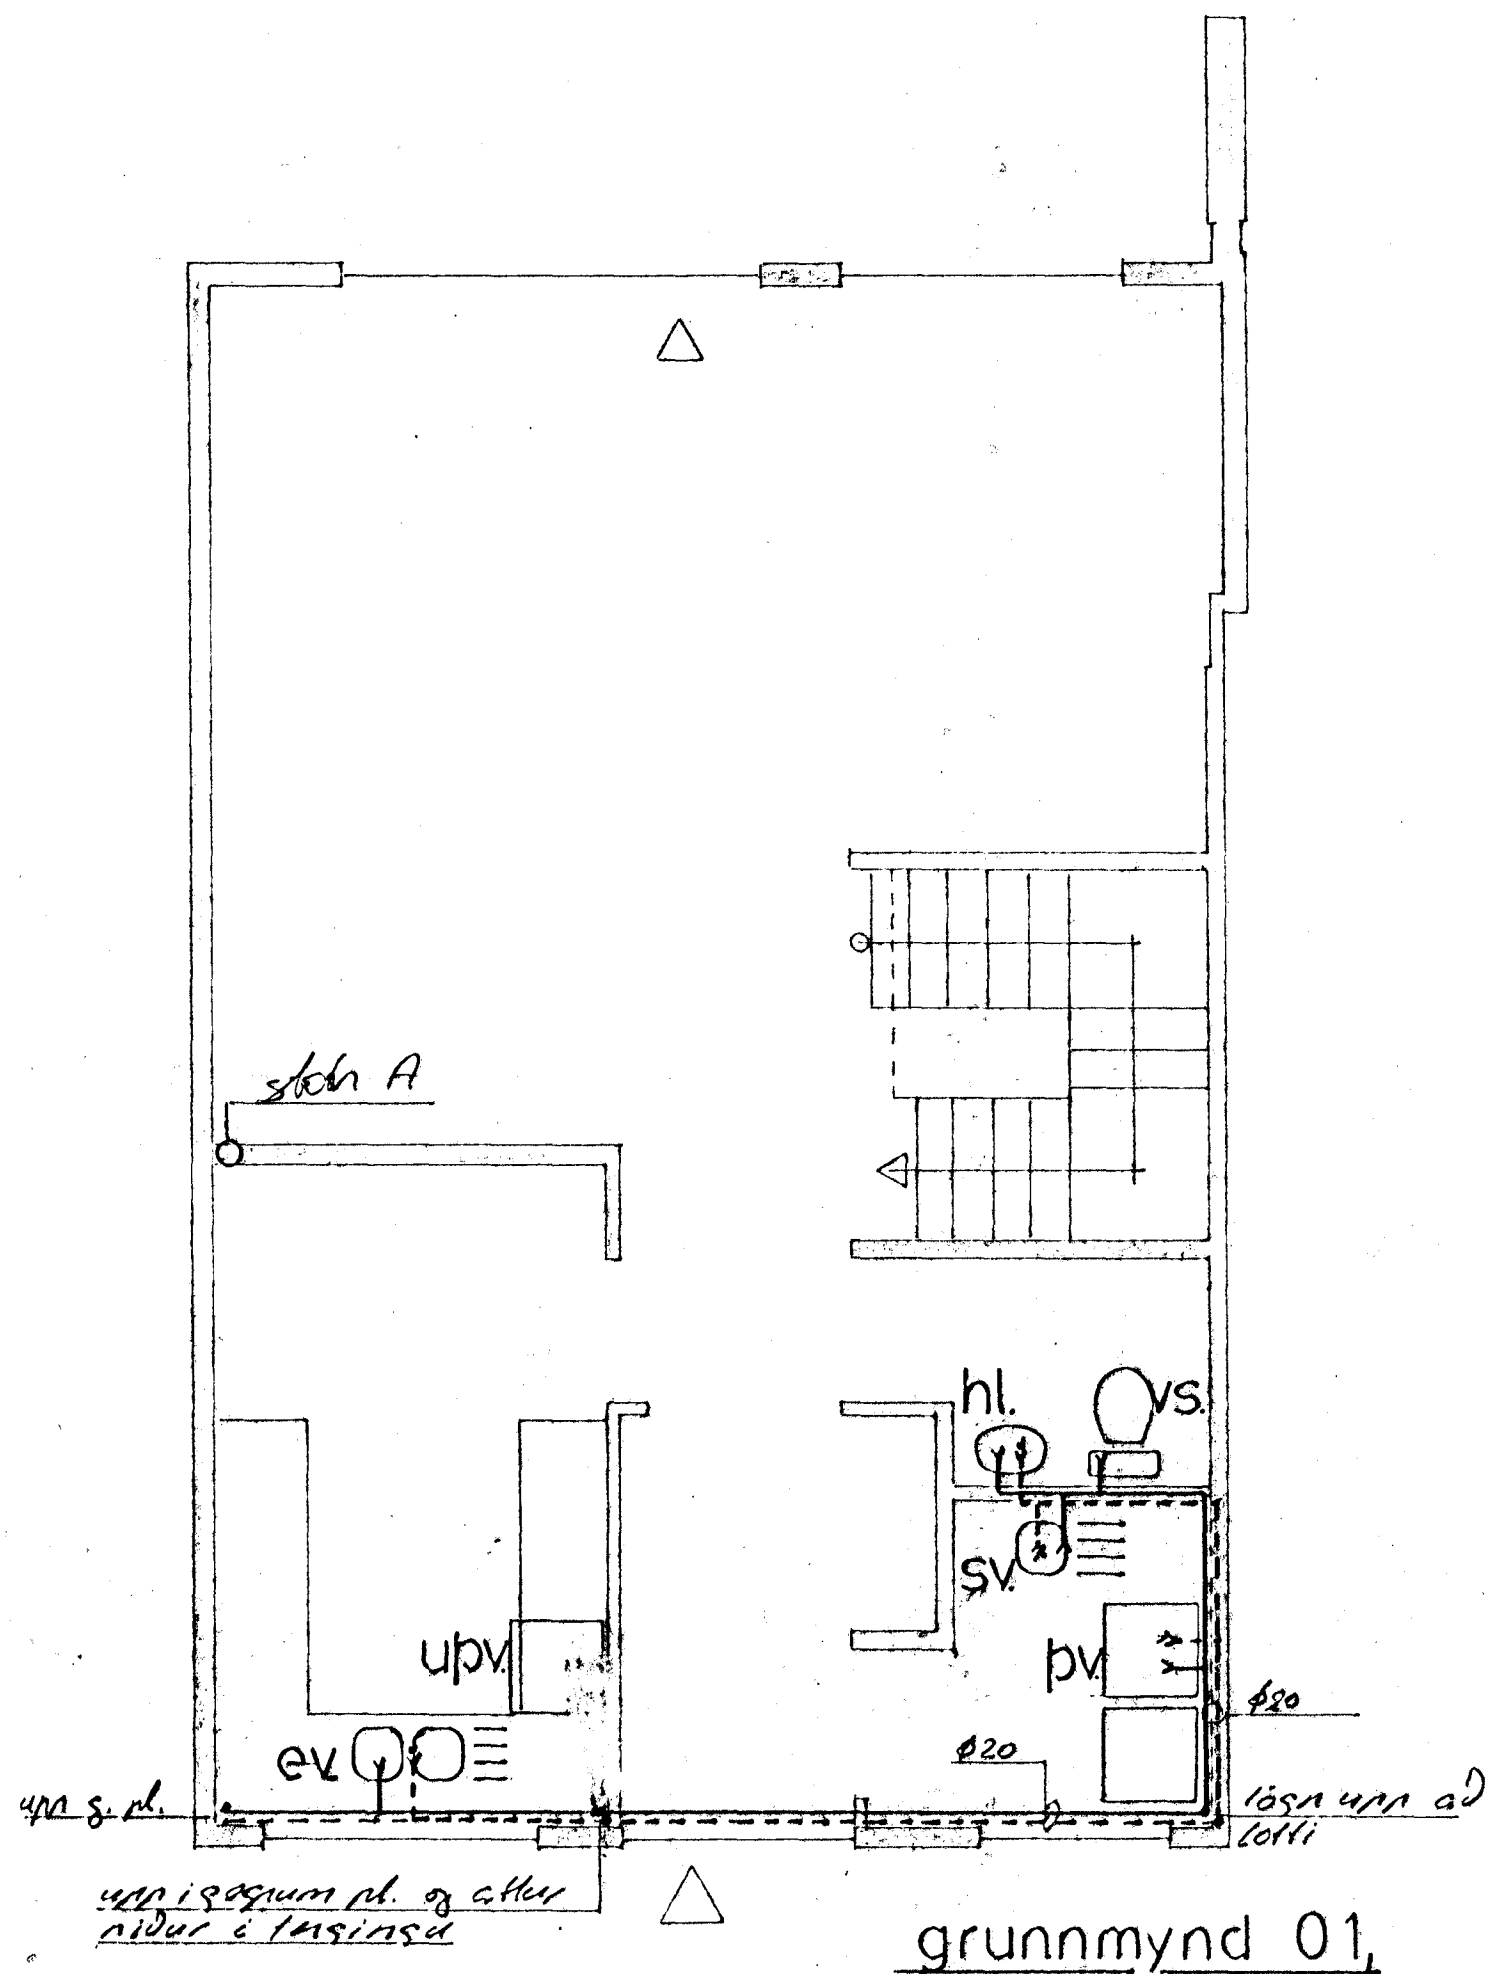

grunnmynd 01,

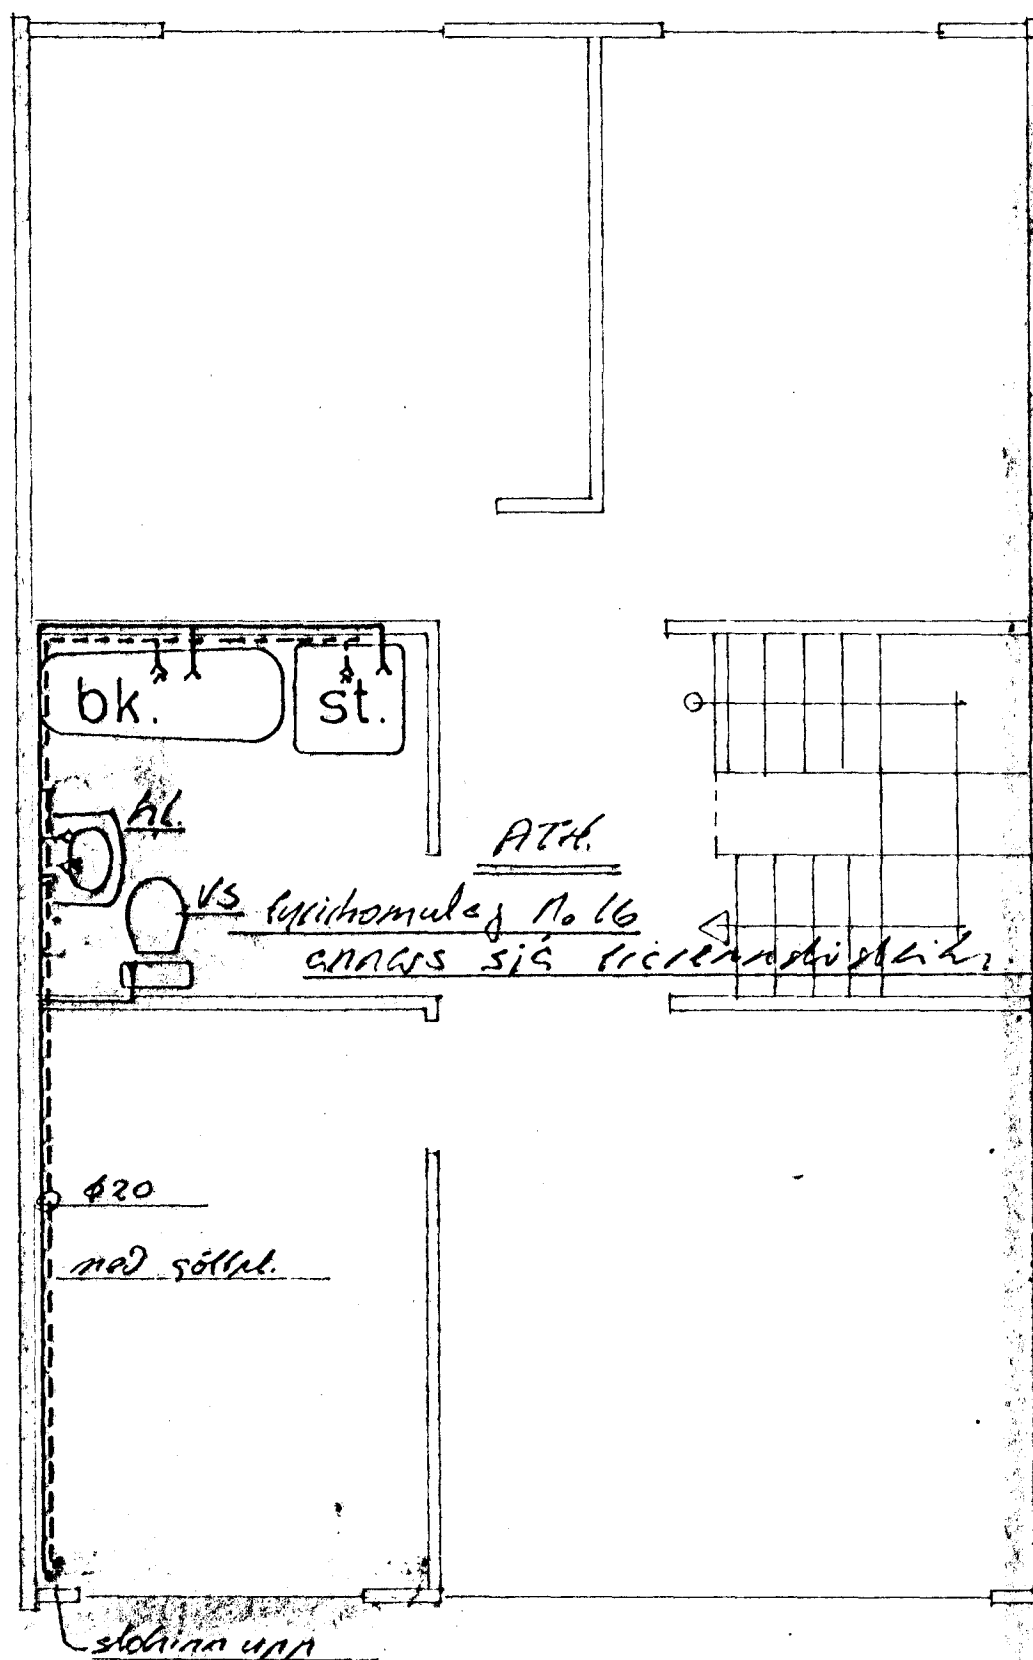

grunnmynd 02

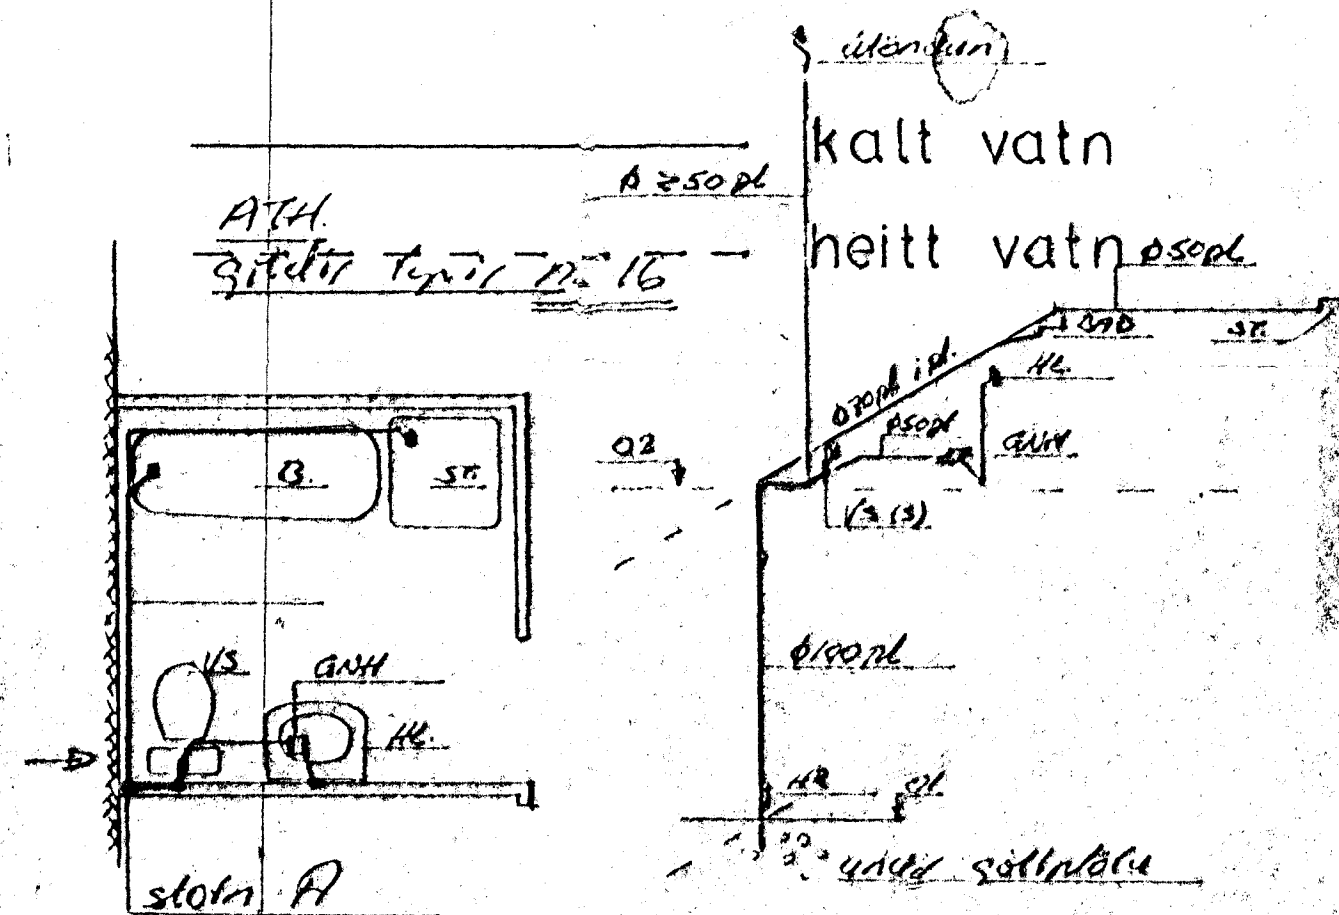

Sig. loka 202 des 82

14. júní 1984
 HAFNARFJÁRDARBYGGINGA
 FÉLAGSVERJANIR OG RÚMMYNDIR

Stökkjarhvammur 14 og 16 - Hafnarfirði

Þorgrímur Stefánsson tæknifr.
 Hraunbraut 12 Kópav. s.43637
 apríl 1984 Þorgrímur
 júní 1984 Þorgrímur
 Þorgrímur Stefánsson.

grunnmynd
 m=1:50,
 apríl 1984,
 vísuð, fríendiskopir
 júní 1984 Þorgrímur

ATH.
 Breyttir gildi fyrir No 16
 12.06.84
 Þorgrímur