
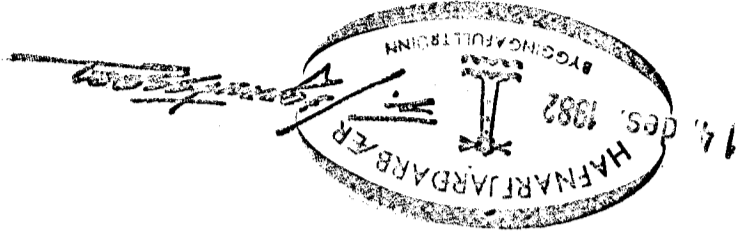


STRAÐDAGTÍU 11 HAFNARFIRÐI SIGURÞUR ÞORLEIFSSON TEKNIFRÆÐINGUR EFTI BLAÐNR.	MÆLV - 1:50
VERK NR. 8205	RÚMMYND HITALAGNA.
TEIKN E	
REIKN	
DAGS 16.09.82	STEKKJARHAMMUR 17 HAFNARFIRÐI

RÚMMYND - 1:50

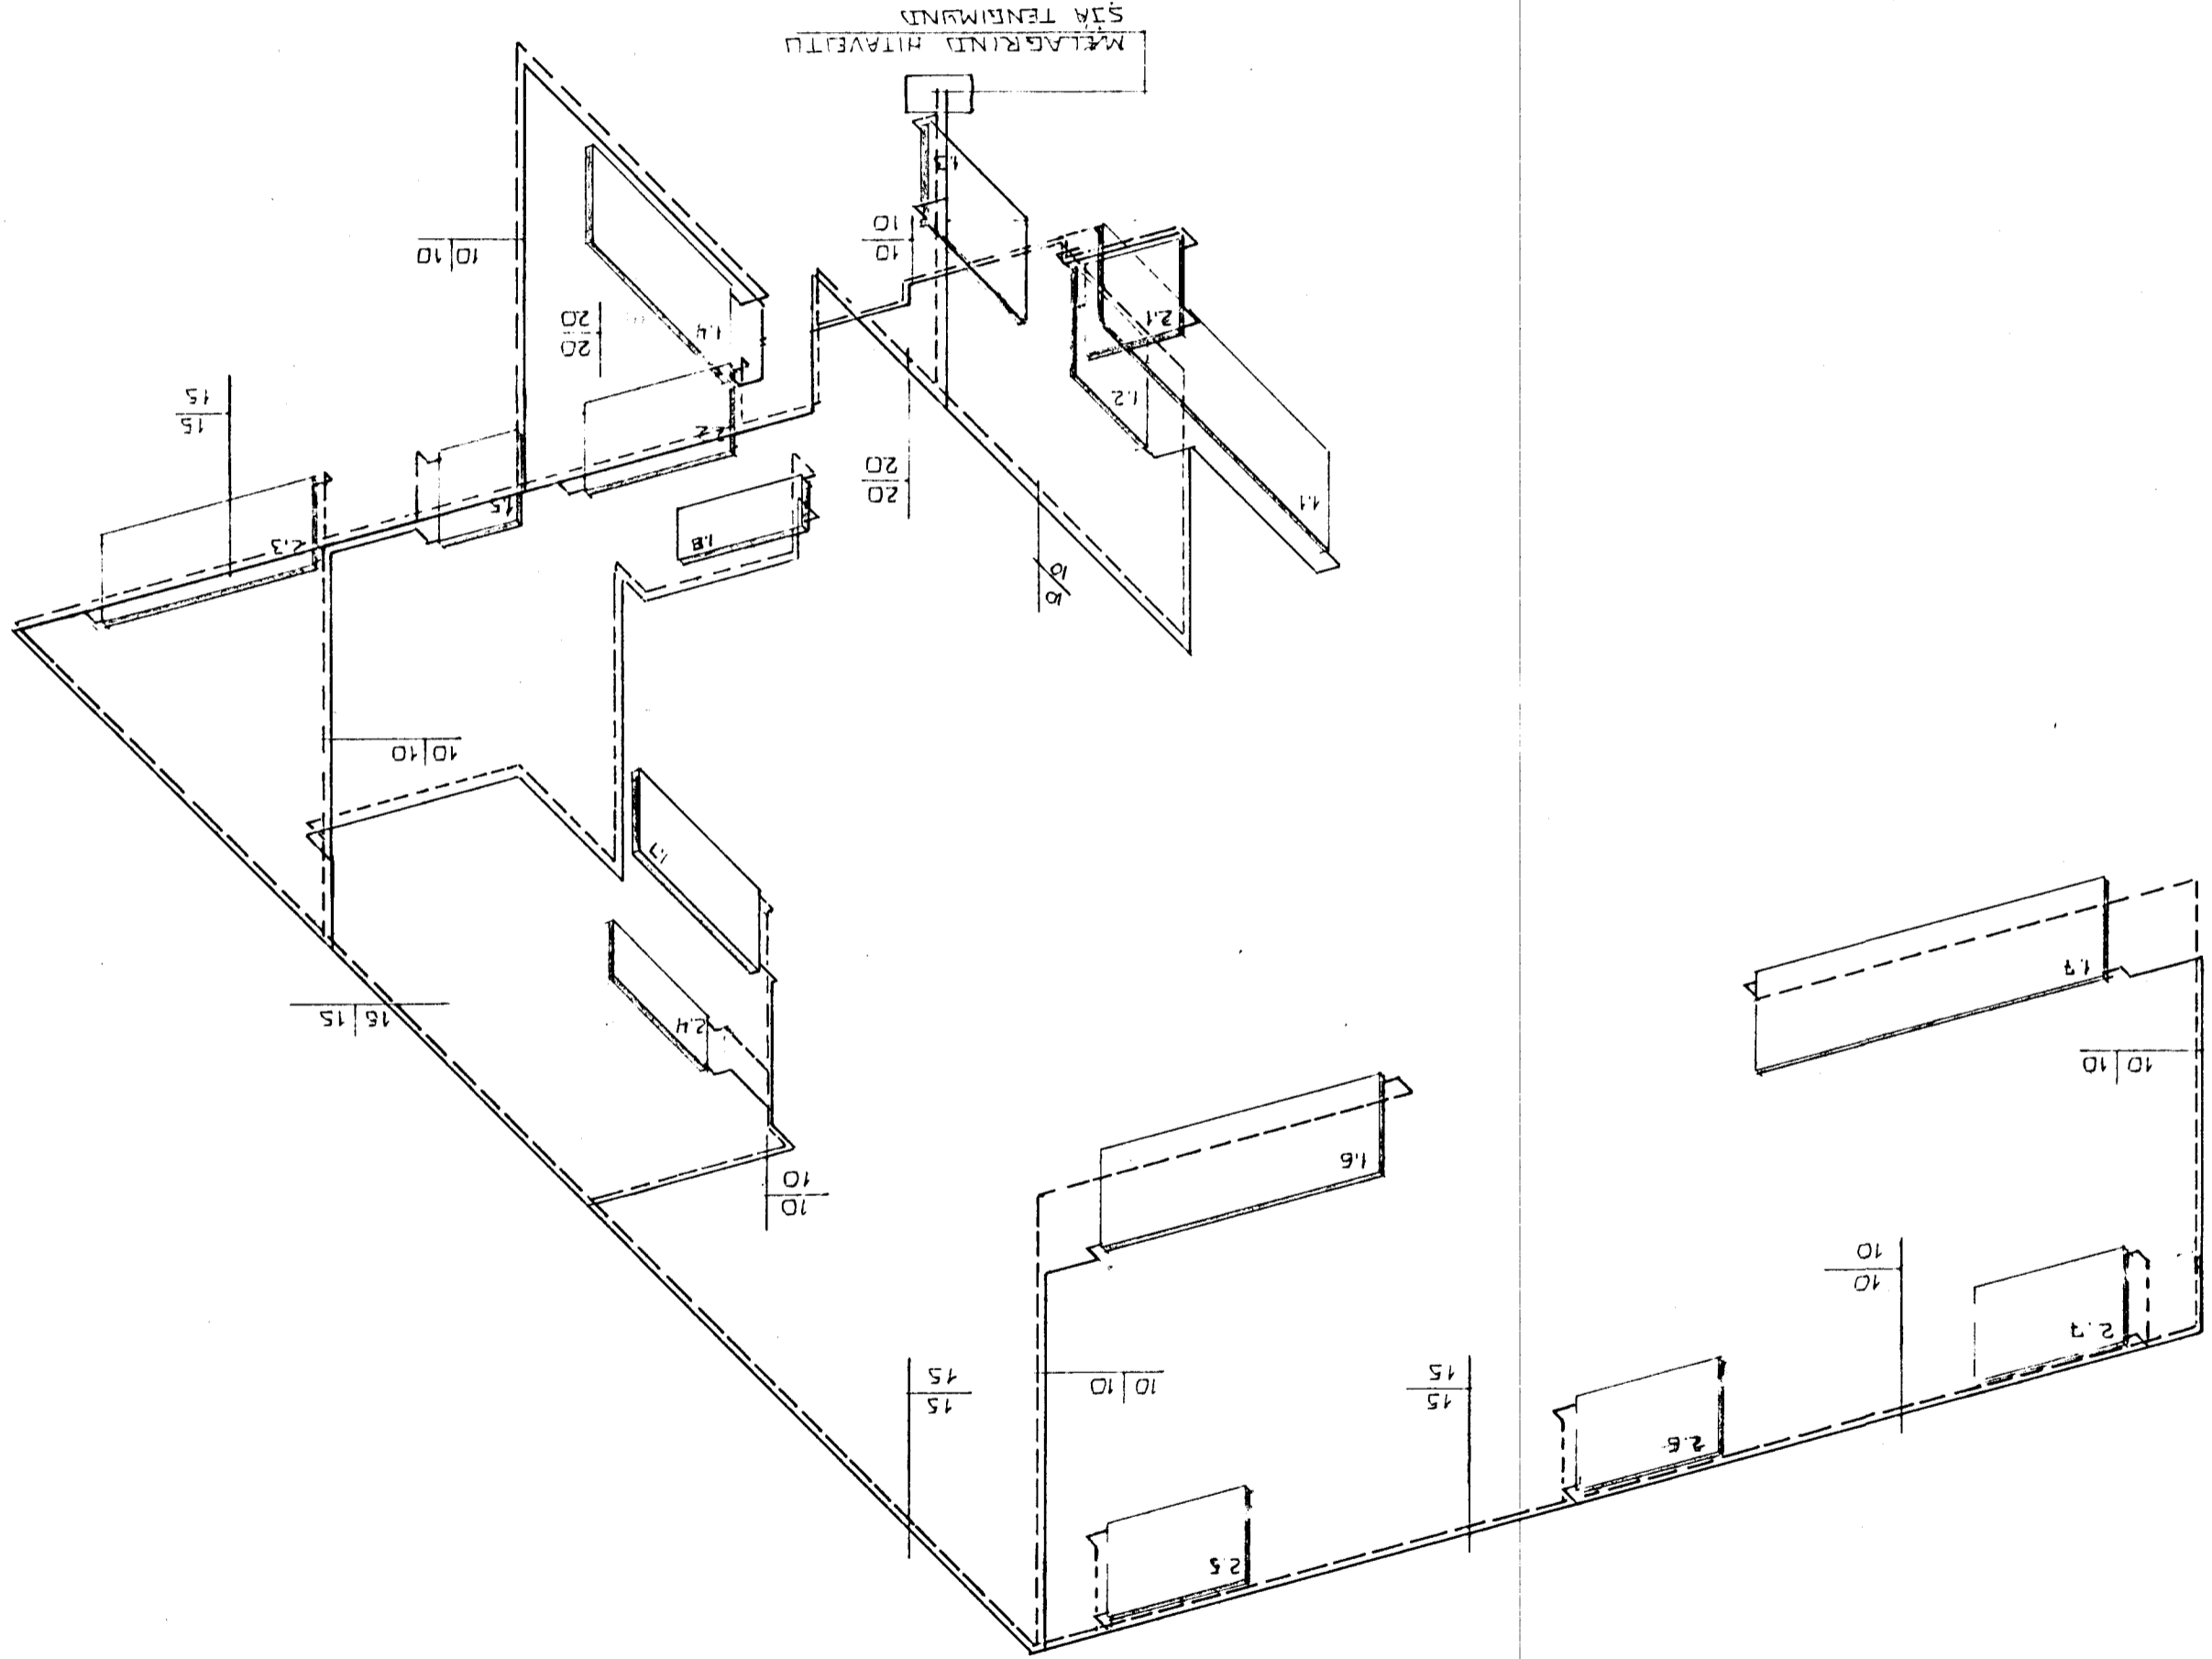

Breytt 9/12 1982 *adm*