


GRUNNMÝND RISHÆÐAR ~ 1:50

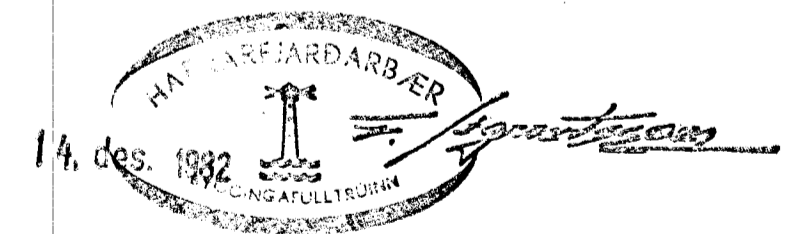

Dreytt 10/12 '32 suðn

STÉKKJARHVAMMUR 17 HAFNARF. HITA-VATNS OG FRÆRENNSLISLAGNIR RISHÆÐ. MÆLIKV. ~ 1:50	DAGS. <i>8205</i>
	REIKN. <i>slg</i>
SIGURÐUR ÞORLEIFSSON TEKNIFRÆÐINGUR (T.F.). STRANDGÖTLU 11 HAFNARFIRÐI SIMI 54751	TEIKN. <i>FE</i>
	VERK NR. 8205
	BLAÐ NR.