


Samþykkt á fundi bygginga-
nefndar þ. 17. 3. 82
BYGGINGAFULLTRÚNN
I HAFNARFIRÐI
E. / Svendsen

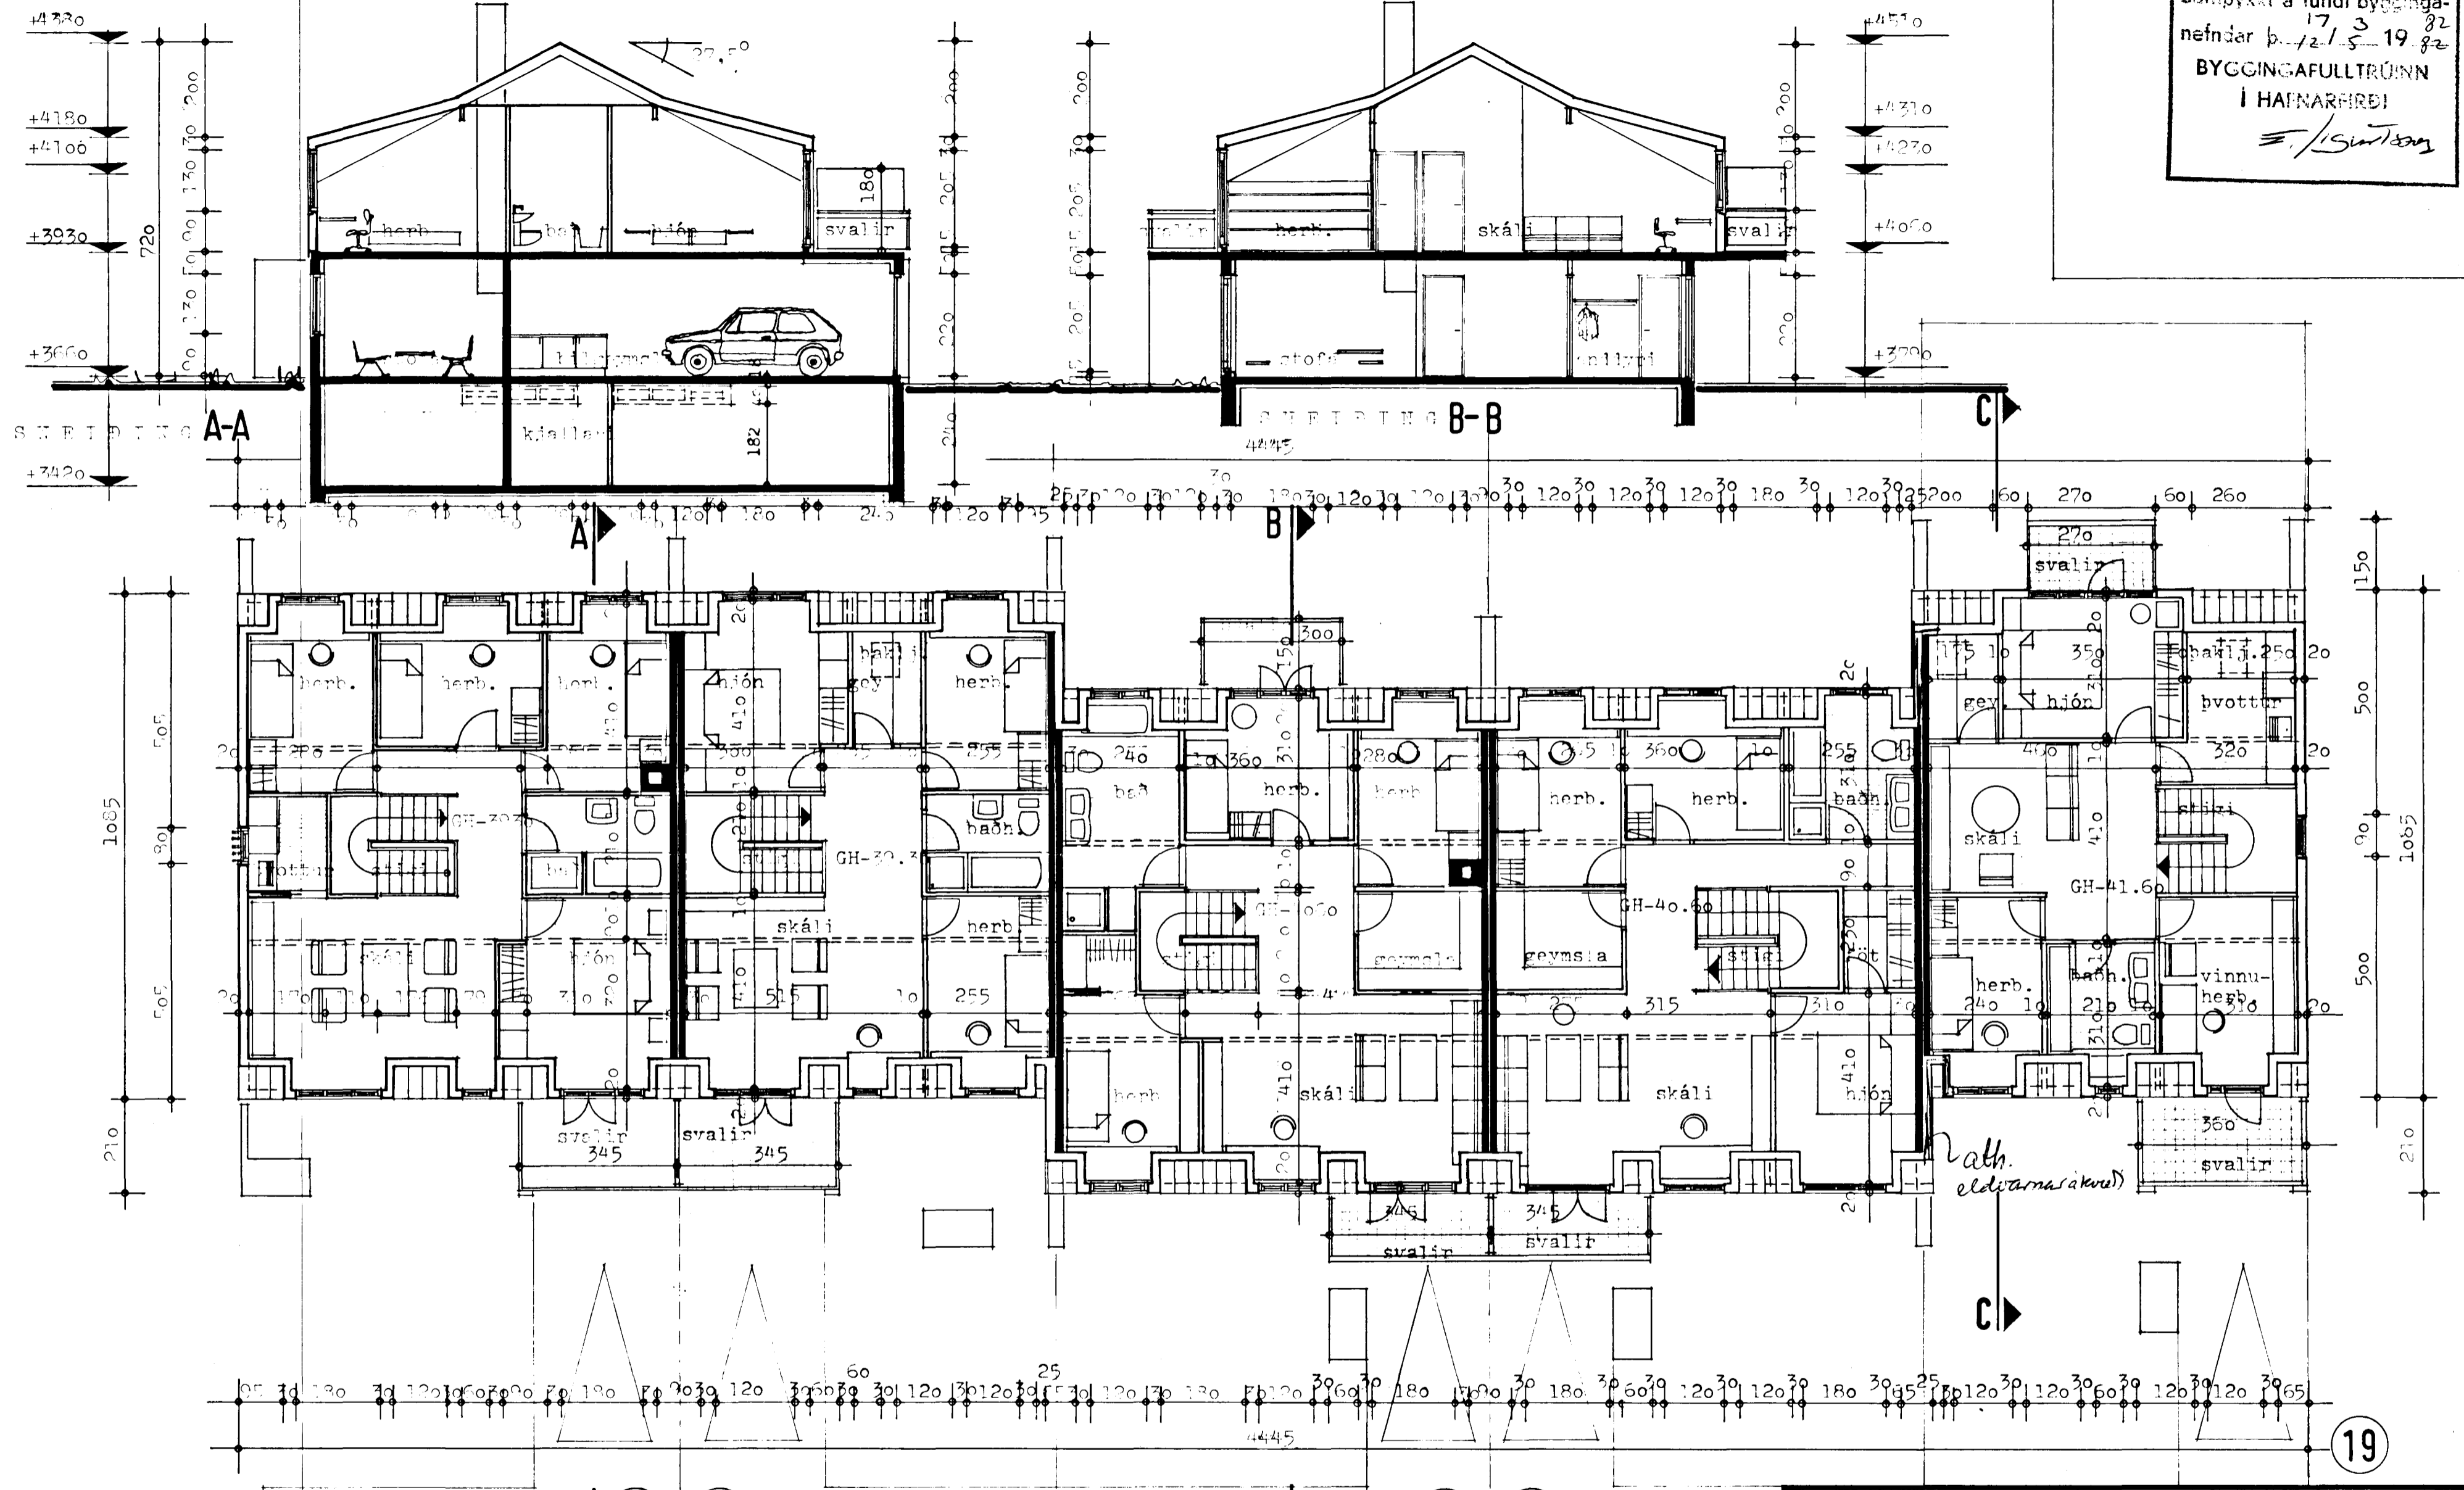

RISHAD

11 13

15 17

A

B

ath. eldvarmasakvul

19

TEIKNISTOFA		STEKKJARHVAMMUR 11-19, Hafnarfirði	
GYLFI GUDJÓNSSON		VERK 81-101	
INGIMUNDUR SVEINSSON		GRUNNMYNDIR	
ARKITEKTAR FÉLDSA		SNEIÐINGAR	
SKÓLAVORDUSÍÐ 101 RVK 1. MAR 2010 14. 4. 1990		102	
HANNAVAÐ	EV. IS	TEIKNAR	REYKJAVÍK
KVARDI	1:100	BREYTT	1982-14.3.82-05

8290 0190-01