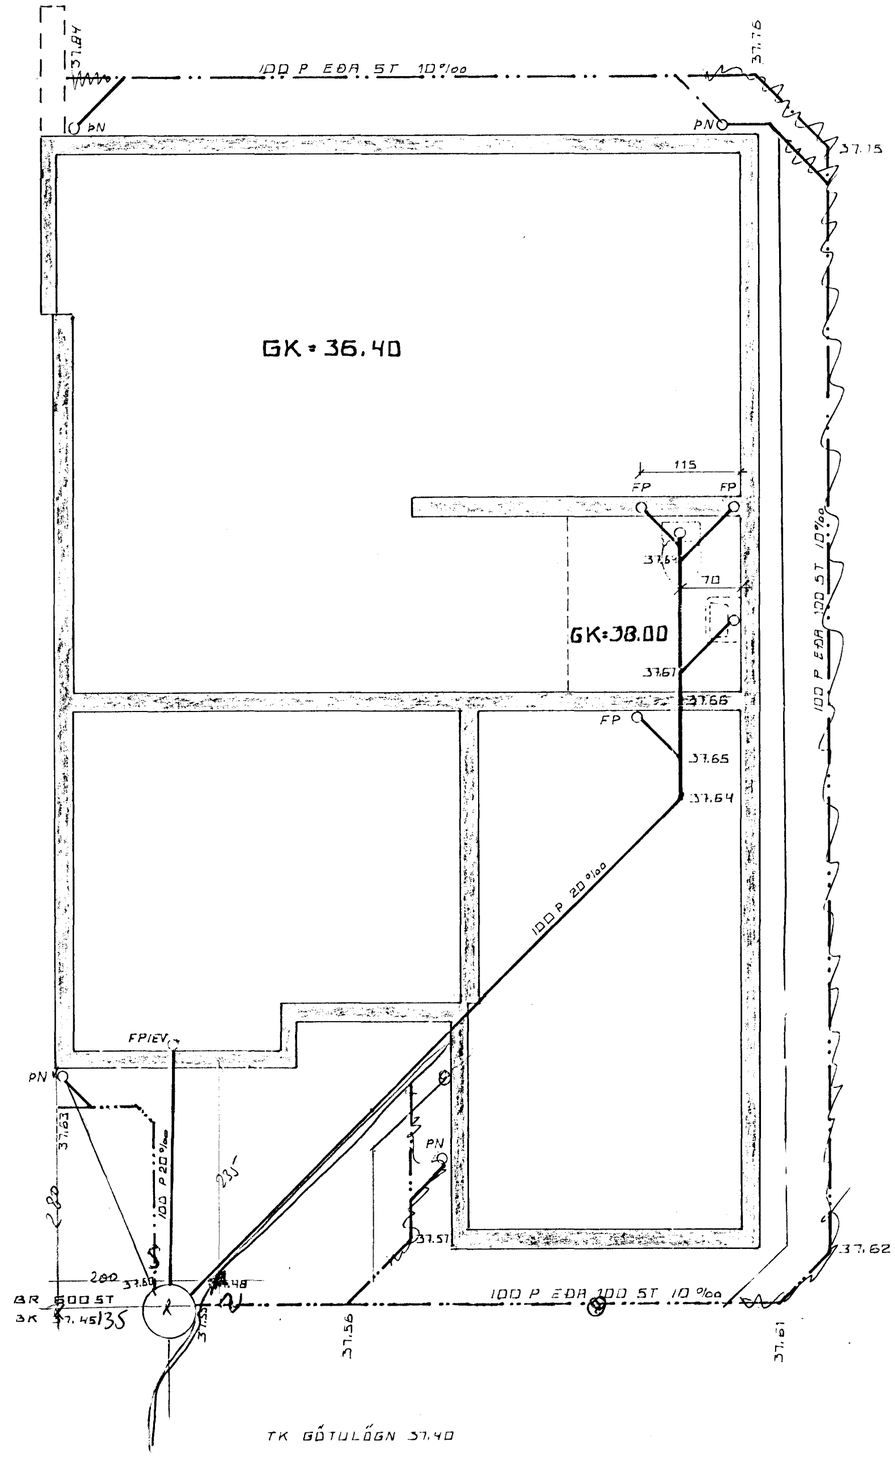

HAFNARFJARÐARBÆR

BR.NR.	DAGS	EÐLI BREYTINGAR	SIGN.

STEKKJARHVAMMUR 19 HAFNARFJ.

GRUNNLAGNIR

MÆLIKV. 1:50

DAGS. 11.11.82

HANNAÐ [illegible]

TEIKNAÐ —

VERK NR. 8230

BLAÐ NR. 07/1

SIGURÐUR ÞORLEIFSSON TÆKNIFRÆÐINGUR F.T.F.Í.
STRANDGÖTU 11 HAFNARFIRÐI SÍMI 54751