



GRUNNMYND HÆÐAR ~ 1:50

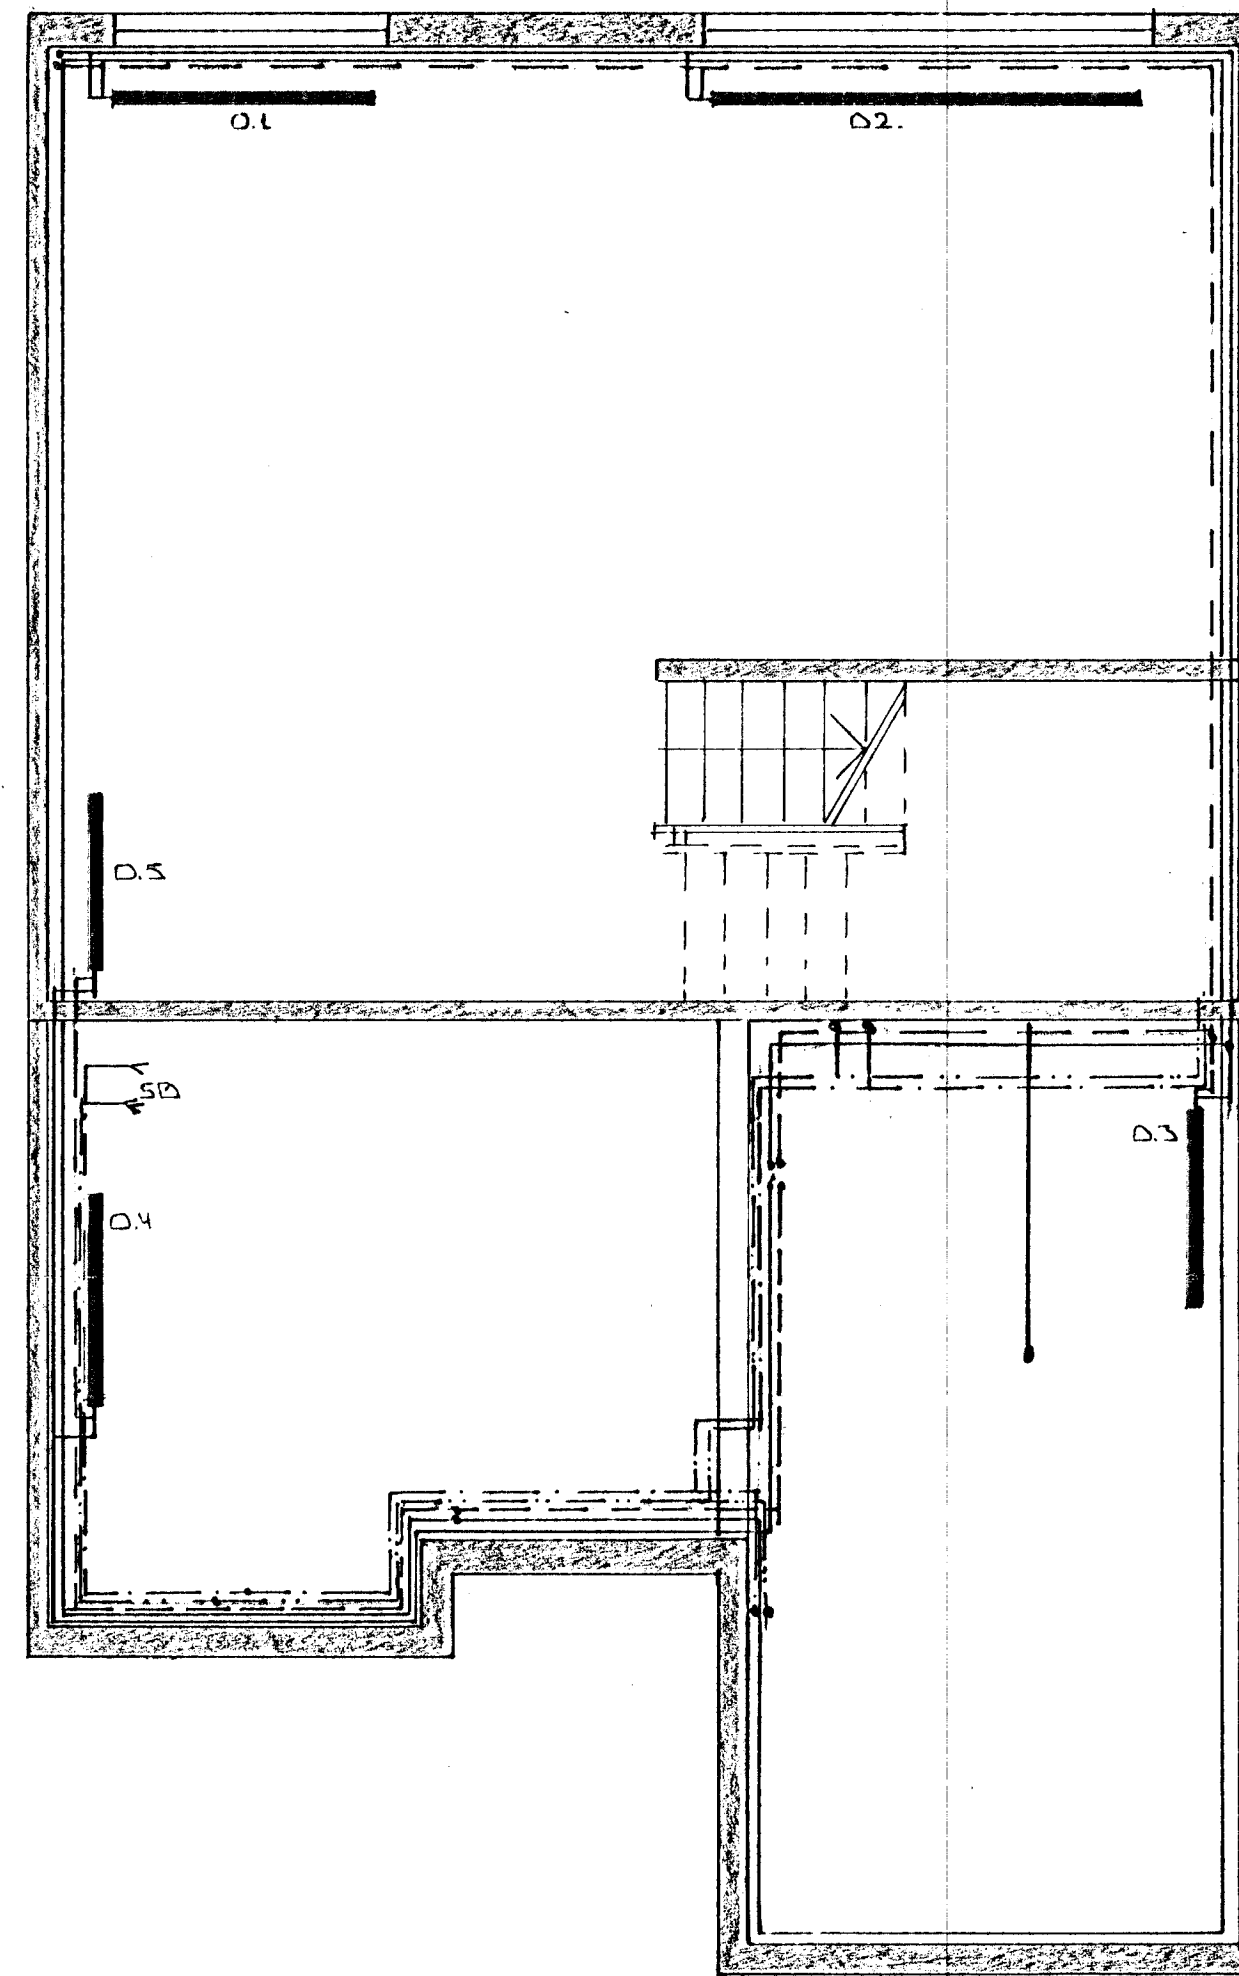

GRUNNMYND KJALLARA ~ 1:50

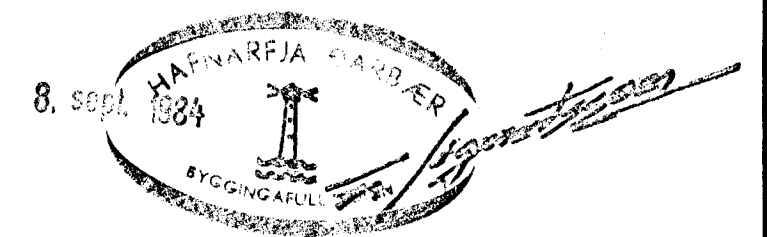

BR. NR.	DAGS	EDLI BREVTINGAR	SIGN.
1	AG. 24	SKV. LÖGN PÍPUL. MANNS	AGUST BR
STEKKJARHVAMMUR 19 HAFNARFJÖRÐ			HANNAÐ
GRUNNMYND HITTA -VATNS OG FRÆRENNISLISL.			TEKNAÐ
MÆLIKV. ~ 1:50			VERK NR. 8230
SIGURÐUR ÞORLEIFSSON TEKNIFRÆÐINGUR F.T.F.I.			BLAD NR.
STRANDGÖTU 11 HAFNARFJÖRÐ SÍMI 54751			