


Samþykkt á fundi bygginga-
nefndar þ. 23/2 1982
BYGGINGAFULLTRUÐIN
Í HAFNARFIRÐI
F. Sig.

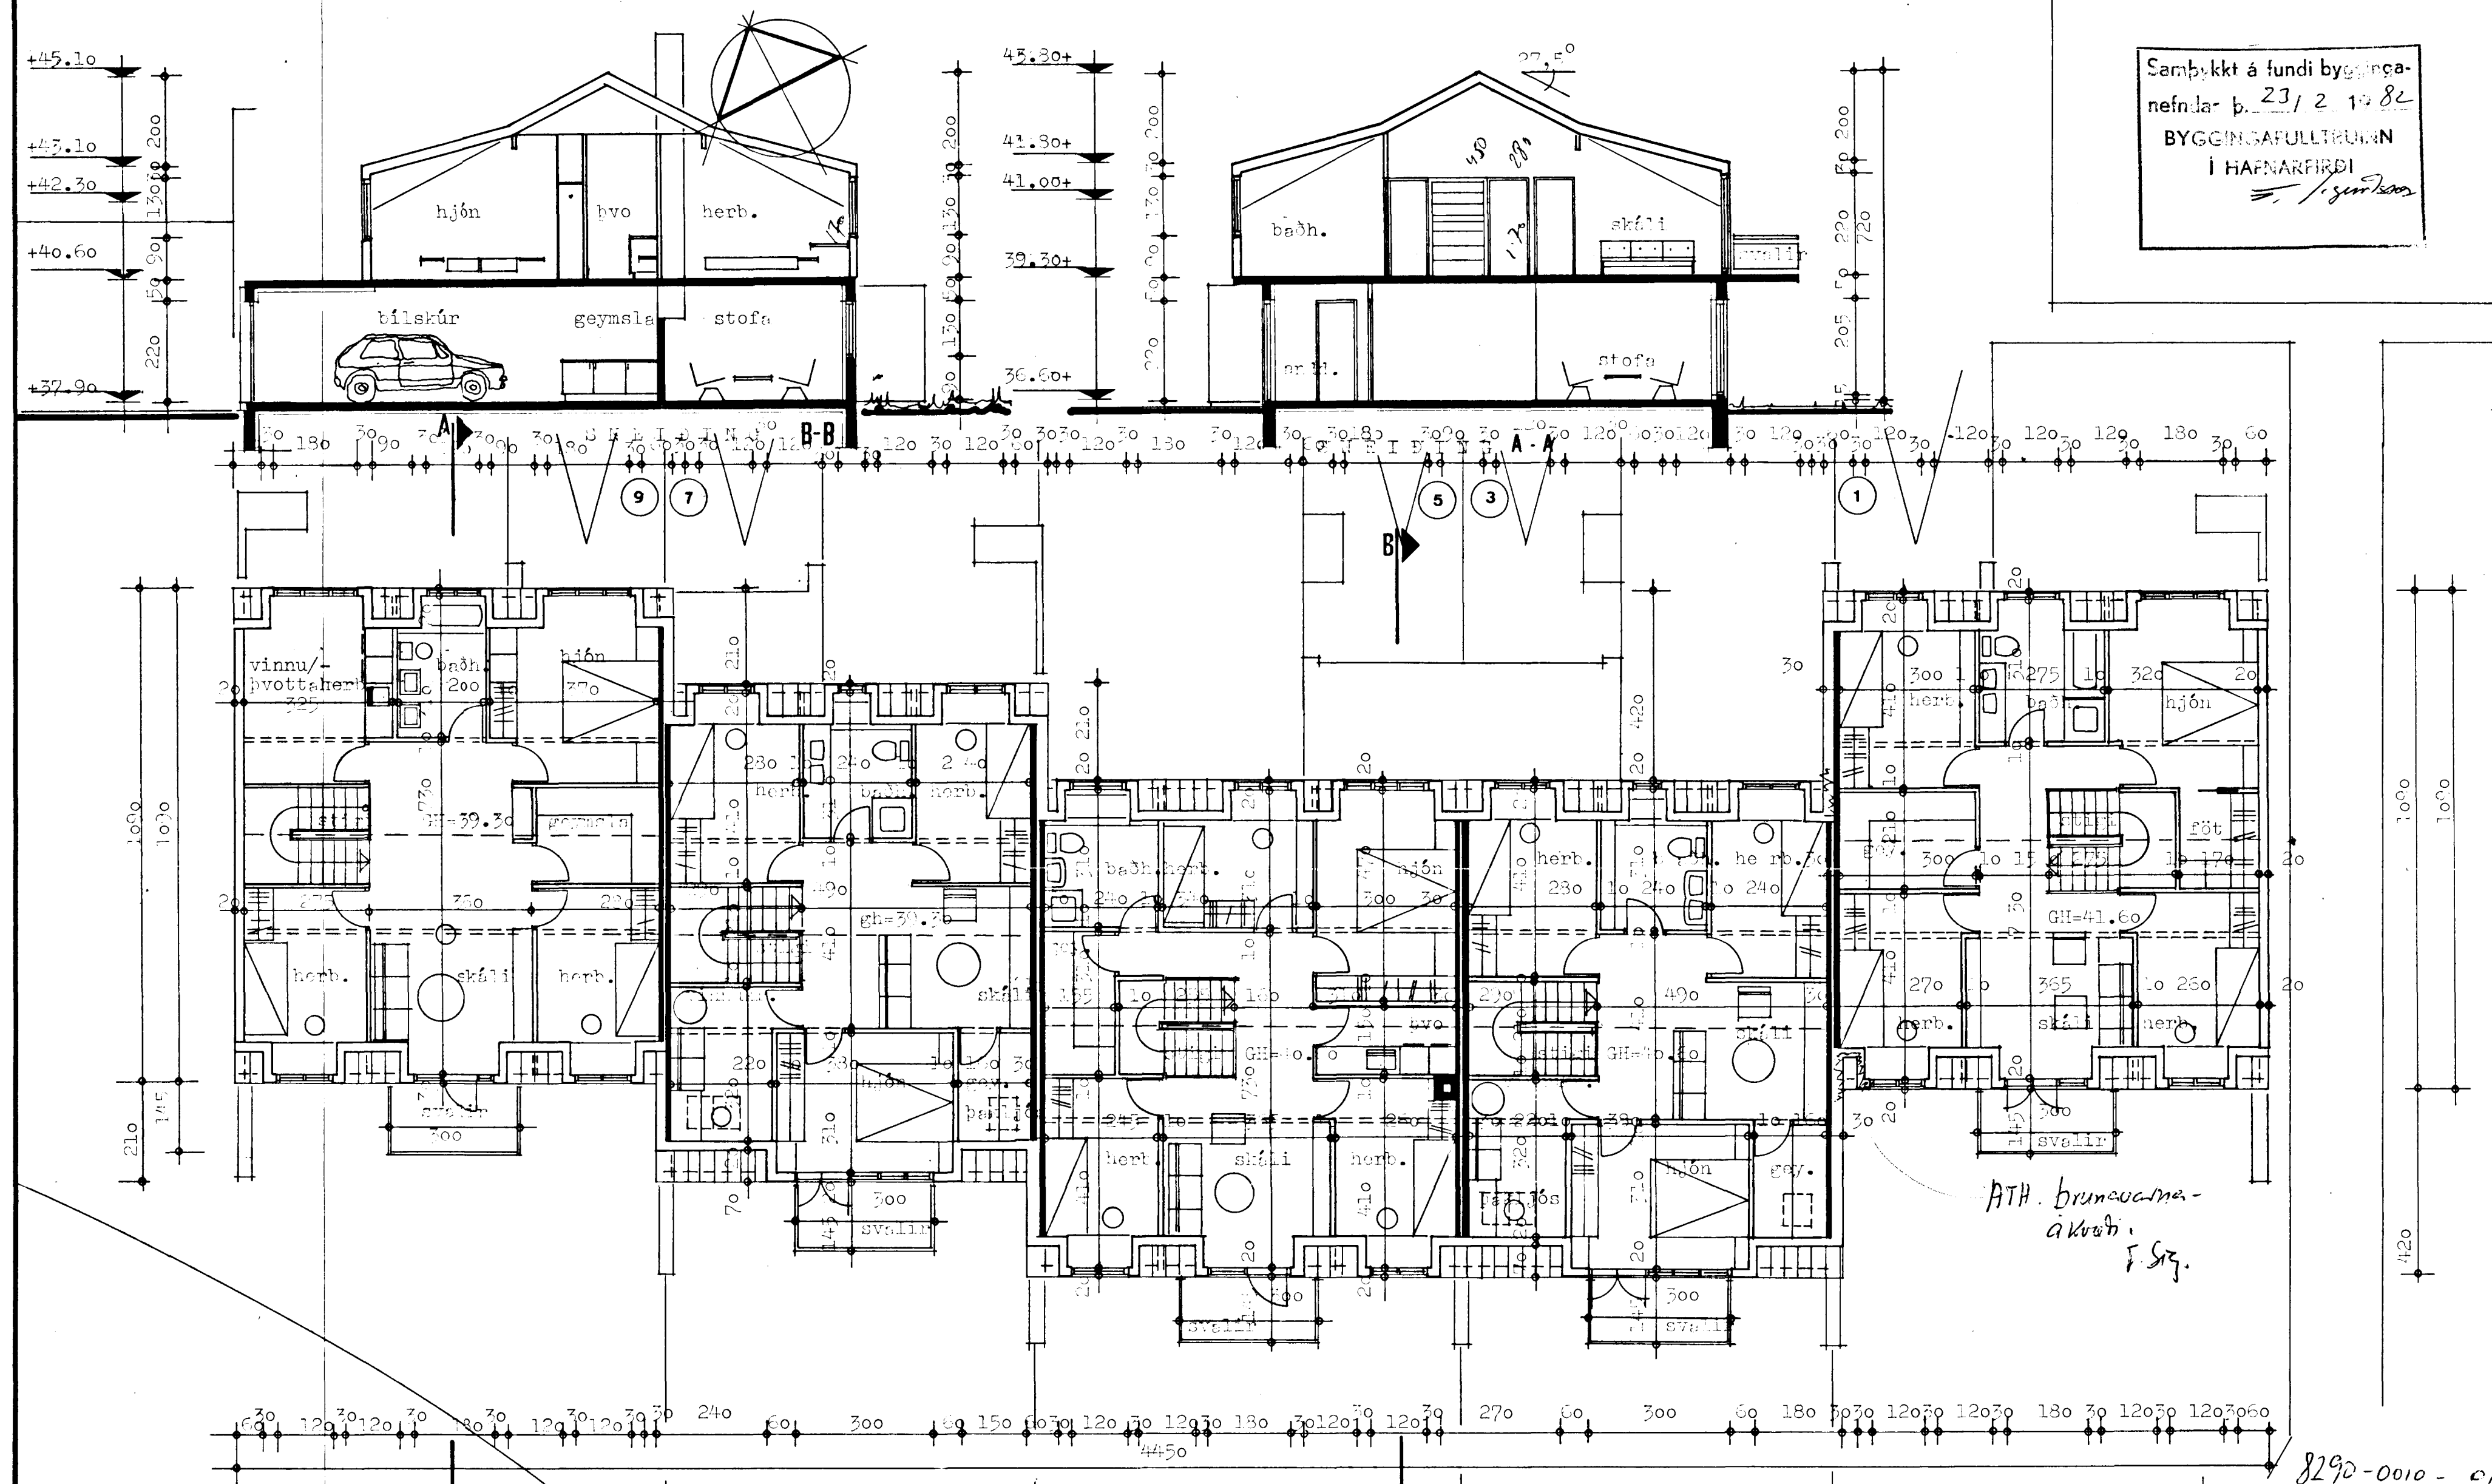

ATH. brunna-
akvæði.
F. Sig.

8290-0010 - 01

TEIKNISTOFA		STEKJARVANGUR 1-9, Hafnarfirði	
GYLFI GUDJÓNSSON		VERK	
INGIMUNDUR SVEINSSON		81-102	
ARKITEKTAR FAI DSA		BLAÐ	
SKÓLAVORDUSTIG 3, 101 RVK SIMAR 28740 OG 14990		102	
HANNAÐ	TEIKNAD	REYKJAVIK	1981-10
GV, IS	hb	BREYTT	1982-01
KVARD	1:100		