




GRUNNMYND - JARÐHÆÐ 1:50

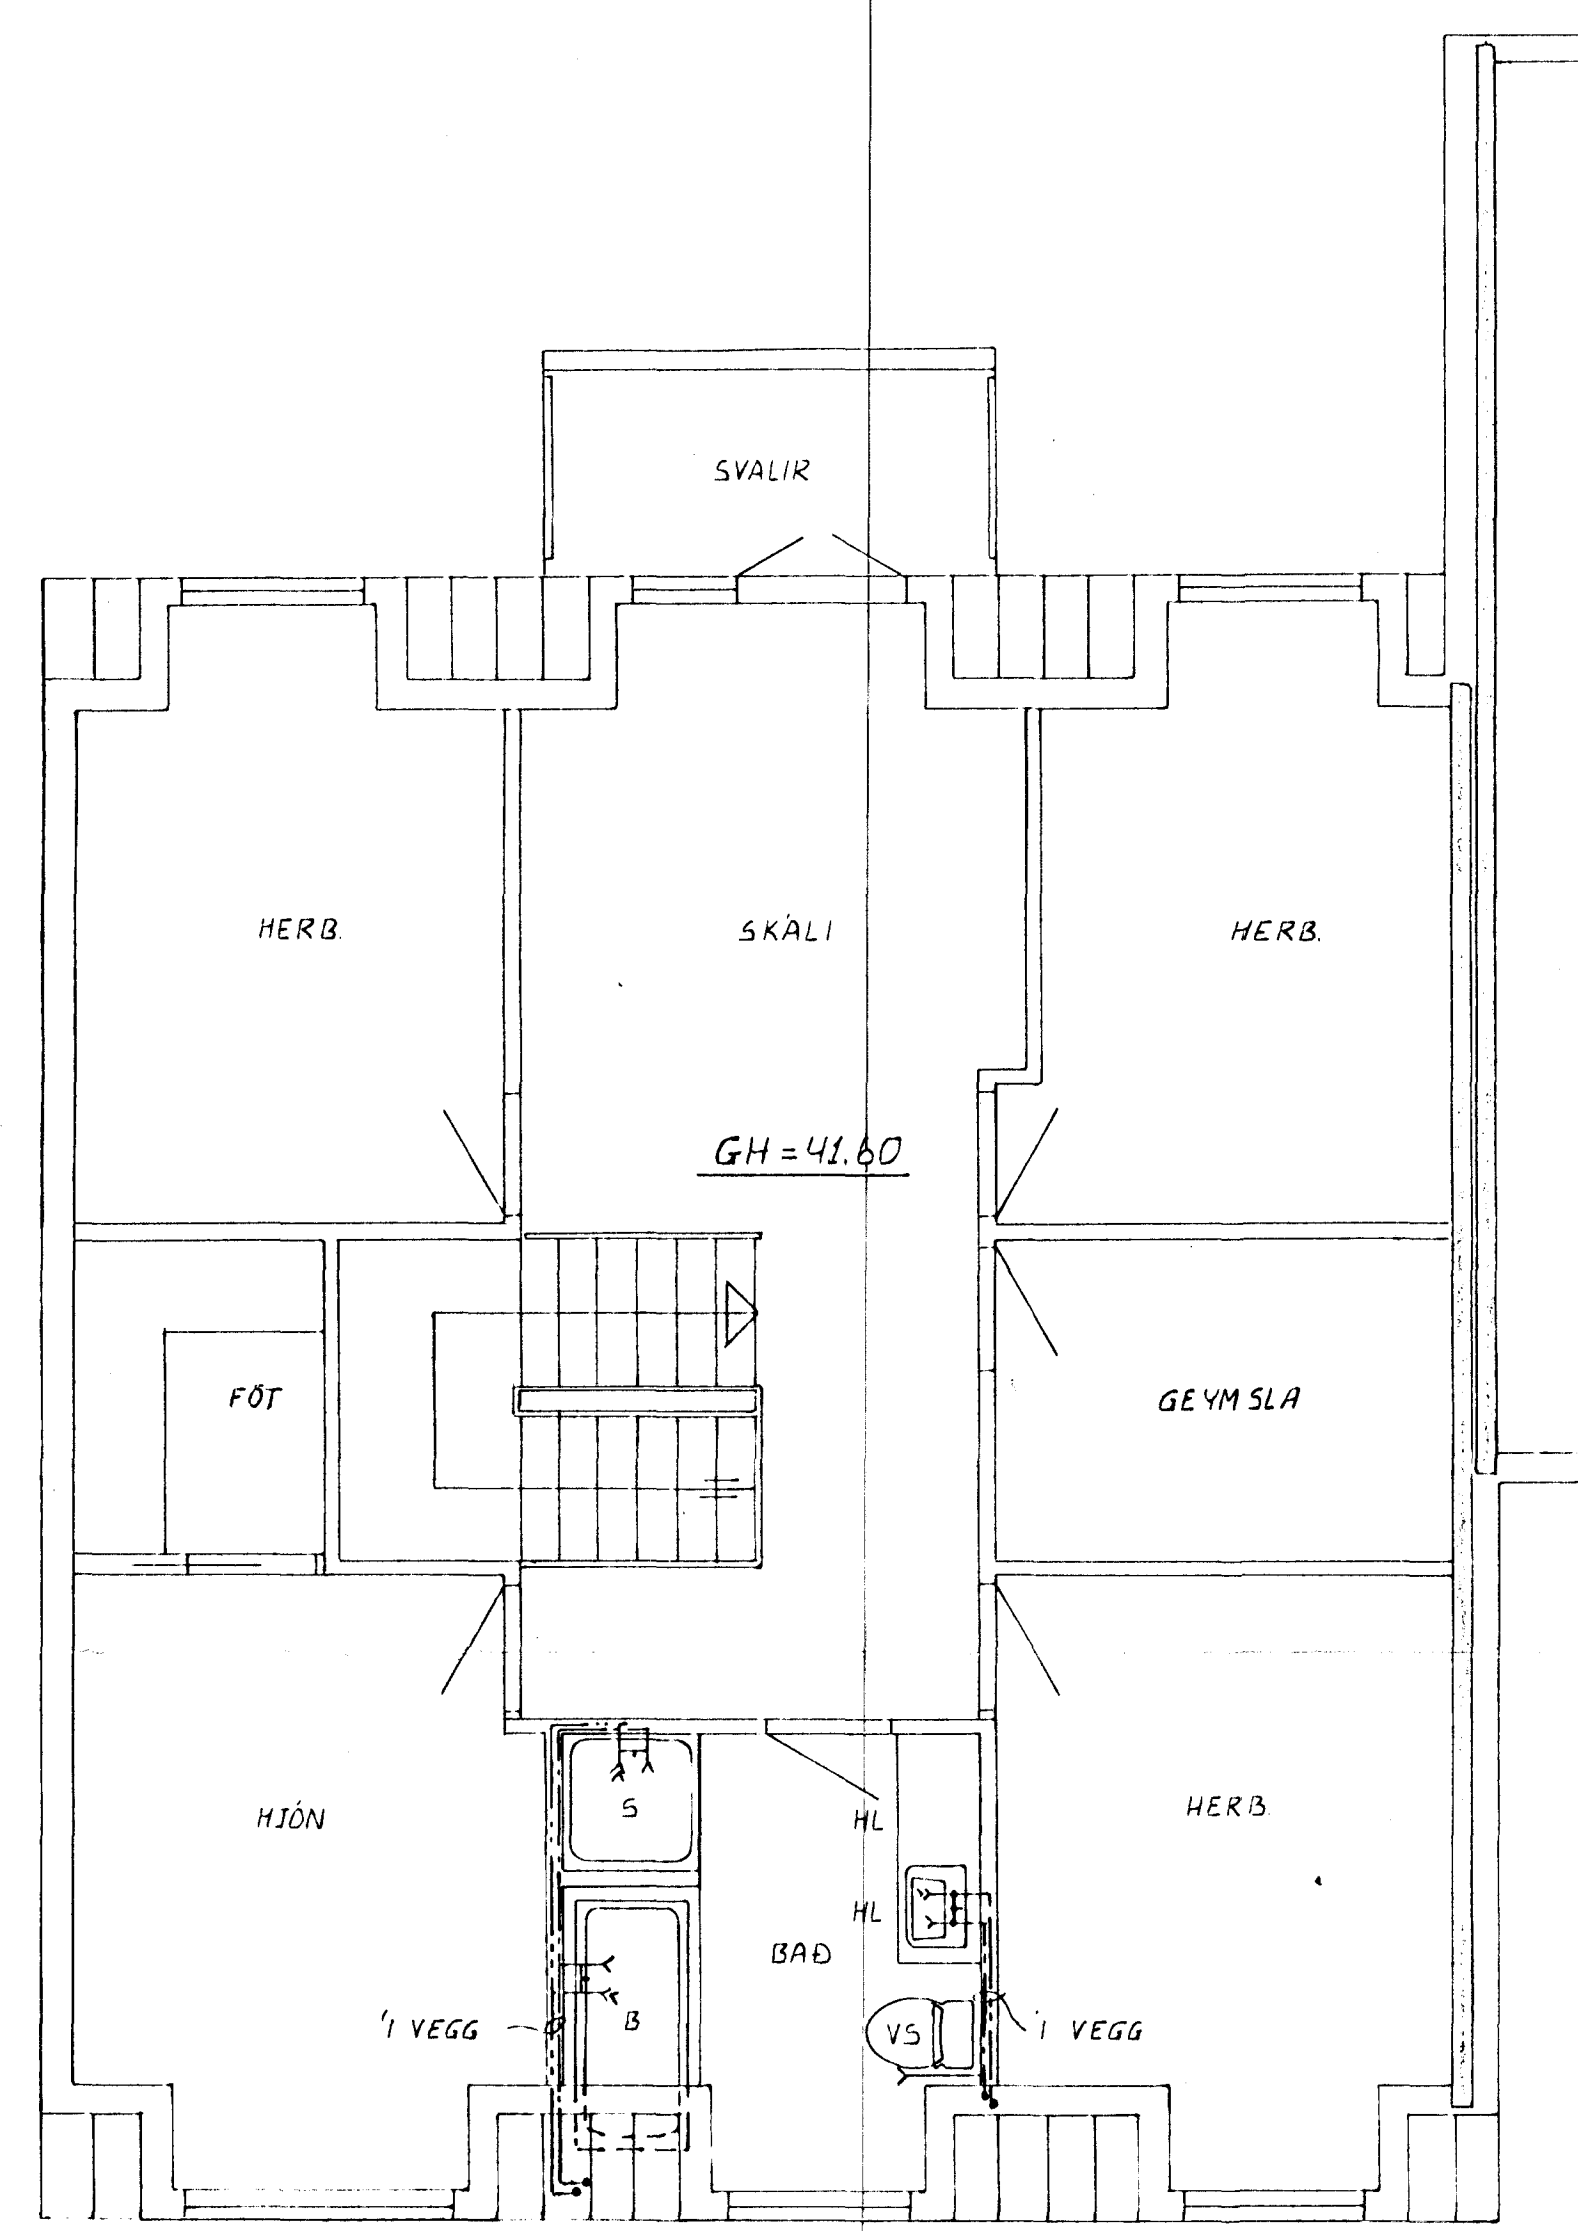

GRUNNMYND EFRI HÆÐAR 1:50

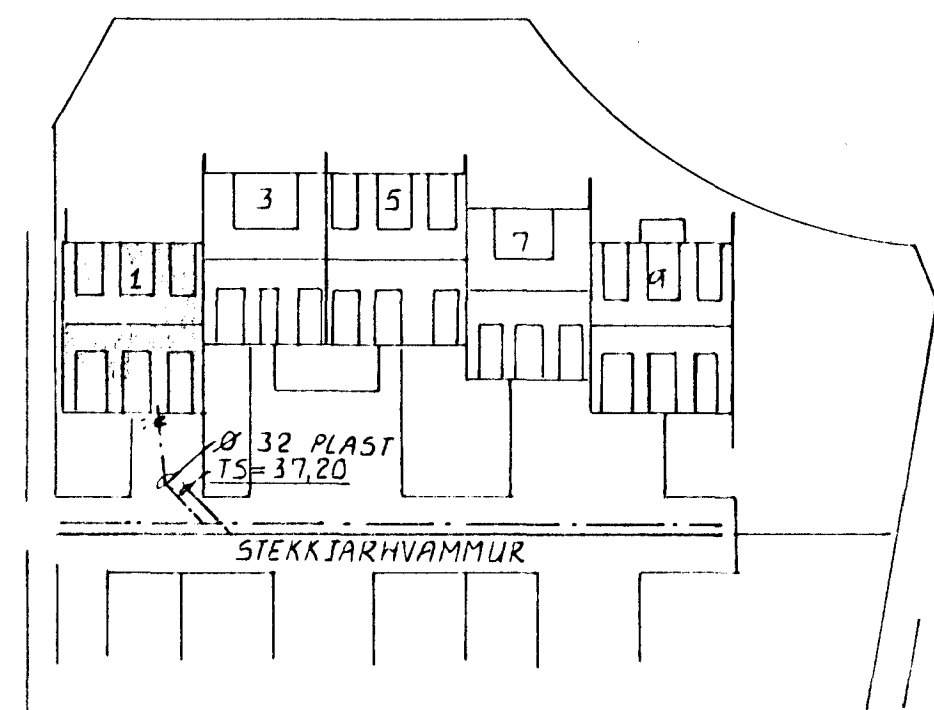

AFSTÖÐUMYND 1:500

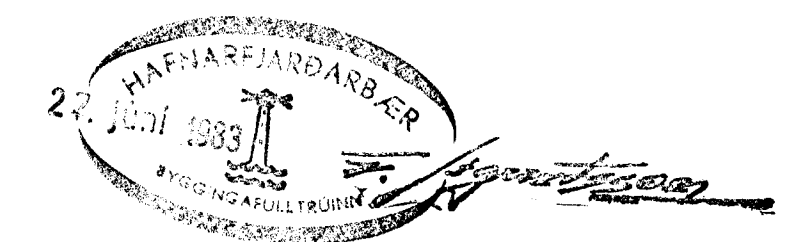

SKÝRINGAR SJA TEIKN NR 2.0

STEKKJARHVAMMUR 1, HFJ.	Mælikv. 1:500 1:50	Verk 8105	Teikn. nr. 24.
VA TNSLÖGN - GRUNNMYND	Hannað 8 Teiknað 27	Yfirfarið 8 Samp.	Dags. JUNÍ '82
VERKFRÆÐIÞJÓNUSTA JÓHANNIS G. BERGÞÓRSSONAR h/f. VERKFR. MVFI HAFNARFIRDI - SÍMAR 53315 OG 50241			

BREYTT Í JAN '83 DV. 30