



$T_s = 36,30$ í LÖÐARMÖRKUM.
 $T_R = 36,25$ ———— || ————

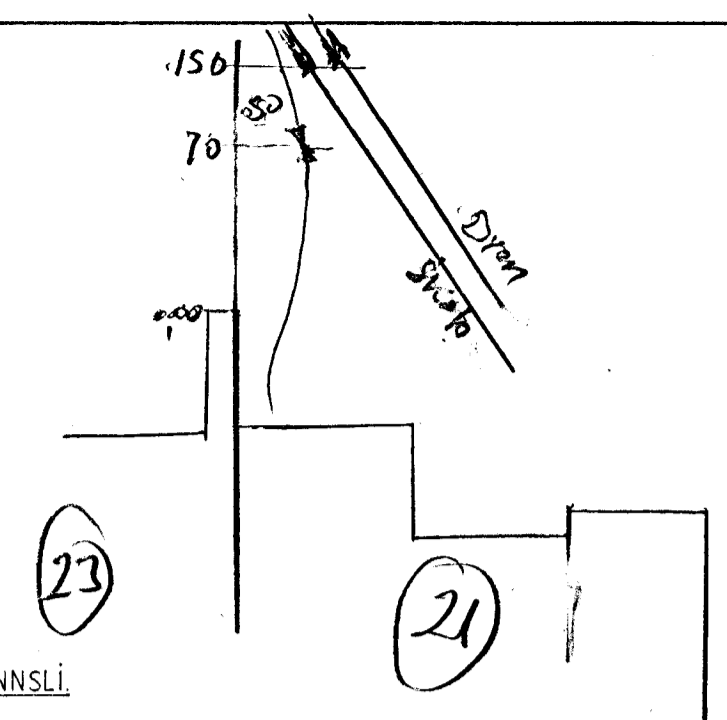



FRÁRENNSLI
 ÞAKNIDURFÖLL TENGIST DREINLÖGN.
 FRÁRENNSLI HÍTAVEITU TENGIST SKOLPLÖGN.
 LAGNING HOLRÆSA SKV. REGLUGERÐ UM HOLRÆSI.

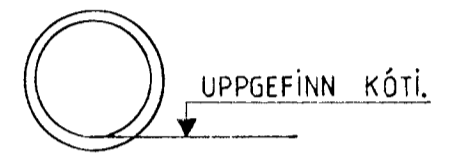

- SKÝRINGAR.
- HL = HANDLAUG.
 - VS = VATNSSALERNÍ.
 - SB = STEYPIBÆÐ.
 - BK = BAKKER.
 - SV = SKOLVASKUR.
 - EV = ELDHÚSVASKUR.
 - GN = GÖLFNIDURFALL.
 - BR = BRUNNUR.
 - BK = KÓTI Í BRUNNI.
 - K_s = KÓTI SKOLP.
 - ST = STEINRÖR.
 - GH = GÖLFHÆÐ.
 - PN = ÞAKNIDURFALL.

UPPGEFIN MÁL.
 KÓTAR í m.
 STAÐSETNINGAR í cm.
 RÖRSTARÐIR í mm.

ÖLL MÁL ATH Á STAÐNUM.

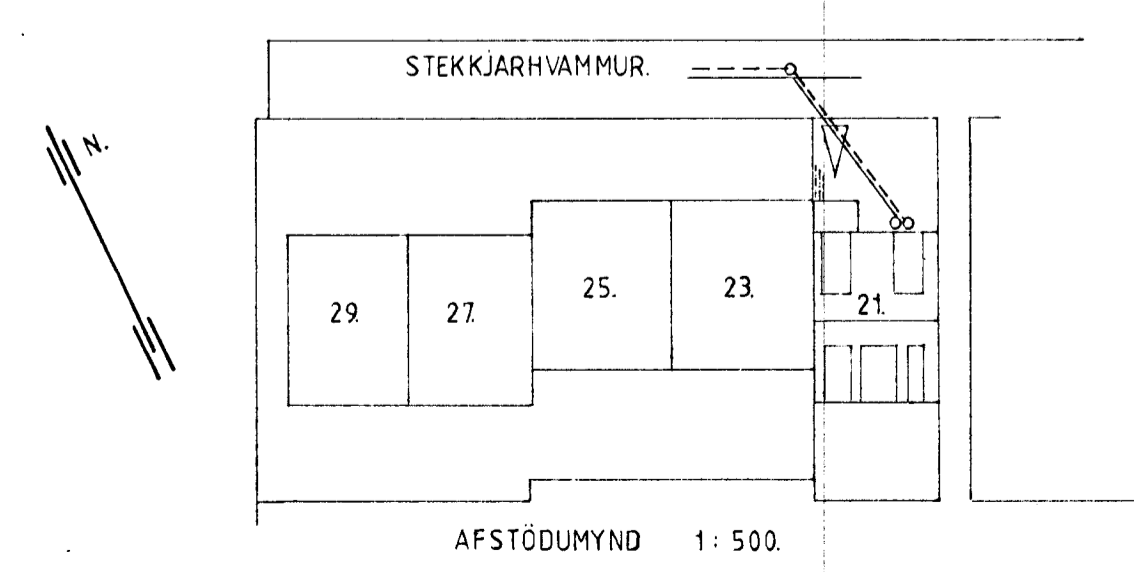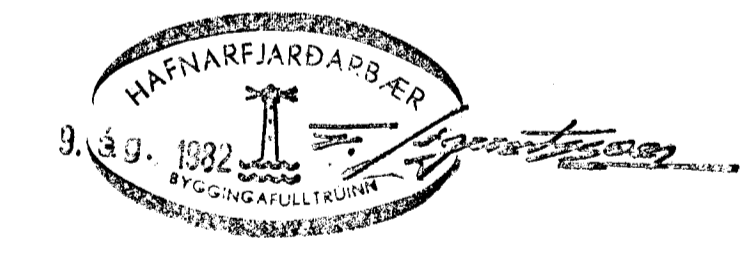

STEKKJARHVAMMUR 21.
 HAFNARFIRÐI.
 LAGNIR Í GRUNNI.
 M. 1:50 OG 1:500

Svanlaug Sveinsson
 Svanlaugur Sveinsson
 s. 54032. BREIÐVANGUR 56.