


LOFTPÚÐI :

Efst á lóðréttum stofnum skal vera 30 sm langur loftpúði, þvermál jafnt og sverasti hluti lafnar talið frá greiningu við aðalaðfærslu. Binnig skal vera samskonar loftpúði á hliðargreinum, sem lengri eru en 8 m. Þvermál jafnt og sverasti hluti heildarlafnar.

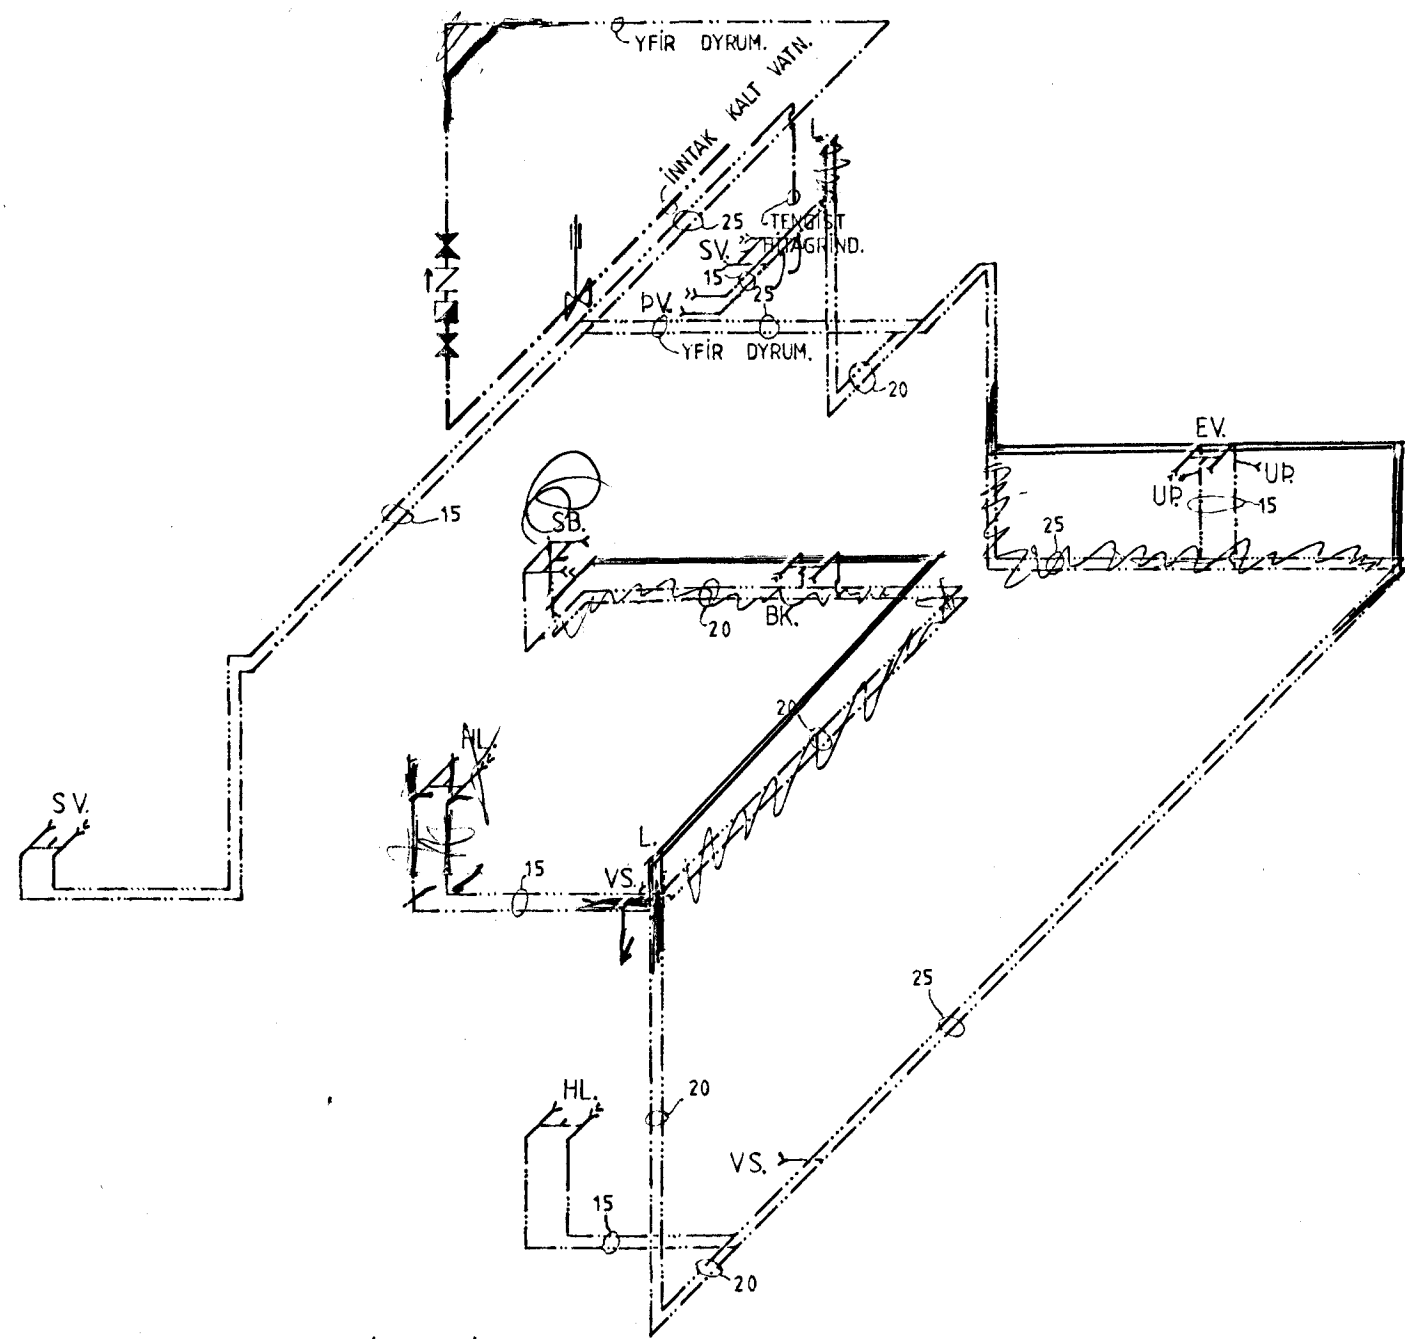


VATNSLAGNIR KERFI.
M~1:50

SKIRINGAR : Vatnslagnir.

Þíður skulu einangraðar með 20 mm glerullarhólkum og vaðar með plastdúk. Allt efni, þíður og fittings skal vera galvaniserað. Kerfi skal prófa með köldu vatni og 6 kg/cm² þrýstingi. Ballofix rennilokar séu við hvert teki. Frágangur inntaks og loftpúða skal vera samkvamt forskrift Vatnsveitu Reykjavíkur. Lagnir séu í vegginaugrun og léttum innveggjum.

- kalt vatn
- heitt vatn
- kaldavatnskrani
- heitavatnskrani
- renniloki
- renniloki með spindli upp úr jörð
- einstreymisloki
- vatnemilir
- L. loftpúði

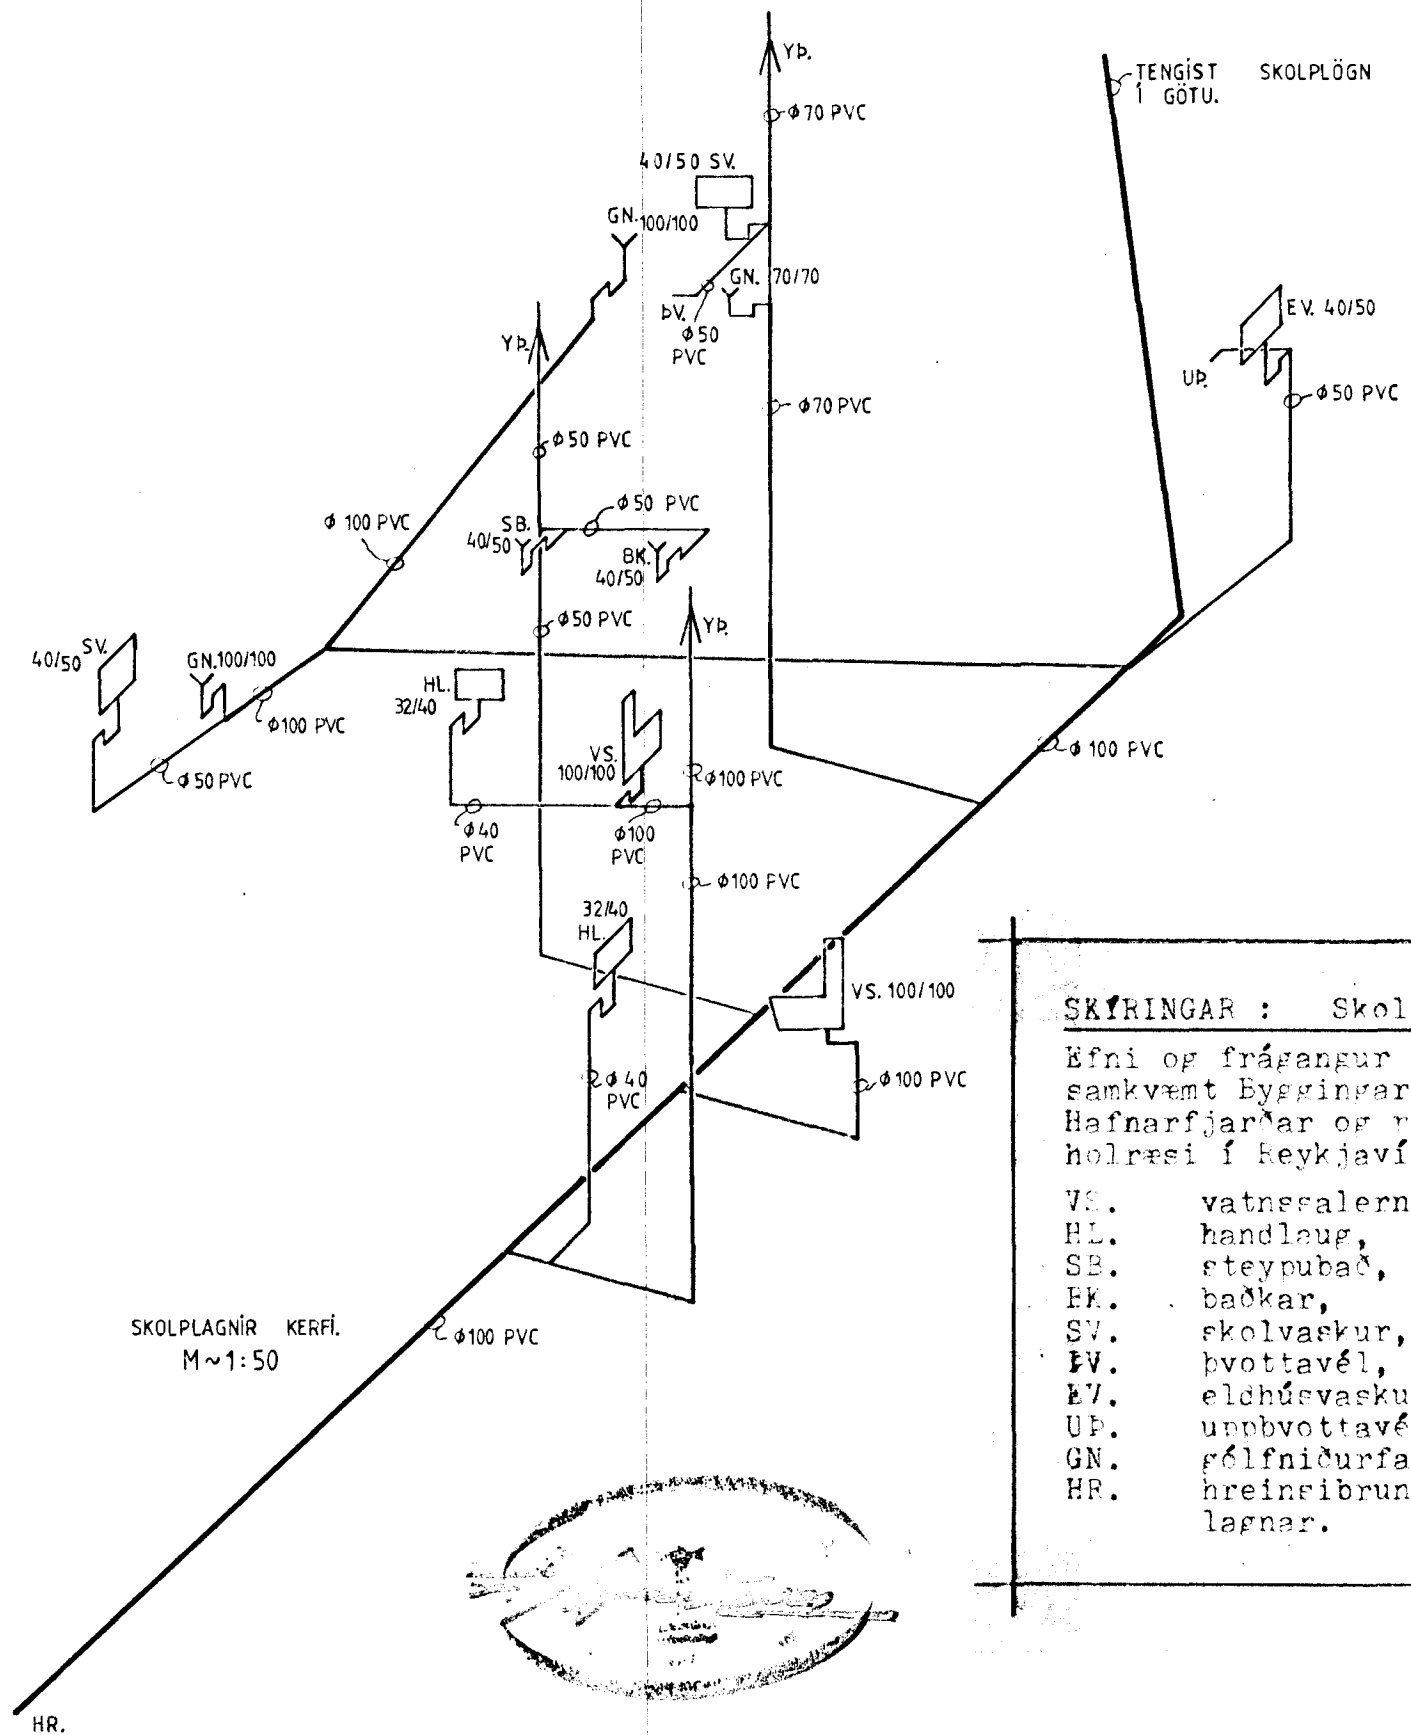

SKOLPLAGNIR KERFI.
M~1:50

SKIRINGAR : Skolplagnir.

Efni og frágangur lafna skal vera samkvamt bygginvarðsemykt Hafnarfjarðar og reglugerð um hölræsi í Reykjavík.

- VS. vatnssalerni,
- HL. handlaug,
- SB. steypubað,
- EK. baðkar,
- SV. skolvaskur,
- GN. gólfniðurfall,
- HR. hreinsibrunnur á enda lafnar.

STECKJARHVAMMUR 21. HAFNARFJÓÐI.
VATNS- OG SKOLPLÖGN, KERFI. M~1:50

Staul Sveinsson
Svantaugur Sveinsson, BREIÐVANG 56, HAFNARF. s. 54032.

GERT Í OKT. '83 TEIKN. nr. 5.
BREYTT Í DES. '83.