



Sambykkt á fundi bygginga-
nefndar þ. 21/10/1981
BYGGINGAFULLTRÚÐIN
Í HAFNARFIRÐI
F. Gunnarsson

Fullnægja skjal Binnulagssjöf, m.a. um farvegum
á þekum, kúrlum og dýrarningsstöðum bílg.

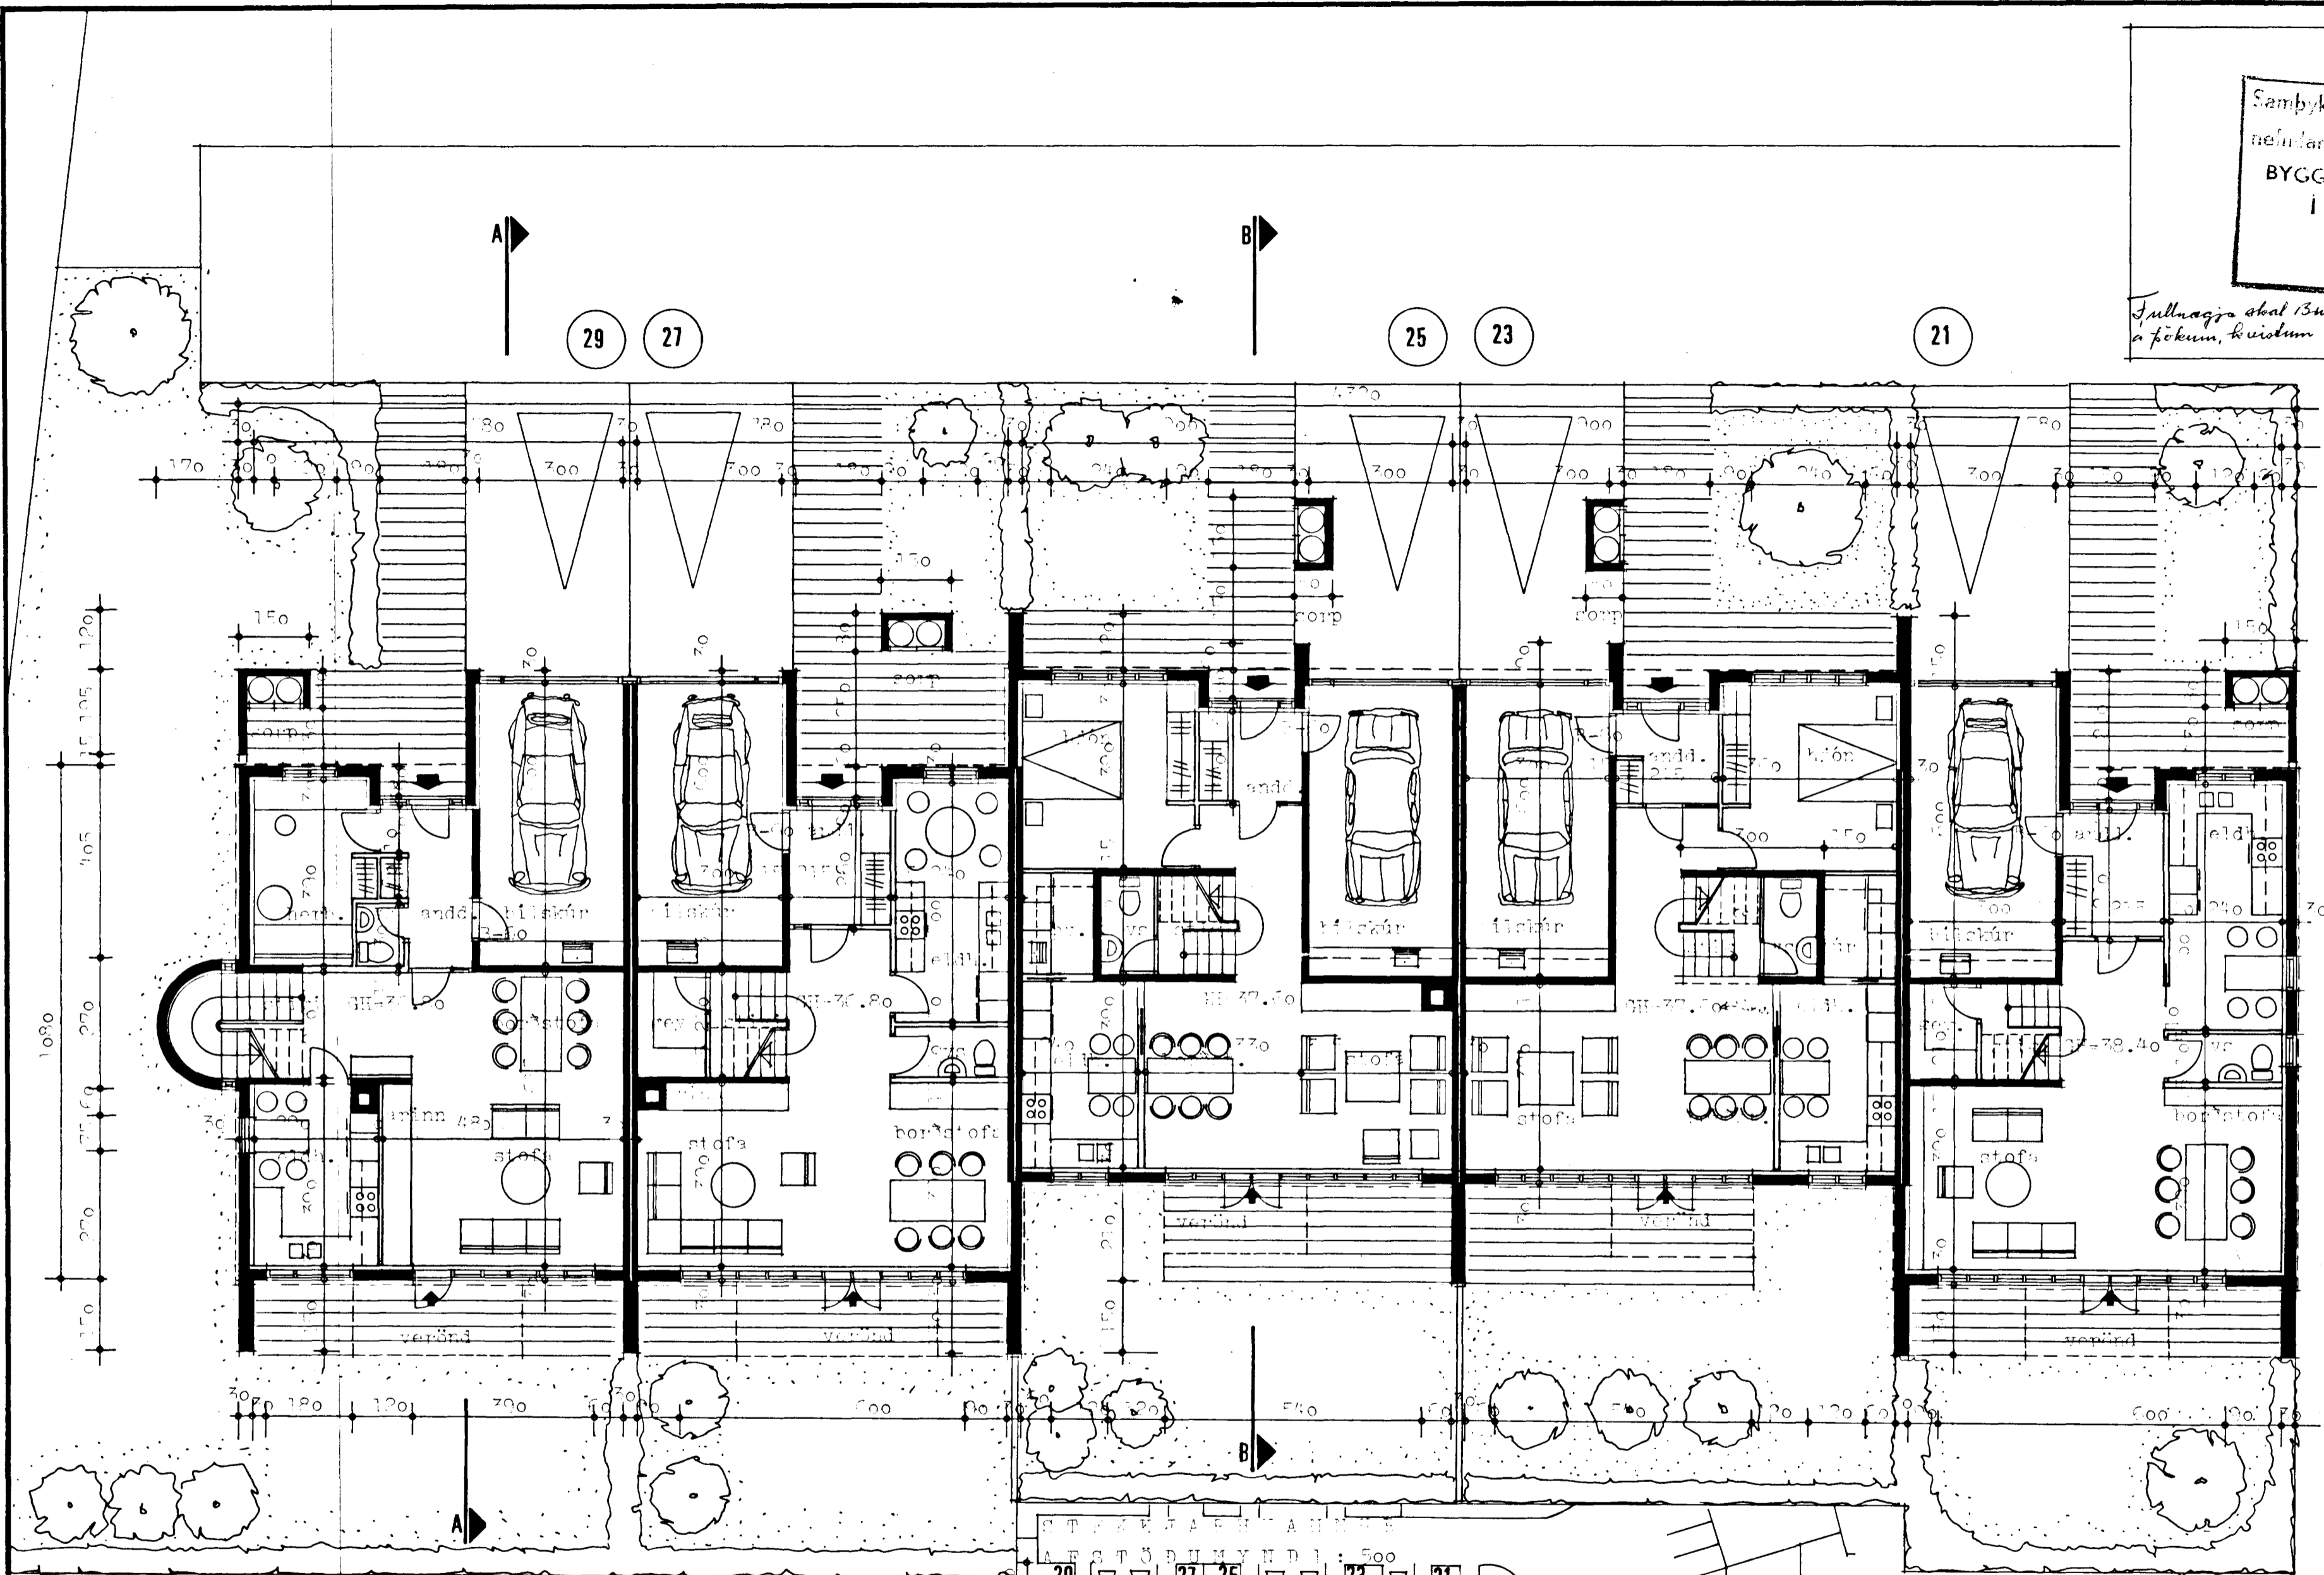

8290 - 030 01

23

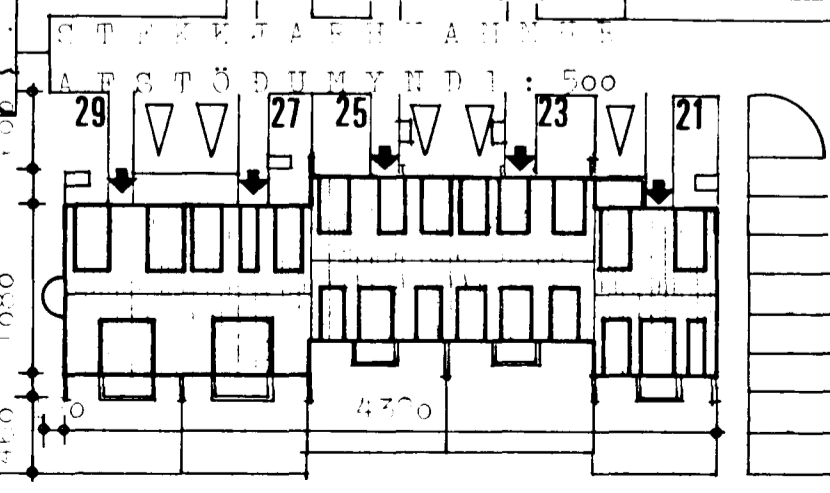

GYLFI GUDIÓNSSON		VERK 81-103	
INGIMUNDUR SVEINSSON		BLAD 101	
ARKITEKTAR FAÍ DSA		AÐAÐTÆKING	
SKÍÐ AVORÐUSTIG 3. 101 RVK SIMAR 28740 OG 14990		grunnmynd áarhöf	
HANNAÐ: ey, ic		afaf ínumynd	
TEIKNAD: nb		REYKJAVIK 1981 - 10	
KVARD: 1:100, 1:500		BREYTT	

JARÐMÄD

