




GRUNNMYND 1:50

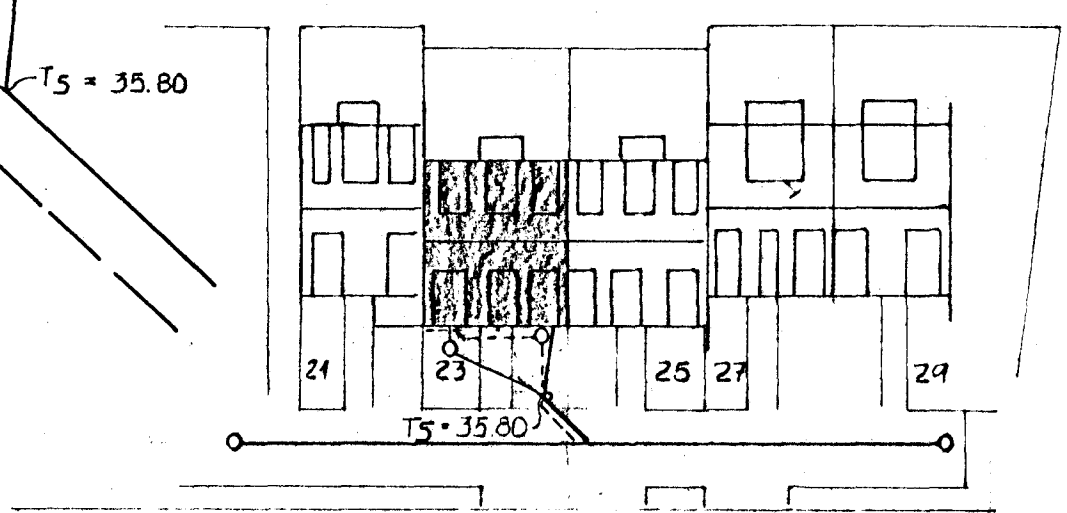

AFSTÖÐUMYND 1:50

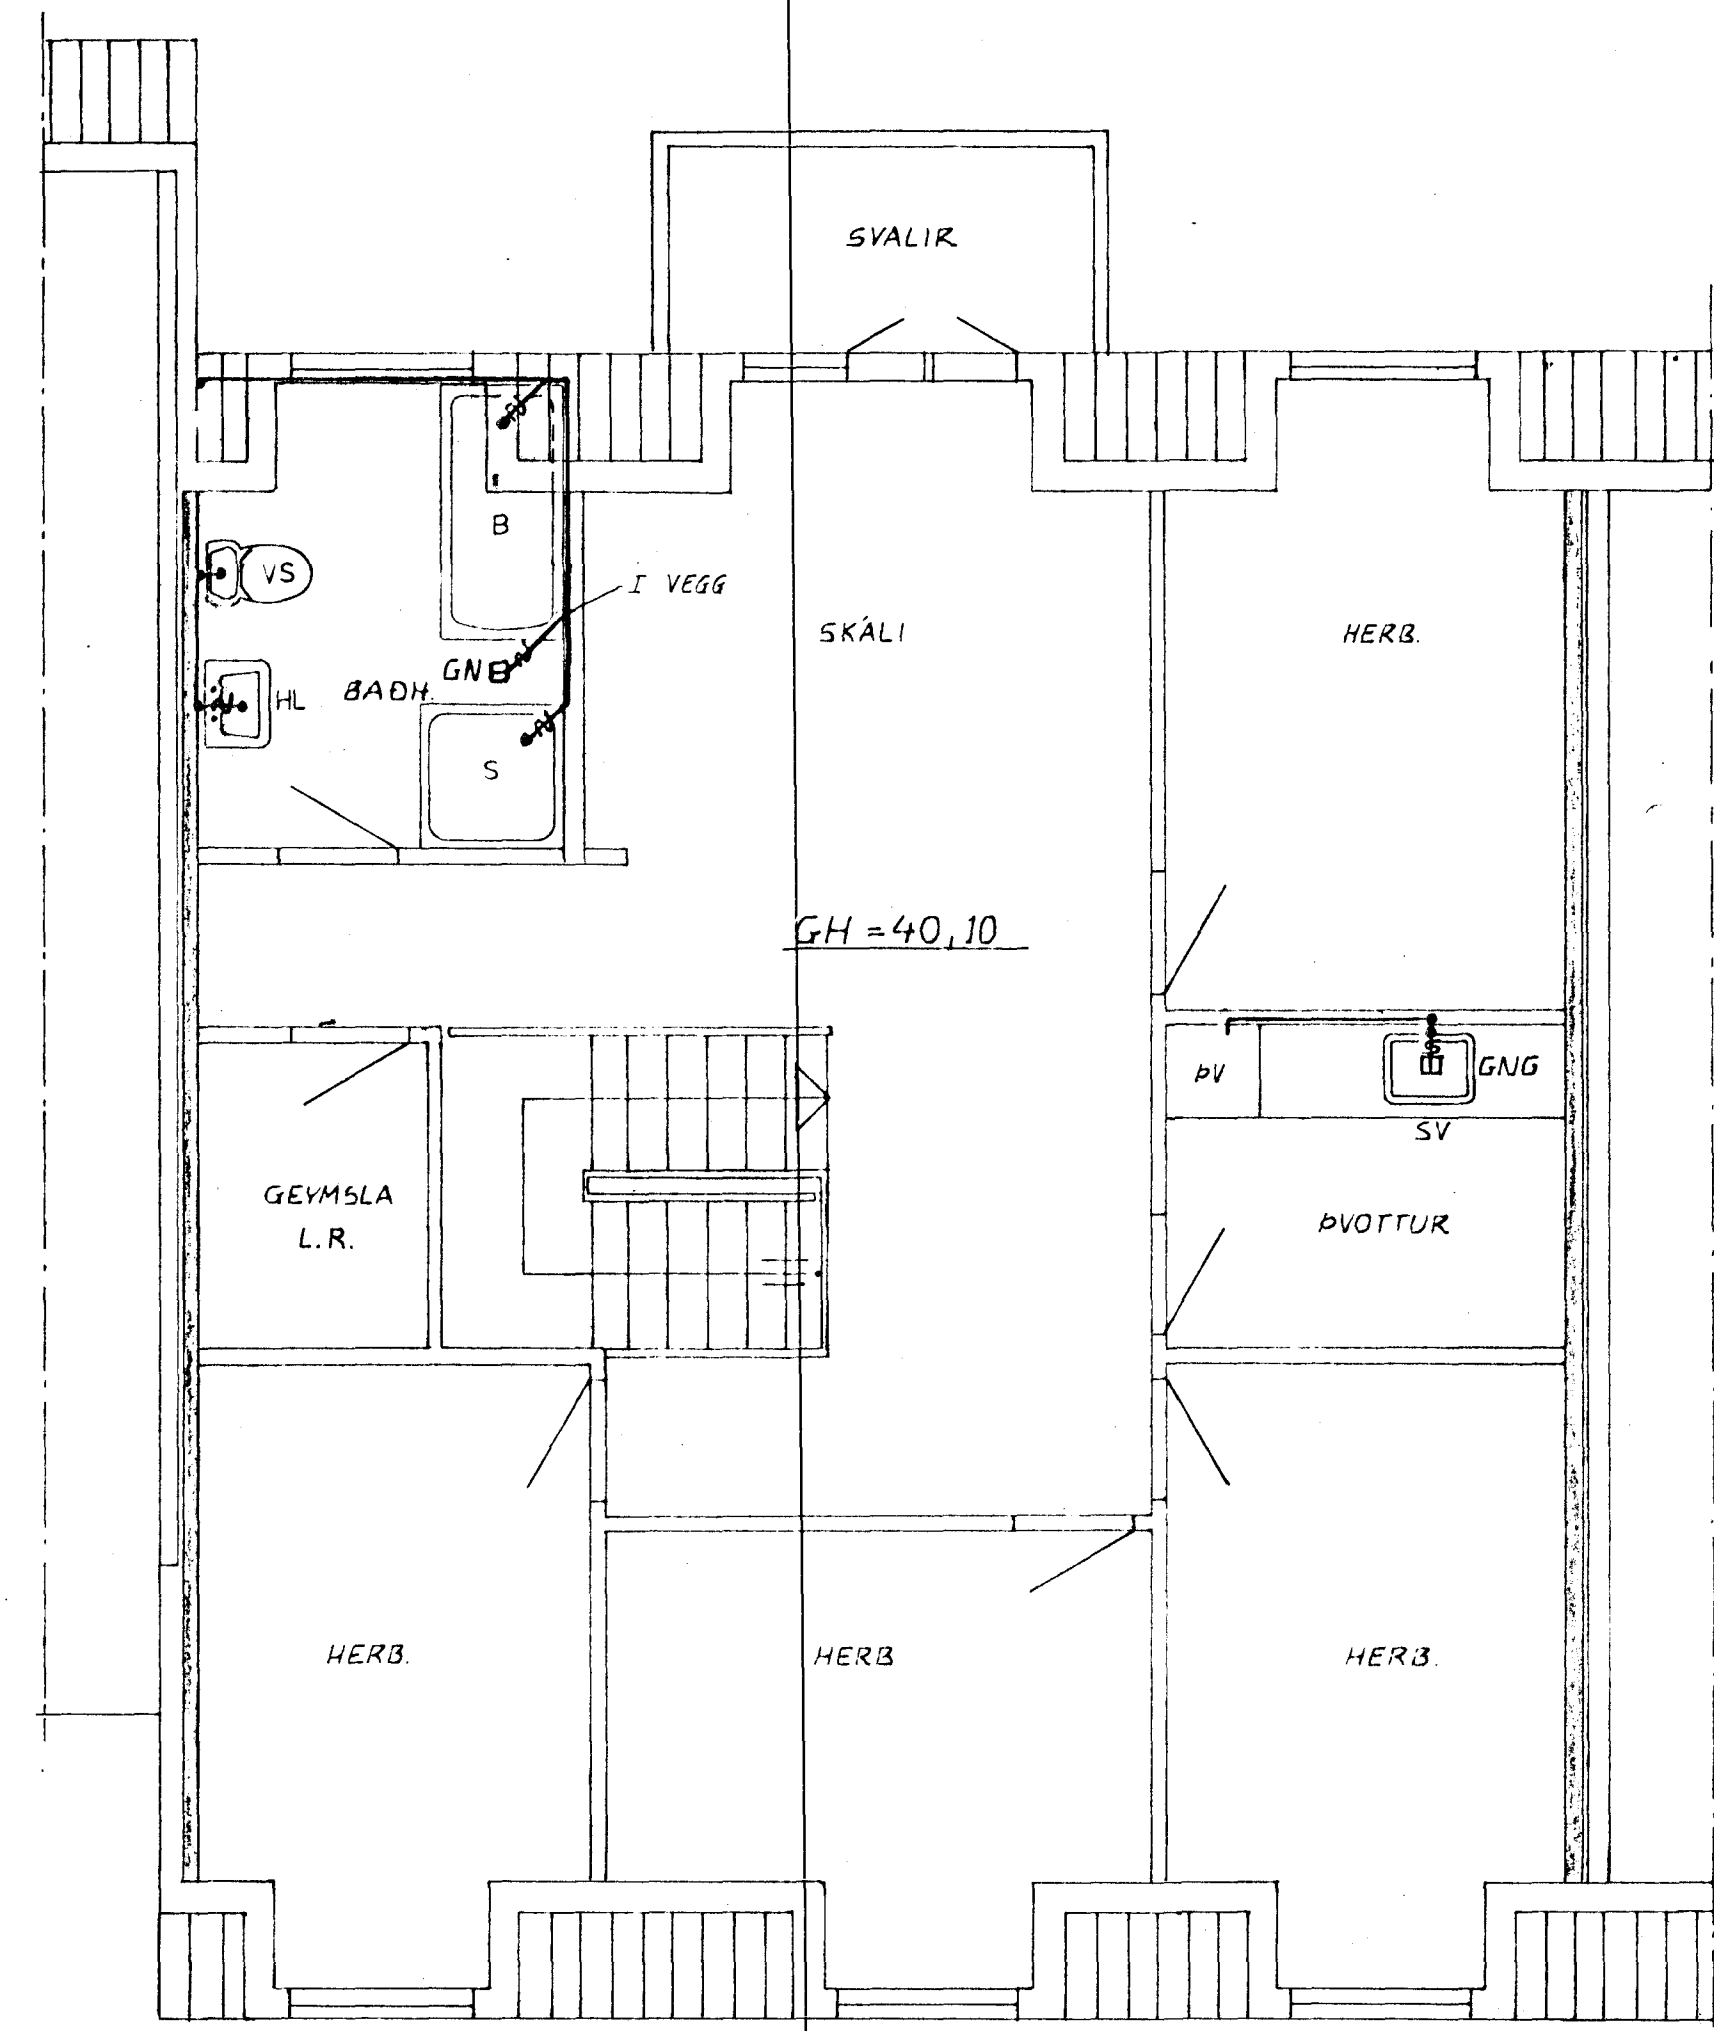

GRUNNMYND - R1S 1:50

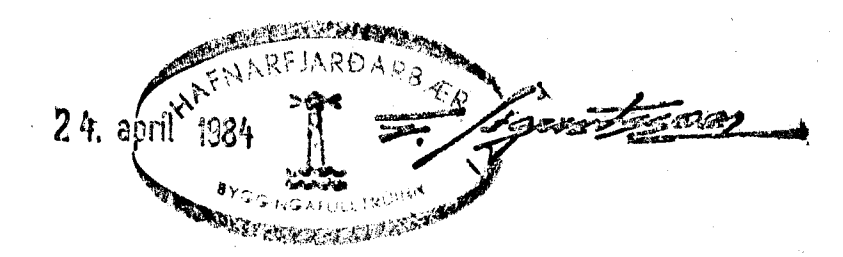

L.R. LOFTRÆST HERBERGI
SKÝRINGAR SJÁ TEIKN. NR. 2.0

BREYTT AD ÖSK EIGANDA
APRIL 84

STEKKJARHVAMMUR 23. HFJ	Mætkv. 1:50	Verk 8105	Teikn. nr. 21.
FRÆNNSLISLÖGN GRUNNMYND OG AFSTAÐA	Hannað Teiknað	Yfirfarð Samb.	Dags. 10.7.81
VERKFRÆÐIÐJÓNUSTA JÓHANNS G. BERGÞÓRSSÓNAR H/Í. VERKFR. MVF			

HAFNARFIRÐI - Símar 53315 OG 50241