




GRUNNMYND 1:50

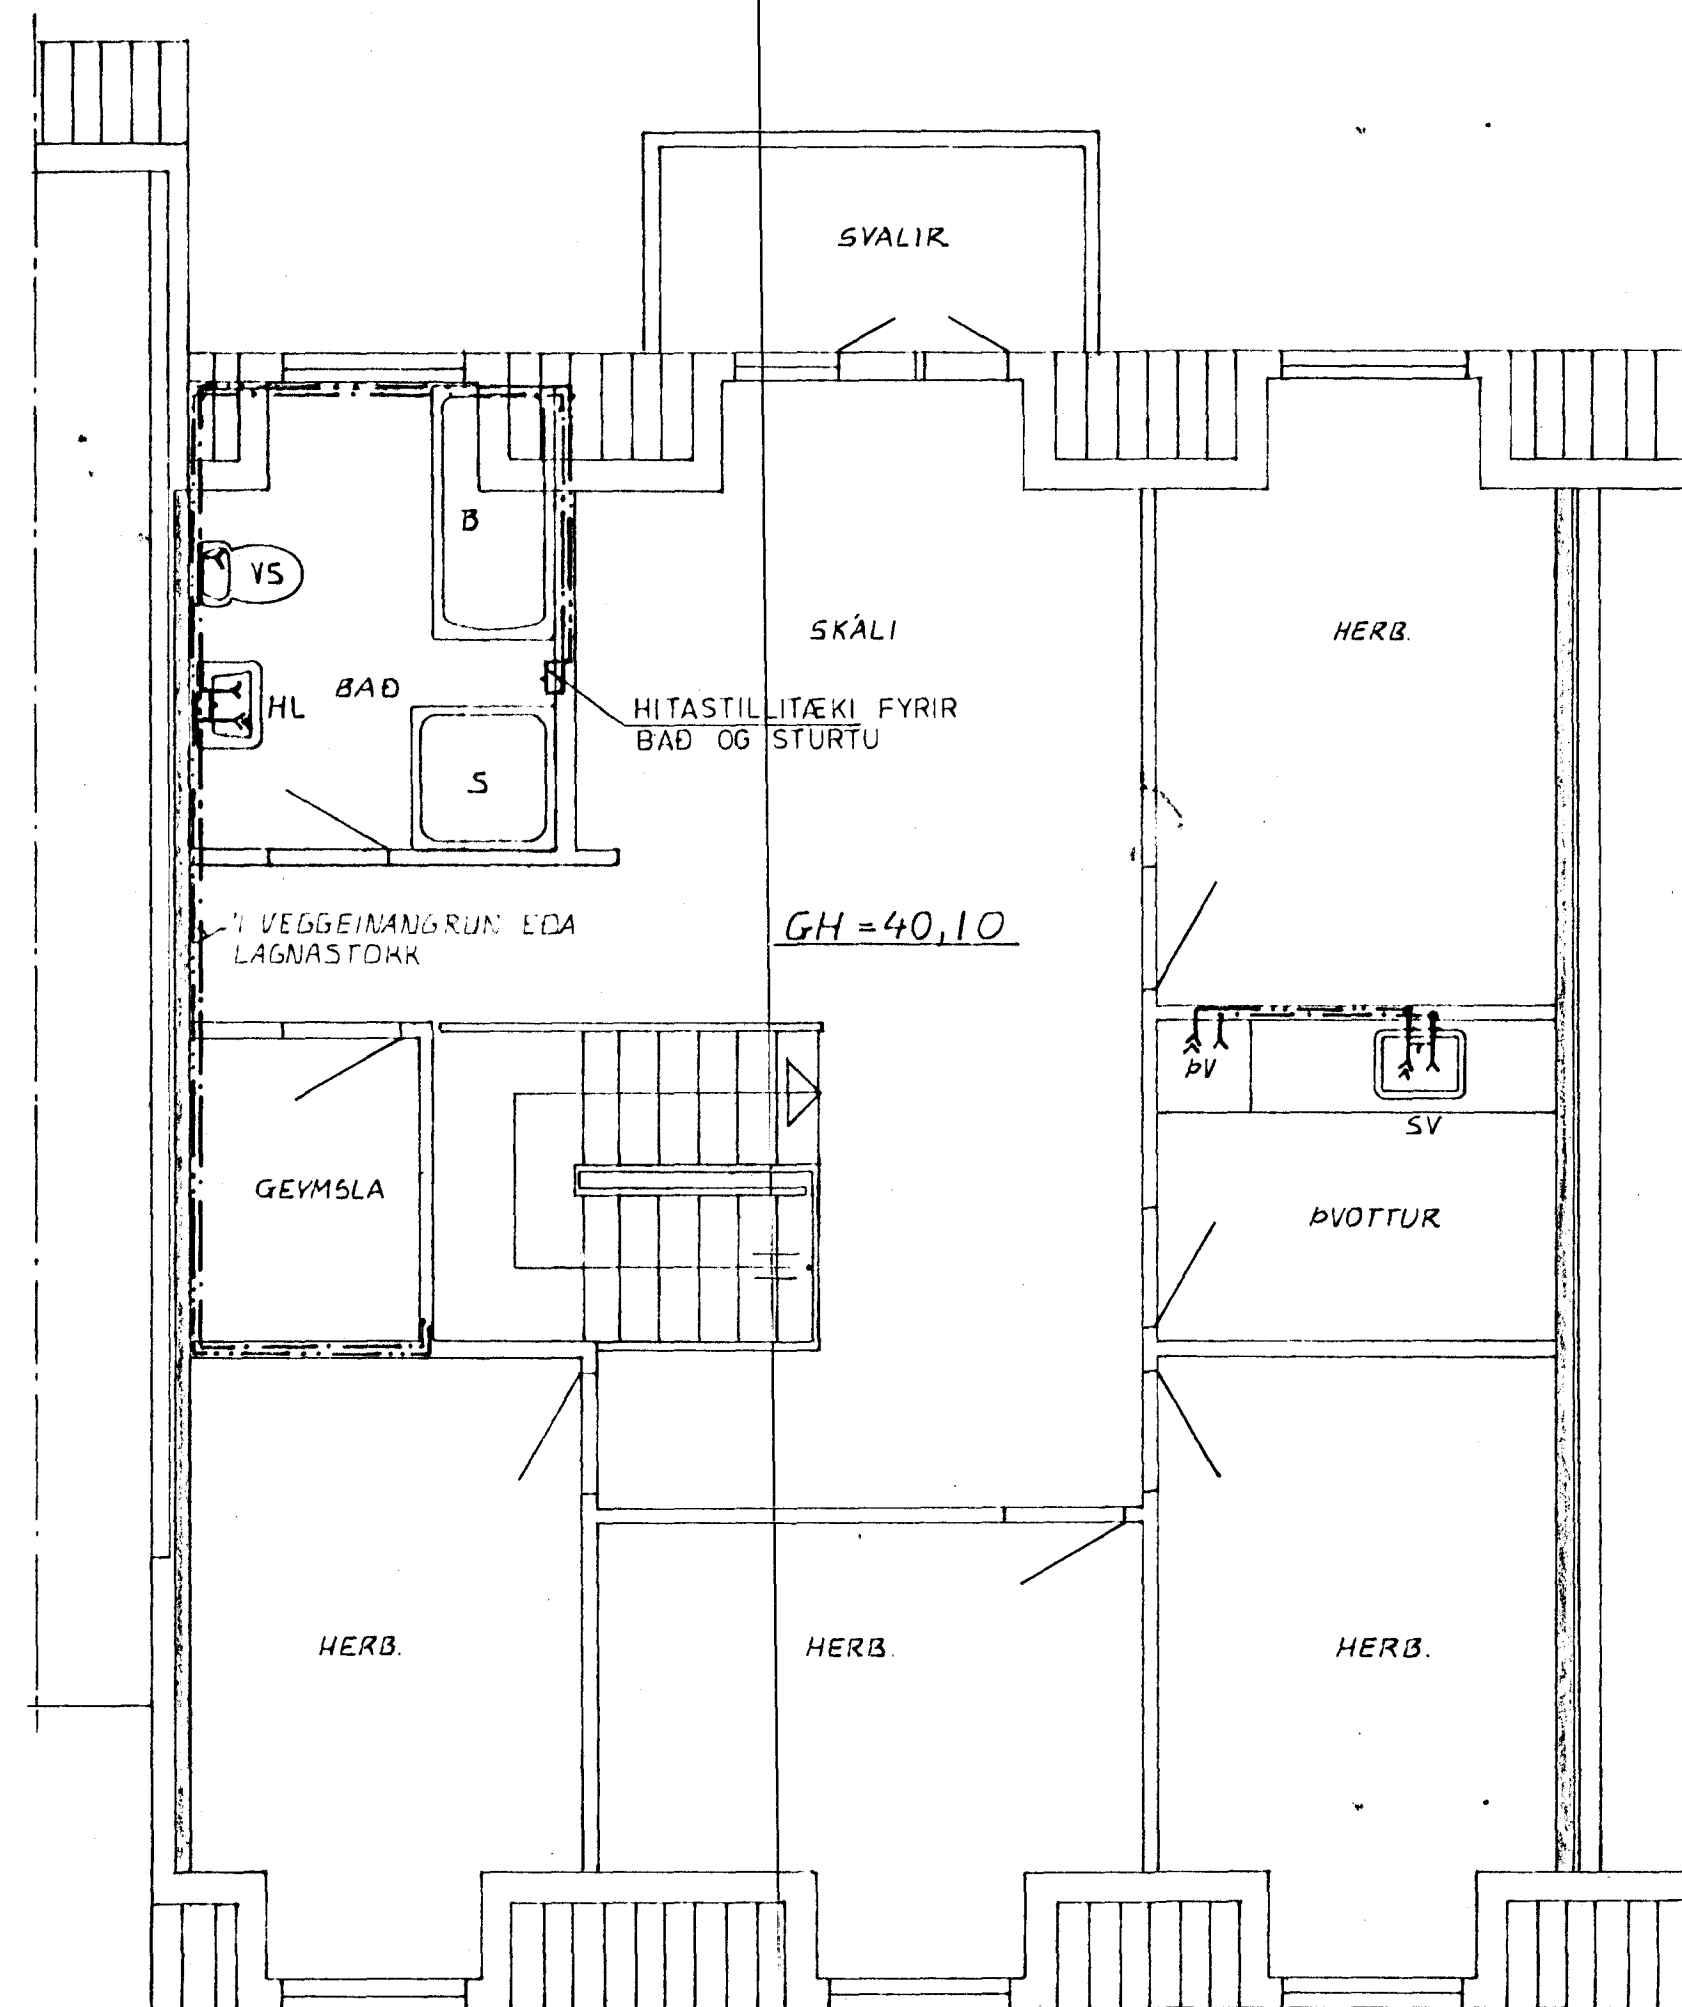

GRUNNMYND - RIS 1:50

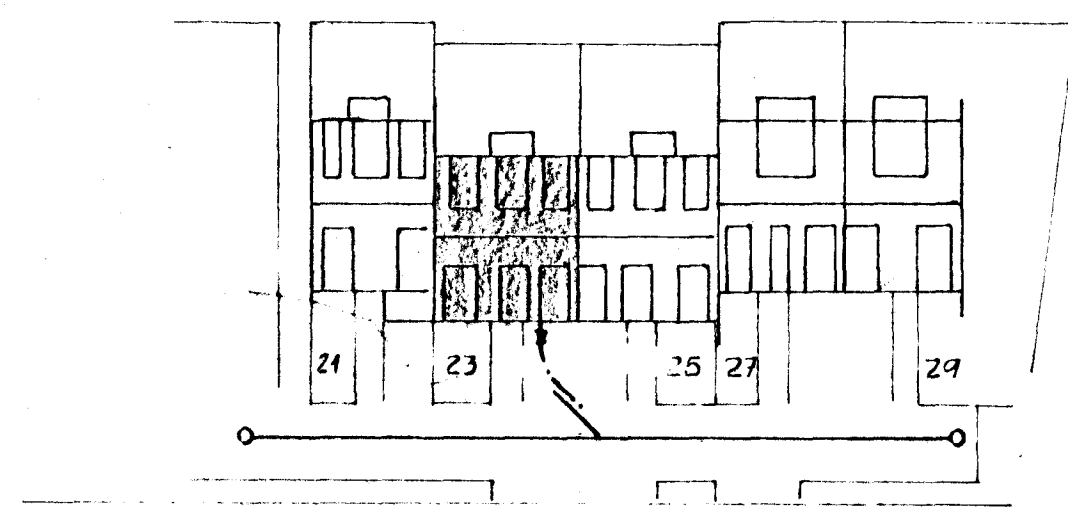

AFSTÖÐUMYND 1:500

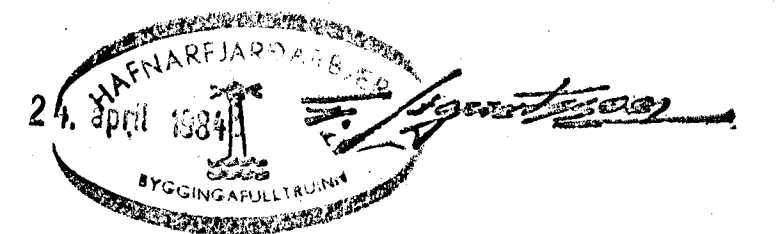

SKÝRINGAR SJA TEIKN. NR. 2.0

BREYTT AD 'OSK EIGENDA
APRÍL '84

| | | | |
|--|--------------------------|--------------------|-------------------|
| STEKKJARHVAMMUR 23. HFJ. | Mælikv. 1:50 1:300 | Verk 8105 | Teikn. nr. 2.3 |
| VATNSLÖGN GRUNNMYND | Hannað Teiknað | Yfirfarið Samp. | Dags. MÁJ '81 |
| VERKFRÆÐIÞJÓNUSTA JÓHANNIS G. BERGÞÓRSSONAR H/Í. VERKFR. MVFI | | | |

BREYTT SEPT '82

HAFNARFIRÐI - SÍMAR 53315 OG 50241