




GRUNNMYND 1:50

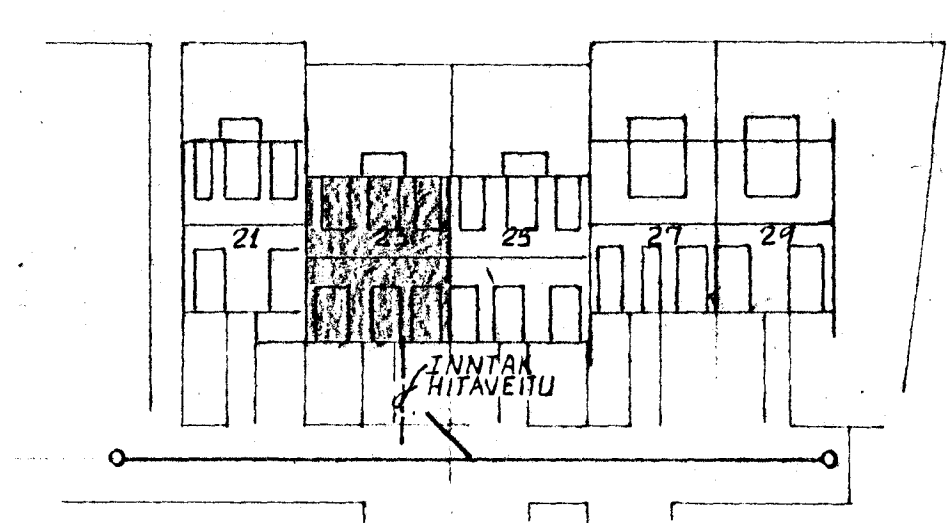

AFSTÖÐUMYND 1:500

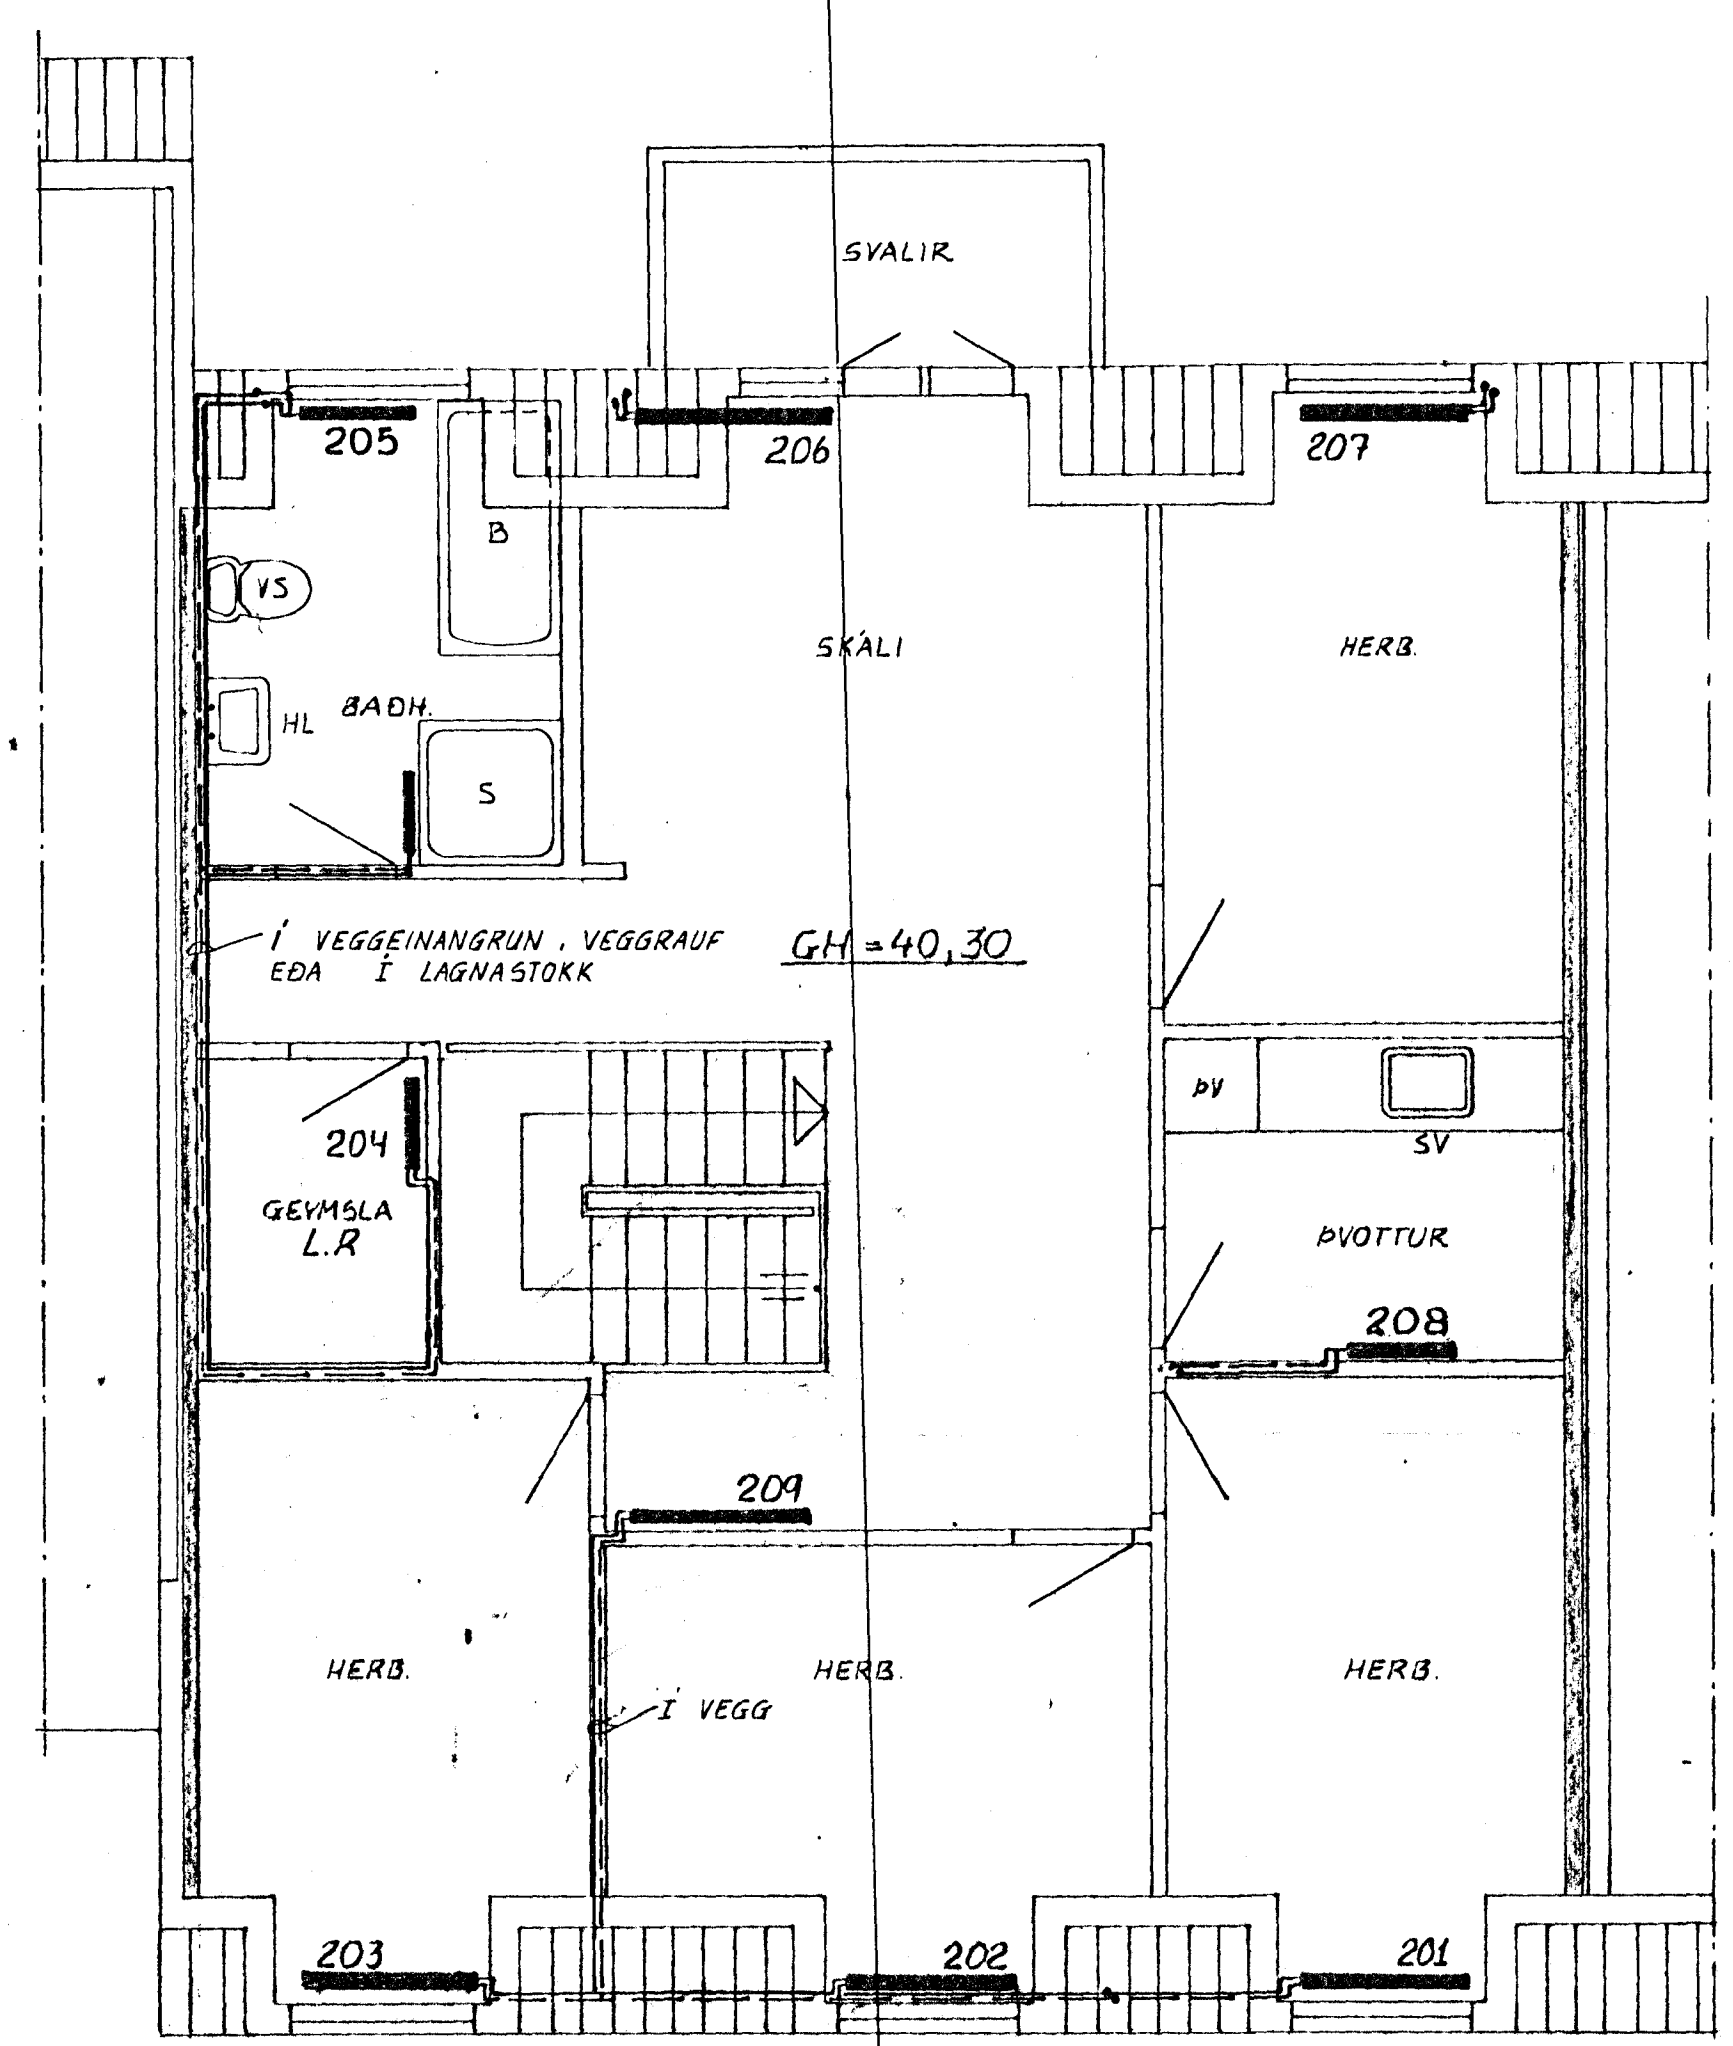

GRUNNMYND - R15 1:50

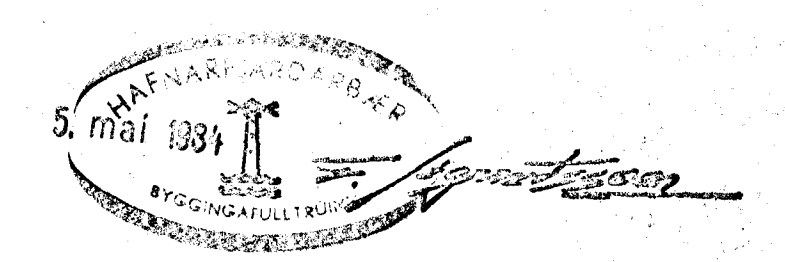

L.R. LOFTKÆST HERBERGI

SKÝRINGAR SJÁ TEIKN NR. 20

BREYTT AÐ ÖSK EIGENDA
APRÍL '84

BREYTT SEPT. 82.

STEKKJARHVAMMUR 23. HFJ.	Mætkv. 1:50 1:500	Verk 8105	Teikn nr 31
HITALÖGN - GRUNNMYND	Hannað Teiknað	Virfarið Samþ.	Daga FEB '82
VERKFRÆÐIÞJÓNUSTA JÓHANNES G. BERGÞÓRSSONAR h/f.			
VERKFR. MVFI		HAFNARFIRDI - Símar 53315 00 50241	