
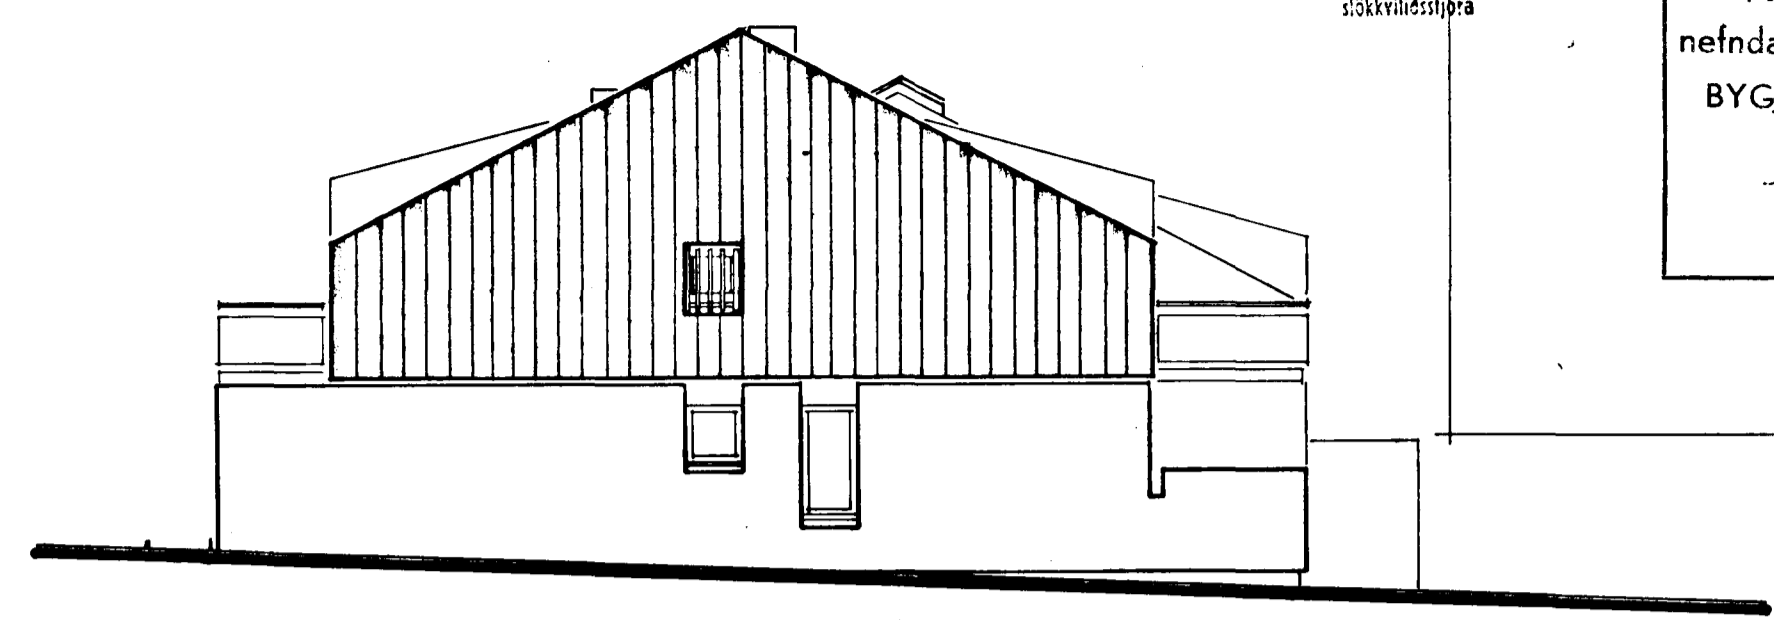


Ganga skal frá önnu eldstæði í samræði við slökkviliðsstjóra

Samþykkt á fundi bygginga-
nefndar þ. 21. 10. 1981
16. 6. 81
BYGGINGAFULLTRÚINN
Í HAFNARFIRÐI
S. Sigurðsson

ATH

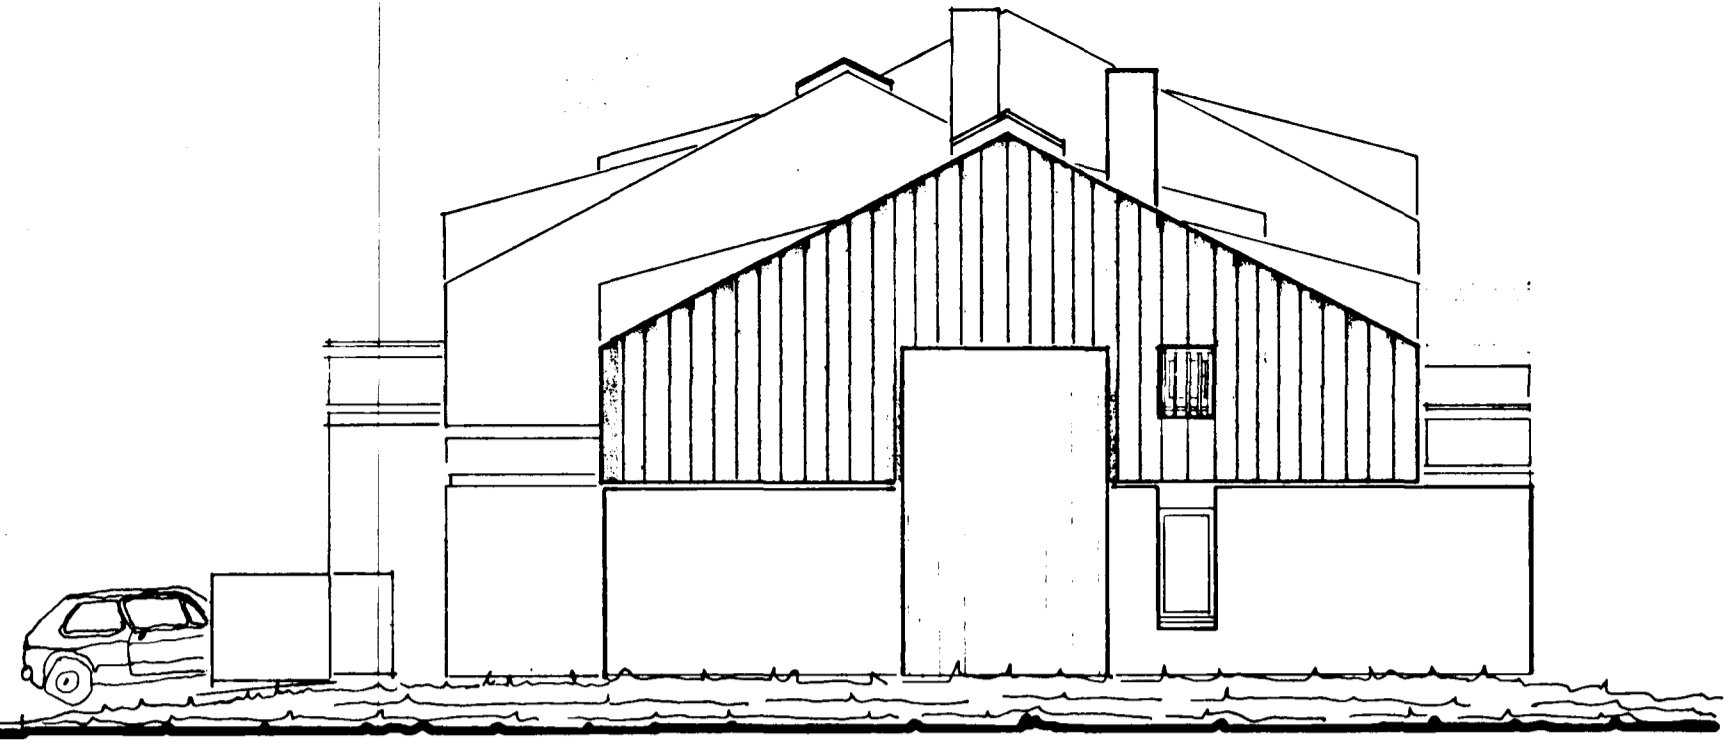


VESTURHÉTTIÐ

AUSTURHÉTTIÐ



NORÐURHÉTTIÐ

1 25 1

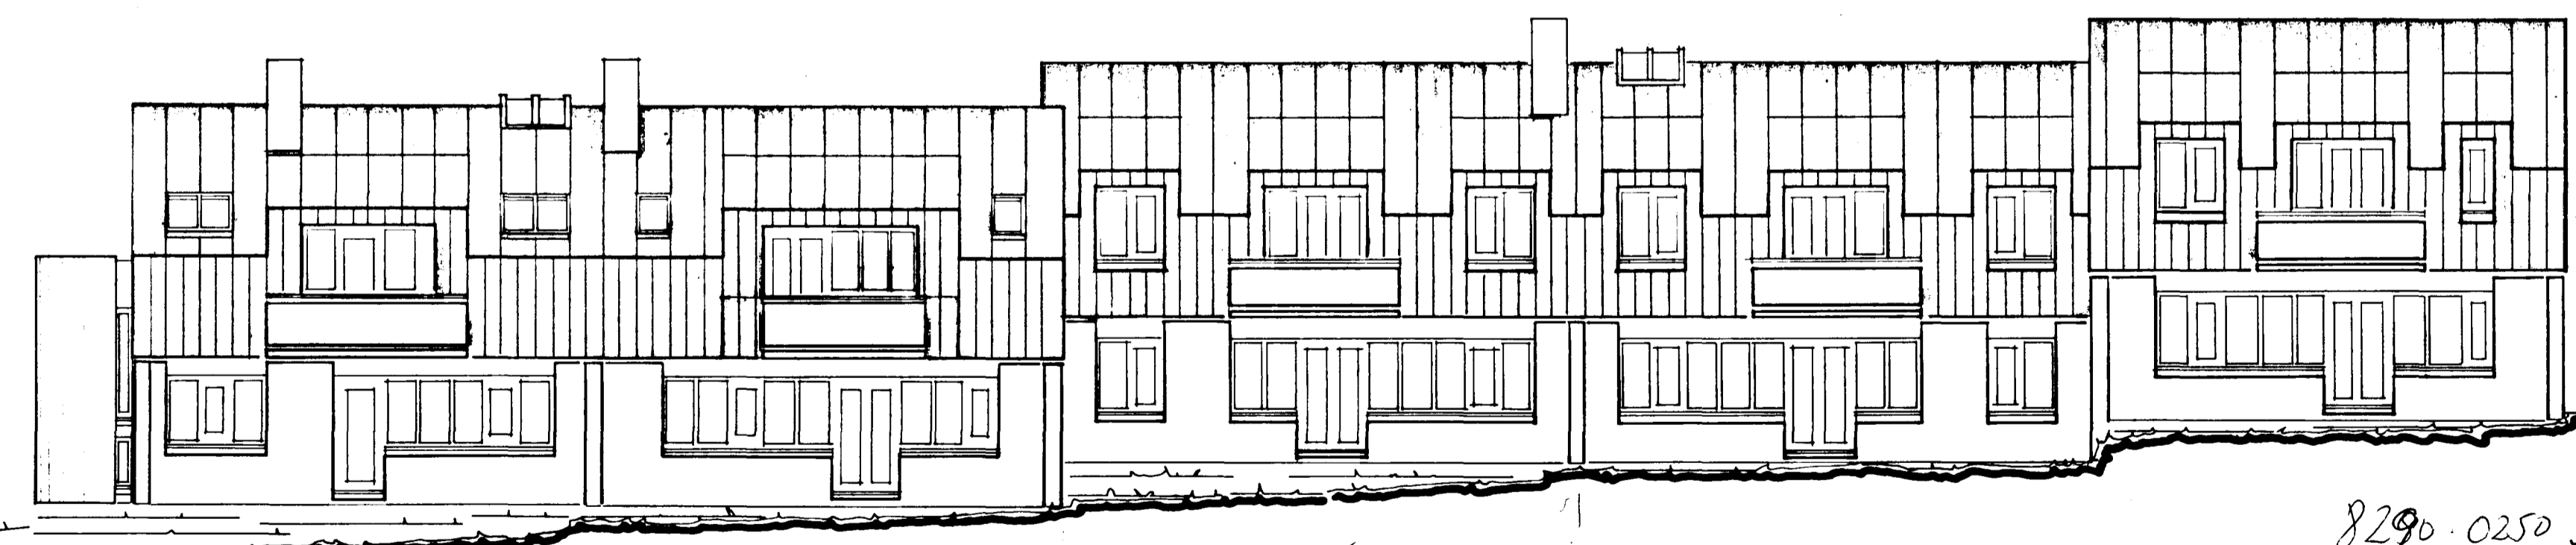

SÚÐURHÉTTIÐ

25 1

8290-0250-01

TEIKNISTOFA		STYKKI-ARNAHATTIÐ 21-20, Hafnarfirði	
GYLFI GUDJÓNSSON		VERK	
INGIMUNDUR SVEINSSON		81-103	
ARKITEKTAR FAI DSA		BLAD	
SKOÐ AVORÐUSTIG 3, 101 RVK SIMAR 28740 OG 14990		103	
HANNAÐ 22. 10	TEIKNAD 1. 11	REYKJAVIK 1981-10	<i>Sigurðsson</i>
KVARDI 1:100		BREYTT 1982-03, 1982-05	