


GRUNNMYND EFRI HÆÐAR

H+K VATN TENGIMYND
Mkv 1:50

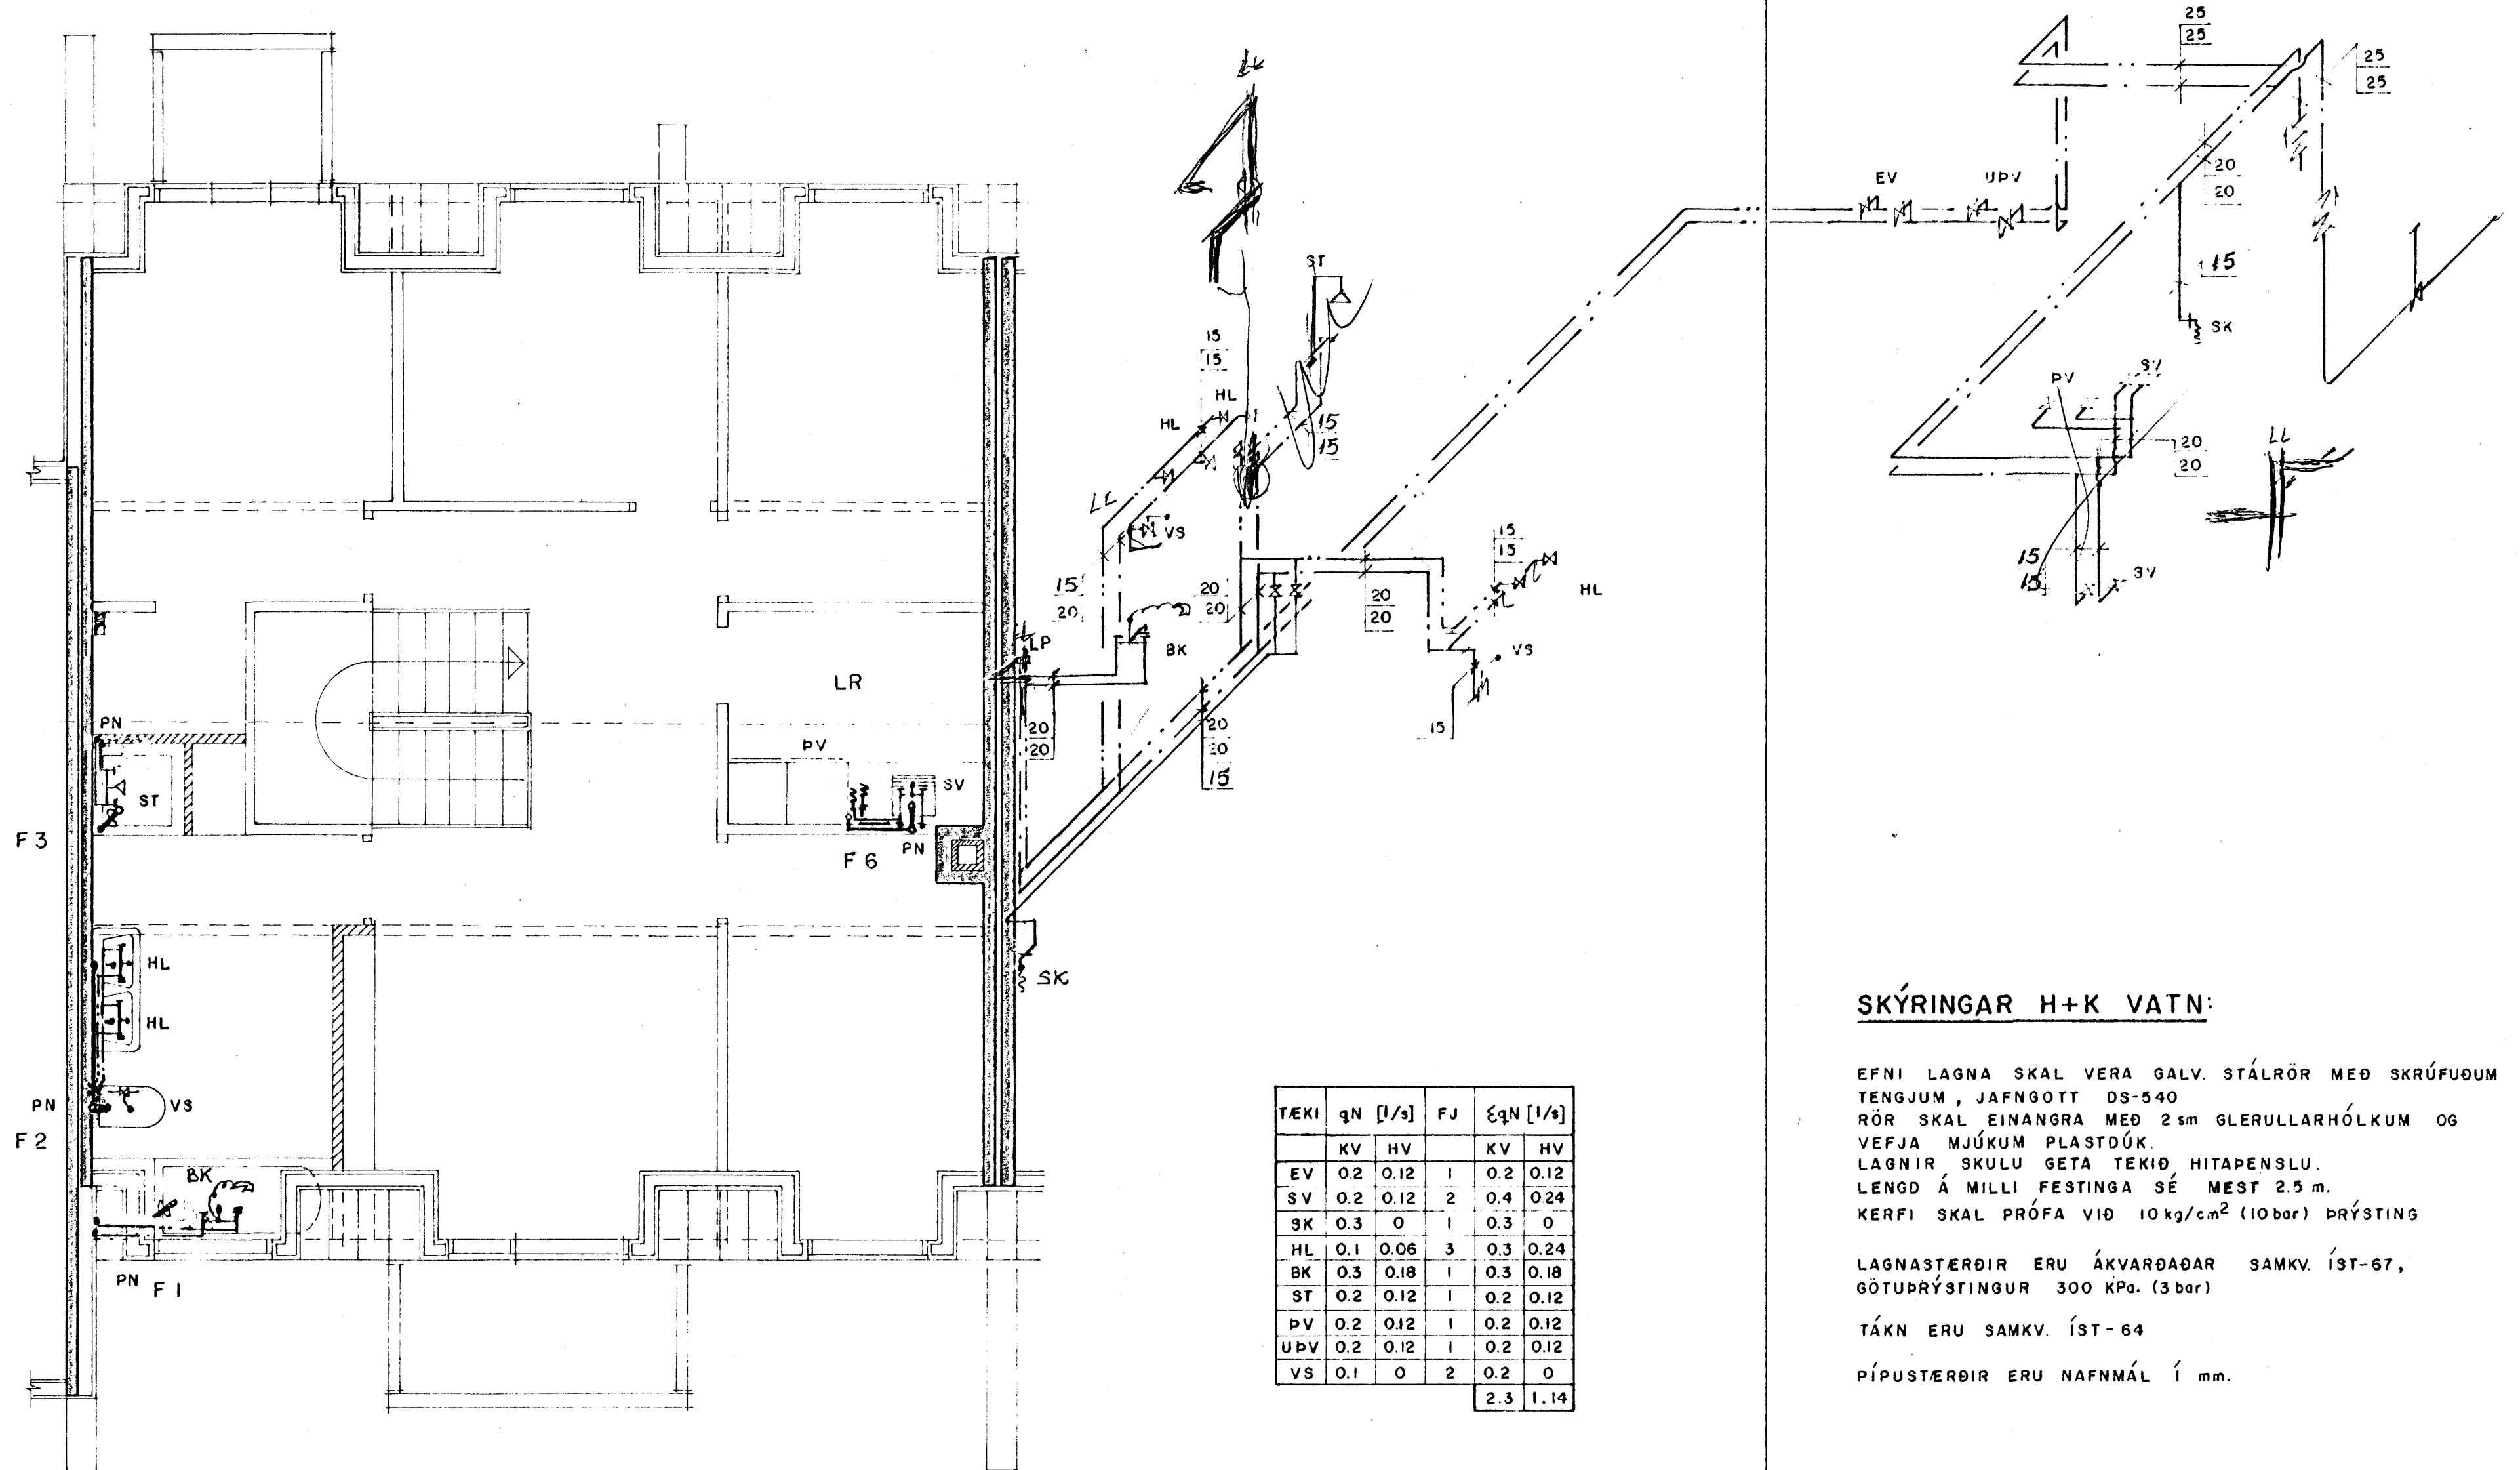

TEKI	qN [l/s]		FJ	ΣqN [l/s]	
	KV	HV		KV	HV
EV	0.2	0.12	1	0.2	0.12
SV	0.2	0.12	2	0.4	0.24
SK	0.3	0	1	0.3	0
HL	0.1	0.06	3	0.3	0.24
BK	0.3	0.18	1	0.3	0.18
ST	0.2	0.12	1	0.2	0.12
PV	0.2	0.12	1	0.2	0.12
UPV	0.2	0.12	1	0.2	0.12
VS	0.1	0	2	0.2	0
				2.3	1.14

SKÝRINGAR H+K VATN:

EFNI LAGNA SKAL VERA GALV. STÁLROÐR MED SKRÚFUÐUM TENGJUM, JAFNGOTT DS-540 RÖR SKAL EINANGRA MED 2sm GLERULLARHÓLKUM OG VEFJA MJÚKUM PLASTDÚK. LAGNIR SKULU GETA TEKIÐ HITAPENSLU. LENGÐ Á MILLI FESTINGA SÉ MEST 2.5 m. KERFI SKAL PRÓFA VIÐ 10 kg/cm² (10 bar) ÞRÝSTING

LAGNASTÆRÐIR ERU ÁKVARÐAÐAR SAMKV. ÍST-67, GÖTUPRÝSTINGUR 300 KPa. (3 bar)

TÁKN ERU SAMKV. ÍST-64

PÍPUSTÆRÐIR ERU NAFNMÁL Í mm.

STEEKJARHVAMMUR 25

Mkv. 1:50	HREINLÆTISLAGNIR	
Hannað: E.M.E.	GRUNNMYND EFRI HÆÐAR,	
Teiknað: E.M.E./p.S.	TENGIMYND	
Yfirfarið: Einar	Dags. APRÍL '82	Teikn.nr. 203
Einar Magnús Einarsson FTFÍ		
Slóttahraun 19, Hafnarlíði Sími 51851		

--- nóv '82 BK, SK, ST, CB
BREYTT SEPT. '82 EV OG UPV, CB