

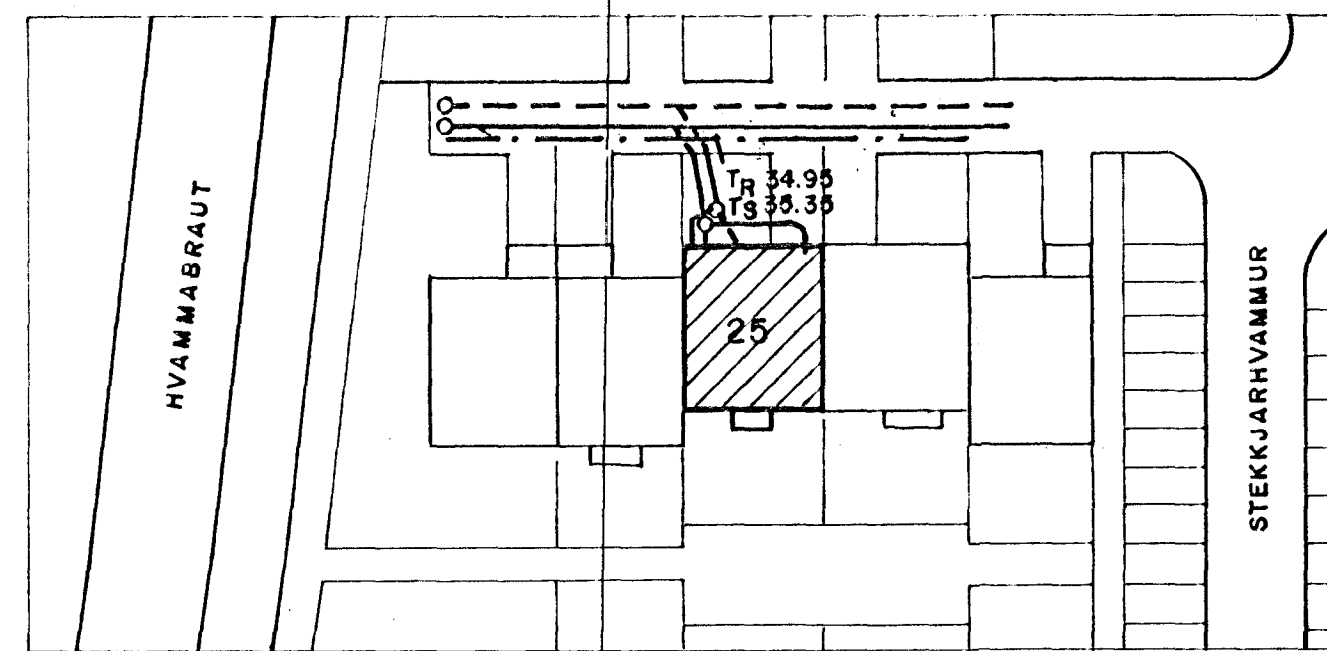


GRUNNMYND Mkv. 1:50


AFSTÖÐUMYND Mkv. 1:500

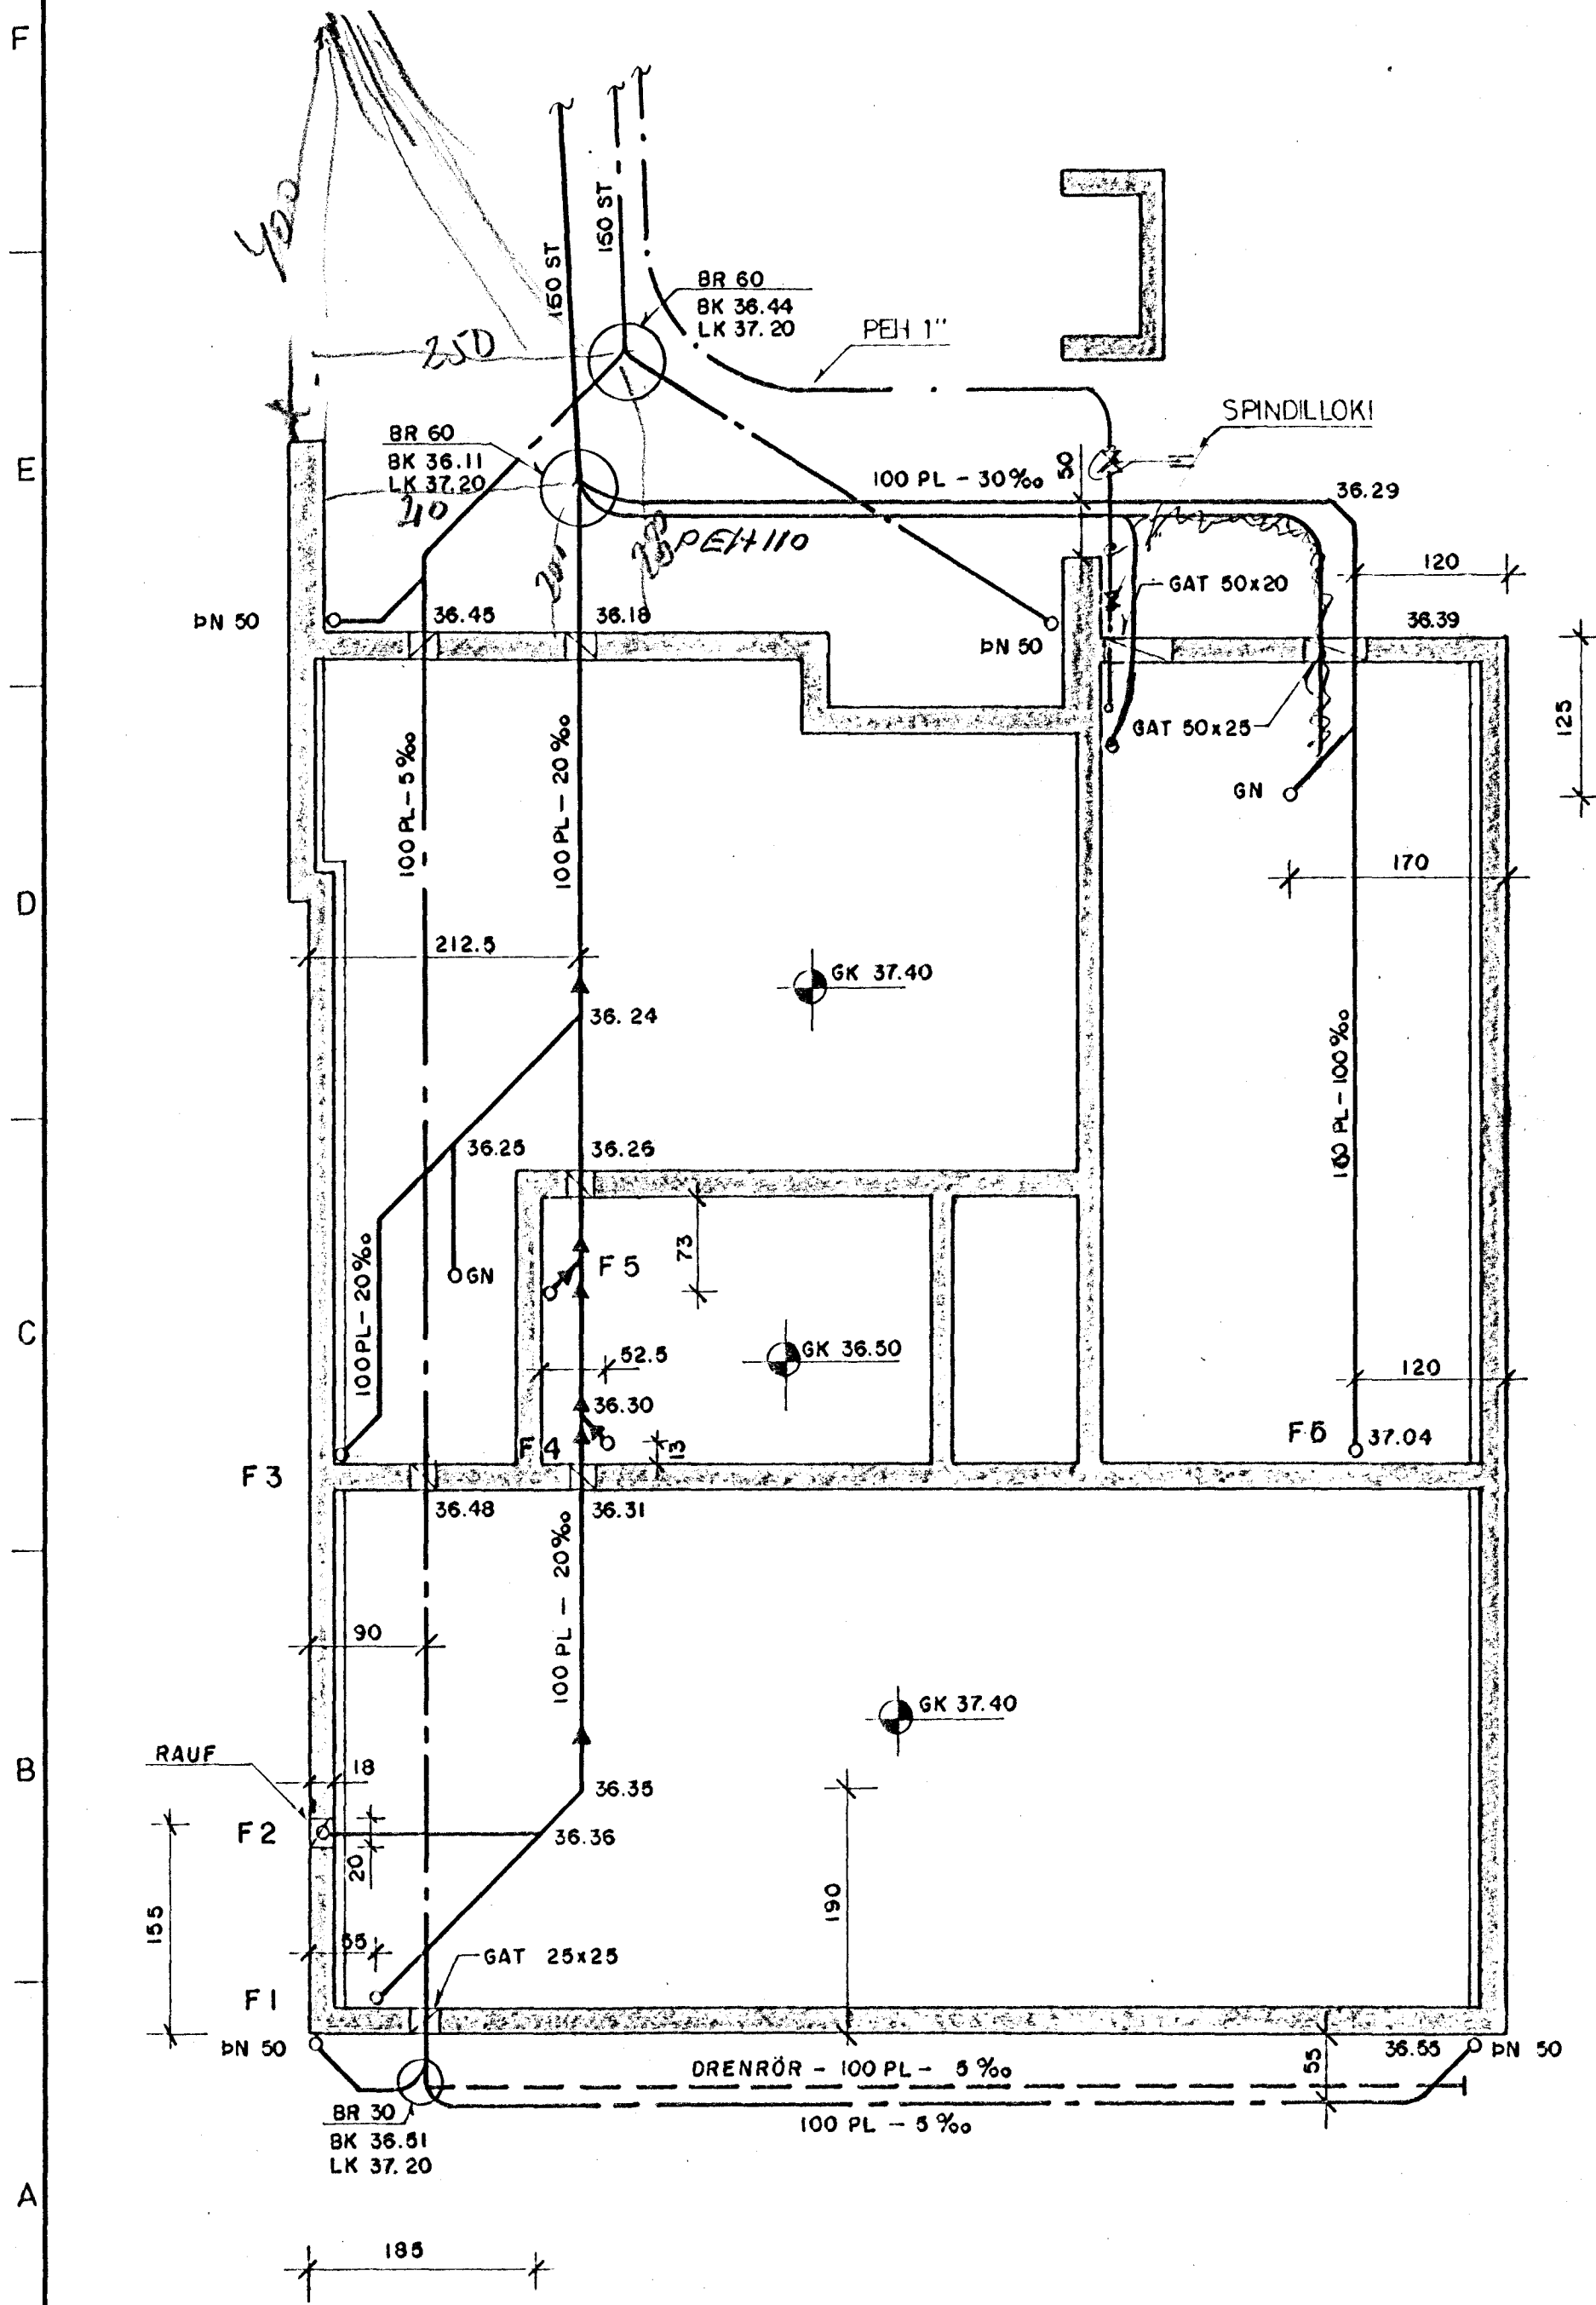

KV - INNTAK Mkv. 1:20

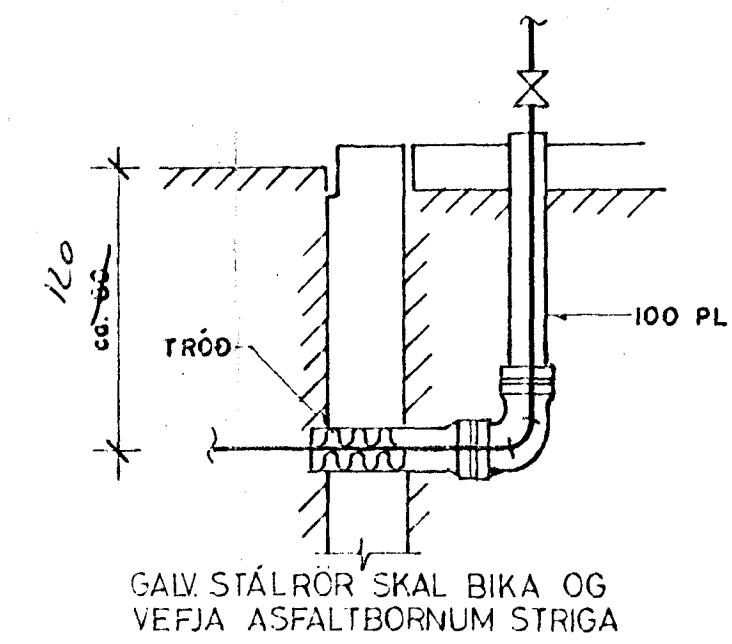

FRÁGANGUR DRENS, ENGINN KVARÐI

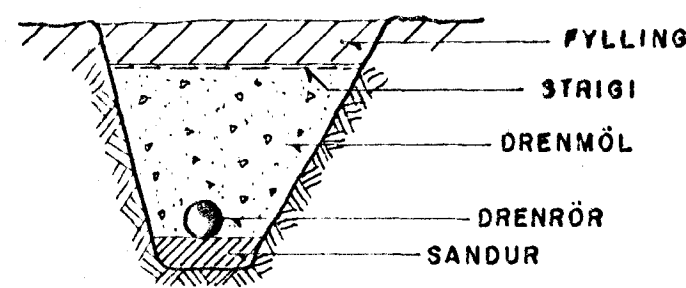


SKÝRINGAR:

PL: PLASTLAGNIR Í JÖRÐ RAUÐ PVC
NEMA Í BÍLSKÚR REYKJALUNÐAR-
SKÓLPRÖR SVART PEH SKV. TEIKN.

PLASTRÖR SKAL HYLJA MEÐ A.M.K. 40 SM SANDLAGI
ALLT Í KRING.
SANDUR SKAL VERA LAUS VÍÐ STEINA
HANDPJAPPA SKAL VOTAN SANDINN
EKKI MÁ VELPJAPPA YFIR PLASTRÖR

MÁL ERU Í SM

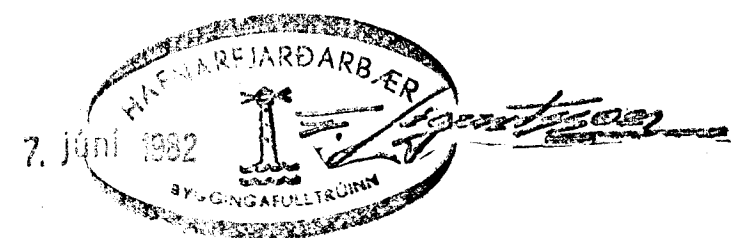

| | | |
|---|----------------------------|--------------|
| STEEKJARHVAMMUR 25 | | |
| Mkv. 1:20, 1:50, 1:500 | FRÁRENNSLISLAGNIR Í GRUNNI | |
| Hannað: E.M.E. | Teiknað: D.S. | |
| Yfirfarir: Einar | Dags. APRÍL '82 | Telkn.nr 201 |
| Einar Magnús Einarsson FTFÍ Stéttgöngu 19, Hafnarfirði Sími 518 51 | | |