




GRUNNMYND - JARDHÆÐ 1:50

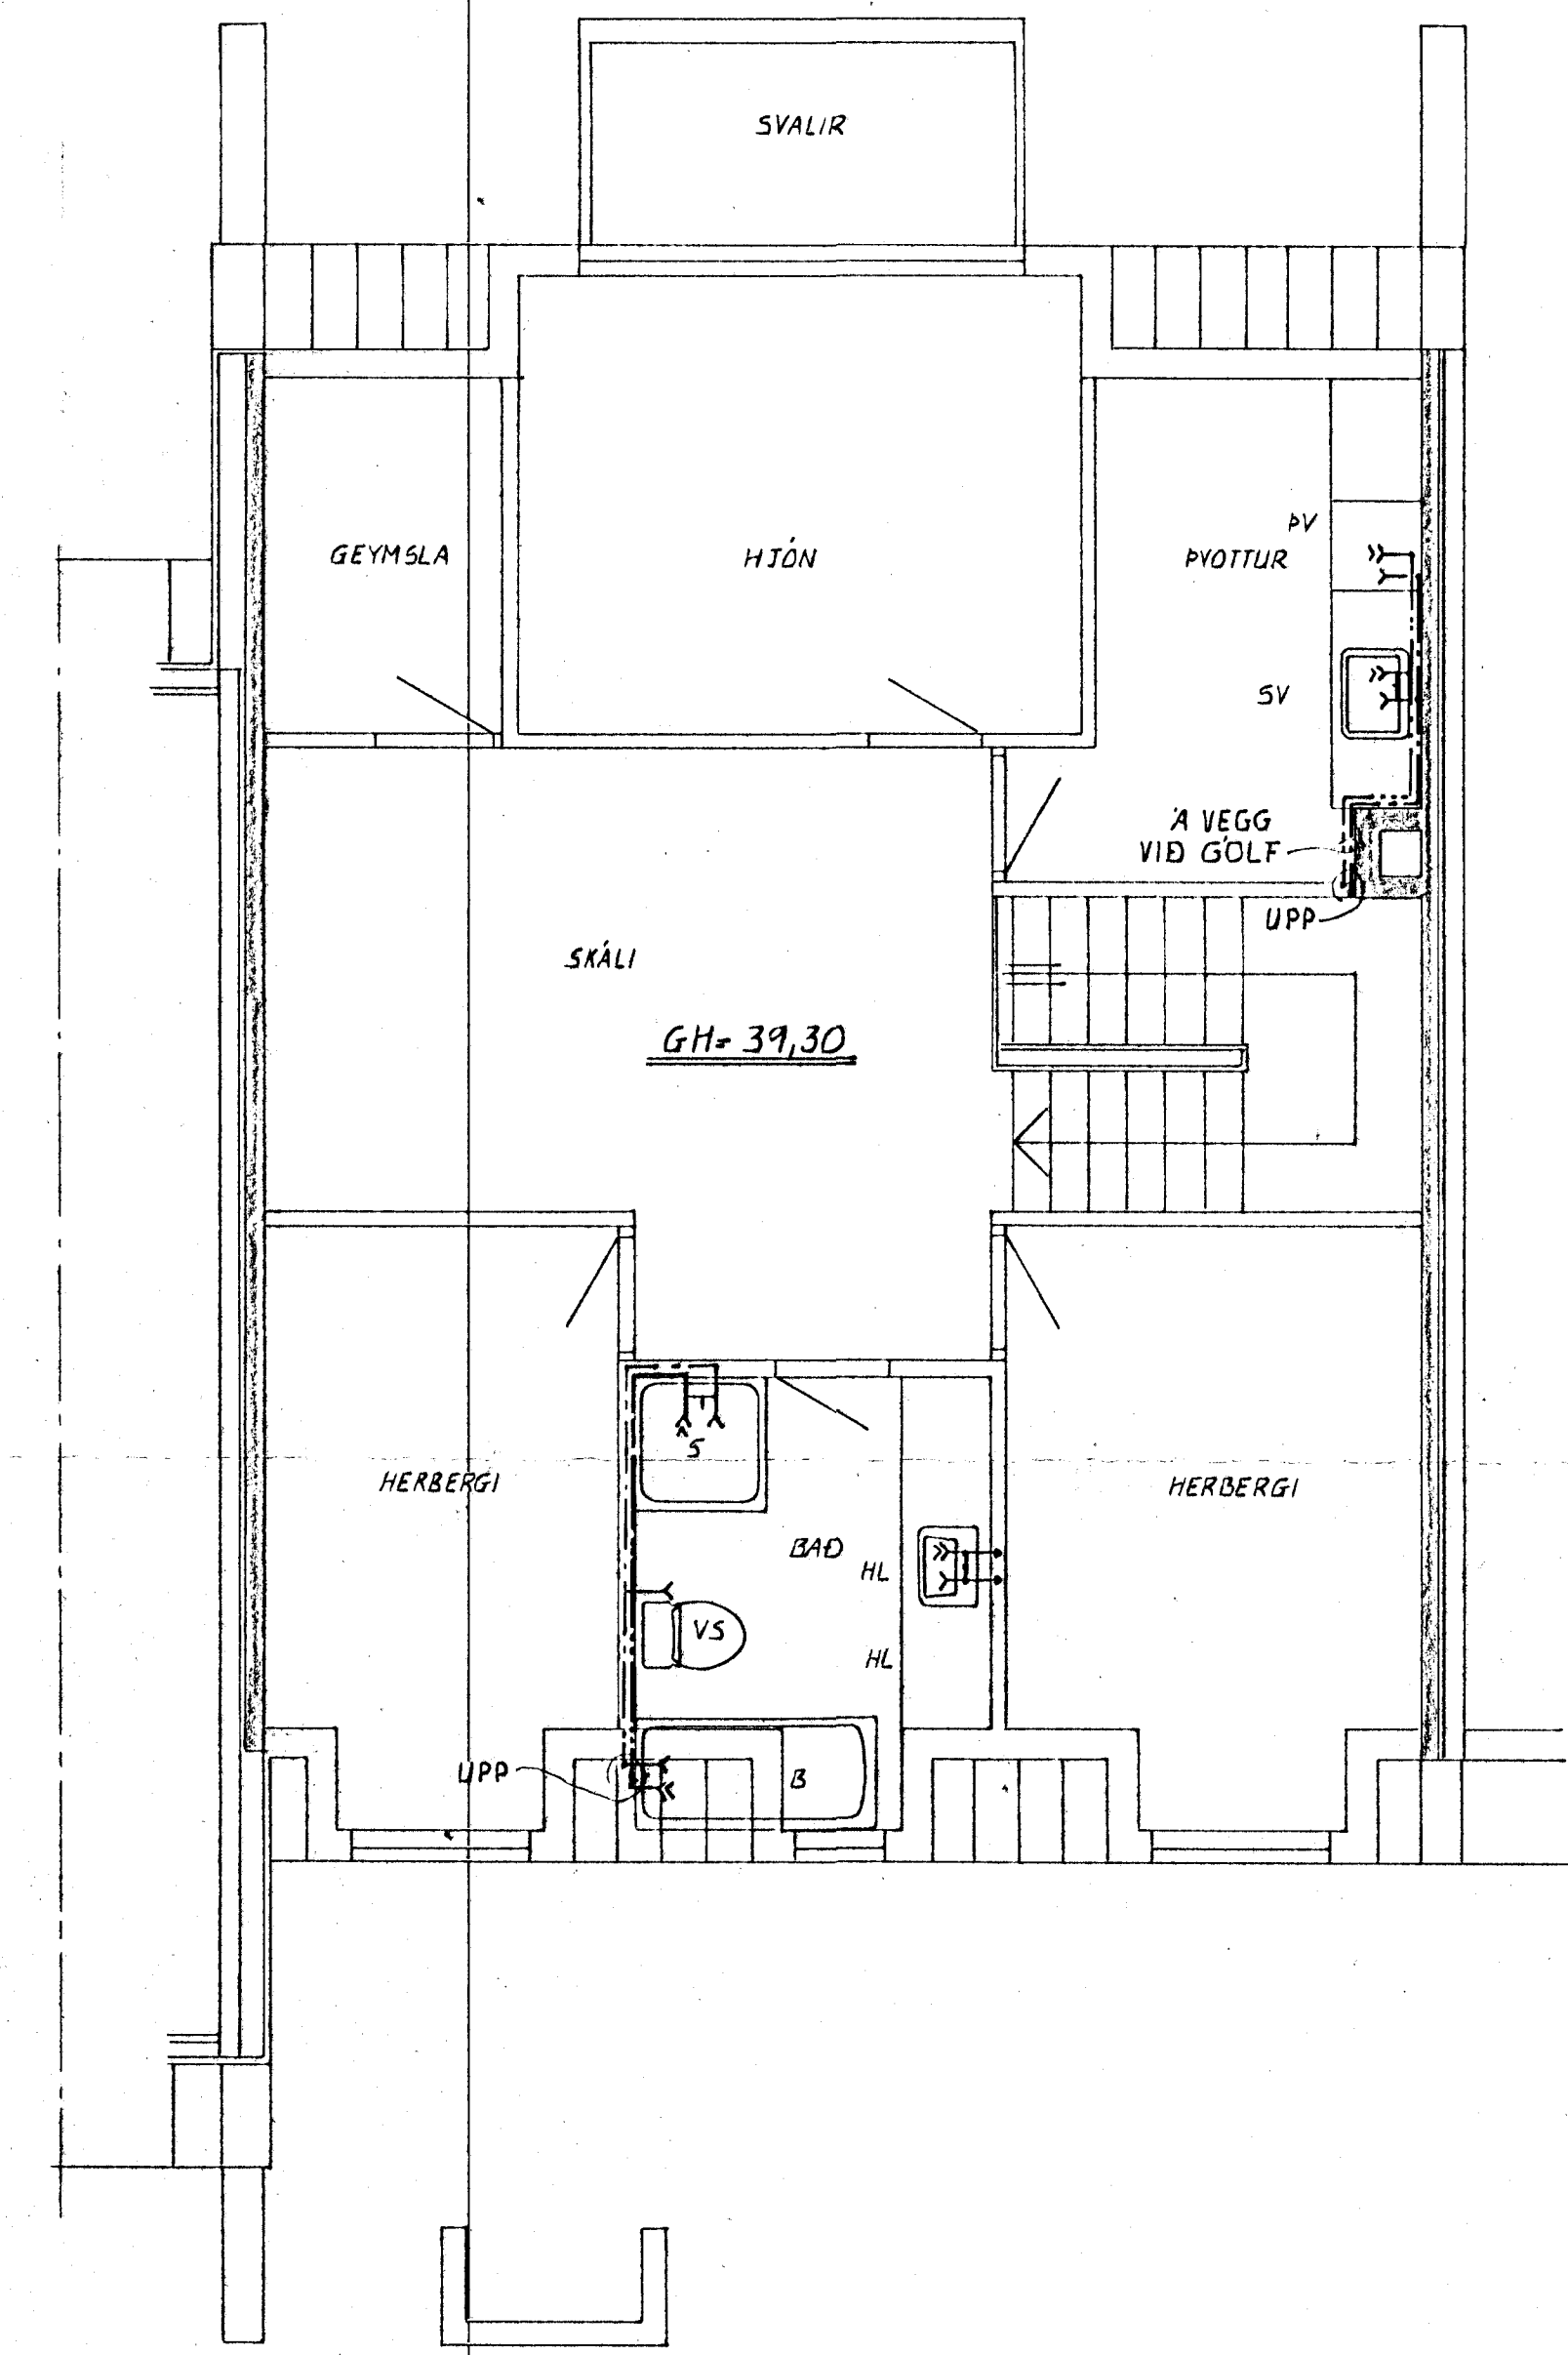

GRUNNMYND - 1. HÆÐ 1:50

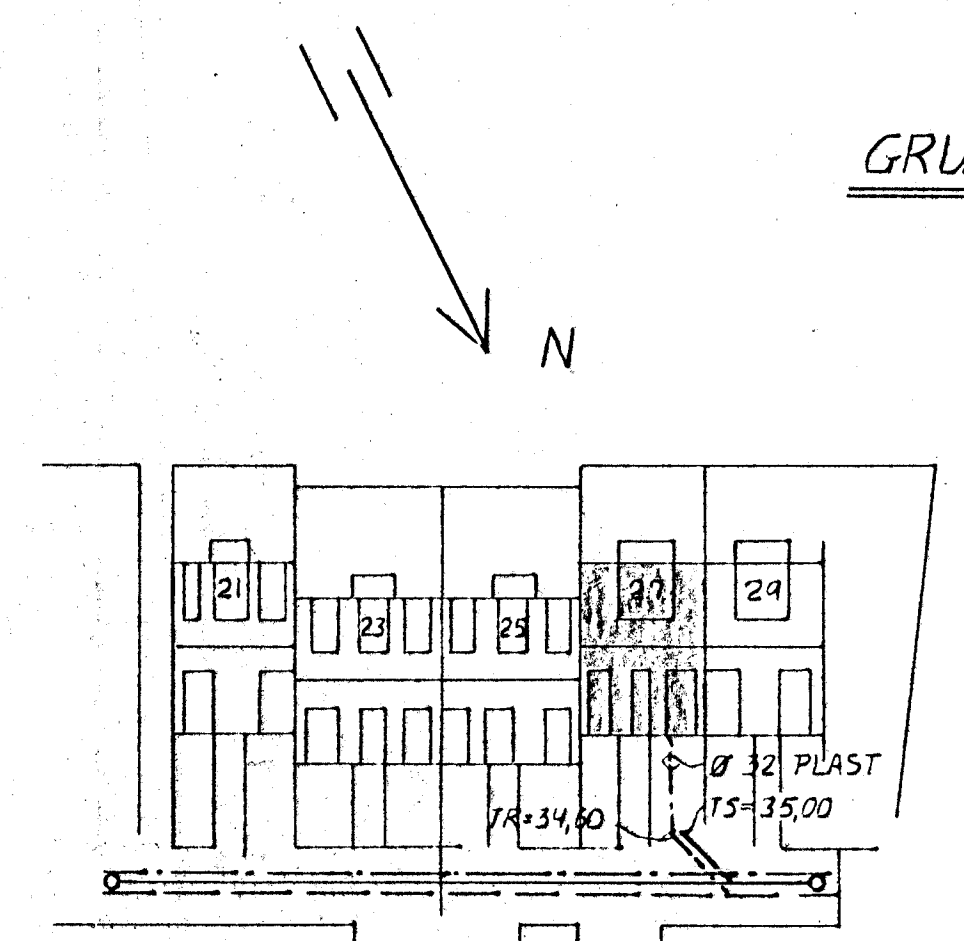

AFSTÖÐUMYND 1:500

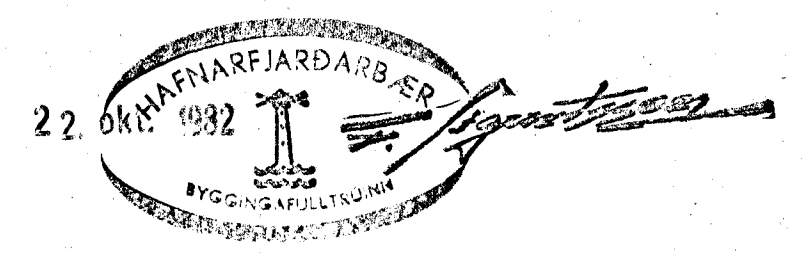

SKÝRINGAR SJÁ TEIKN. NR. 20.

STEKKJARHVAMMUR 27, HFJ.	Mælikv. 1:500 1:50	Verk 8105	Teikn. nr. 23
VATNSLÖGVI - GRUNNMYND	Hannað: Teiknað: Samb.	Virfarið: Samb.	Dags. FEB. 82
VERKFRÆÐIÞJÓNUSTA JÓHANNIS G. BERGÞÓRSSONAR H/F. VERKFR. MVFI HAFNARFIRÐI - Símar 53315 OG 50241			

Breytt í sept. '82 DV.