


Ganga skal frá önnu
eldstæði í samræði við
stökkvittisstjóra

Teikning á fundi bygginga-
nefndar d. 21/10/81
BYGGINGAVALDIÐ
Í HALLARHÚSI
E. Sigurðsson

Ganga skal frá önnu
eldstæði í samræði við
stökkvittisstjóra
*Fulhvogja Skjal Búnaðargætt
m.a. um farangur á þöllum skúli
og þvottumgæði þatg.*

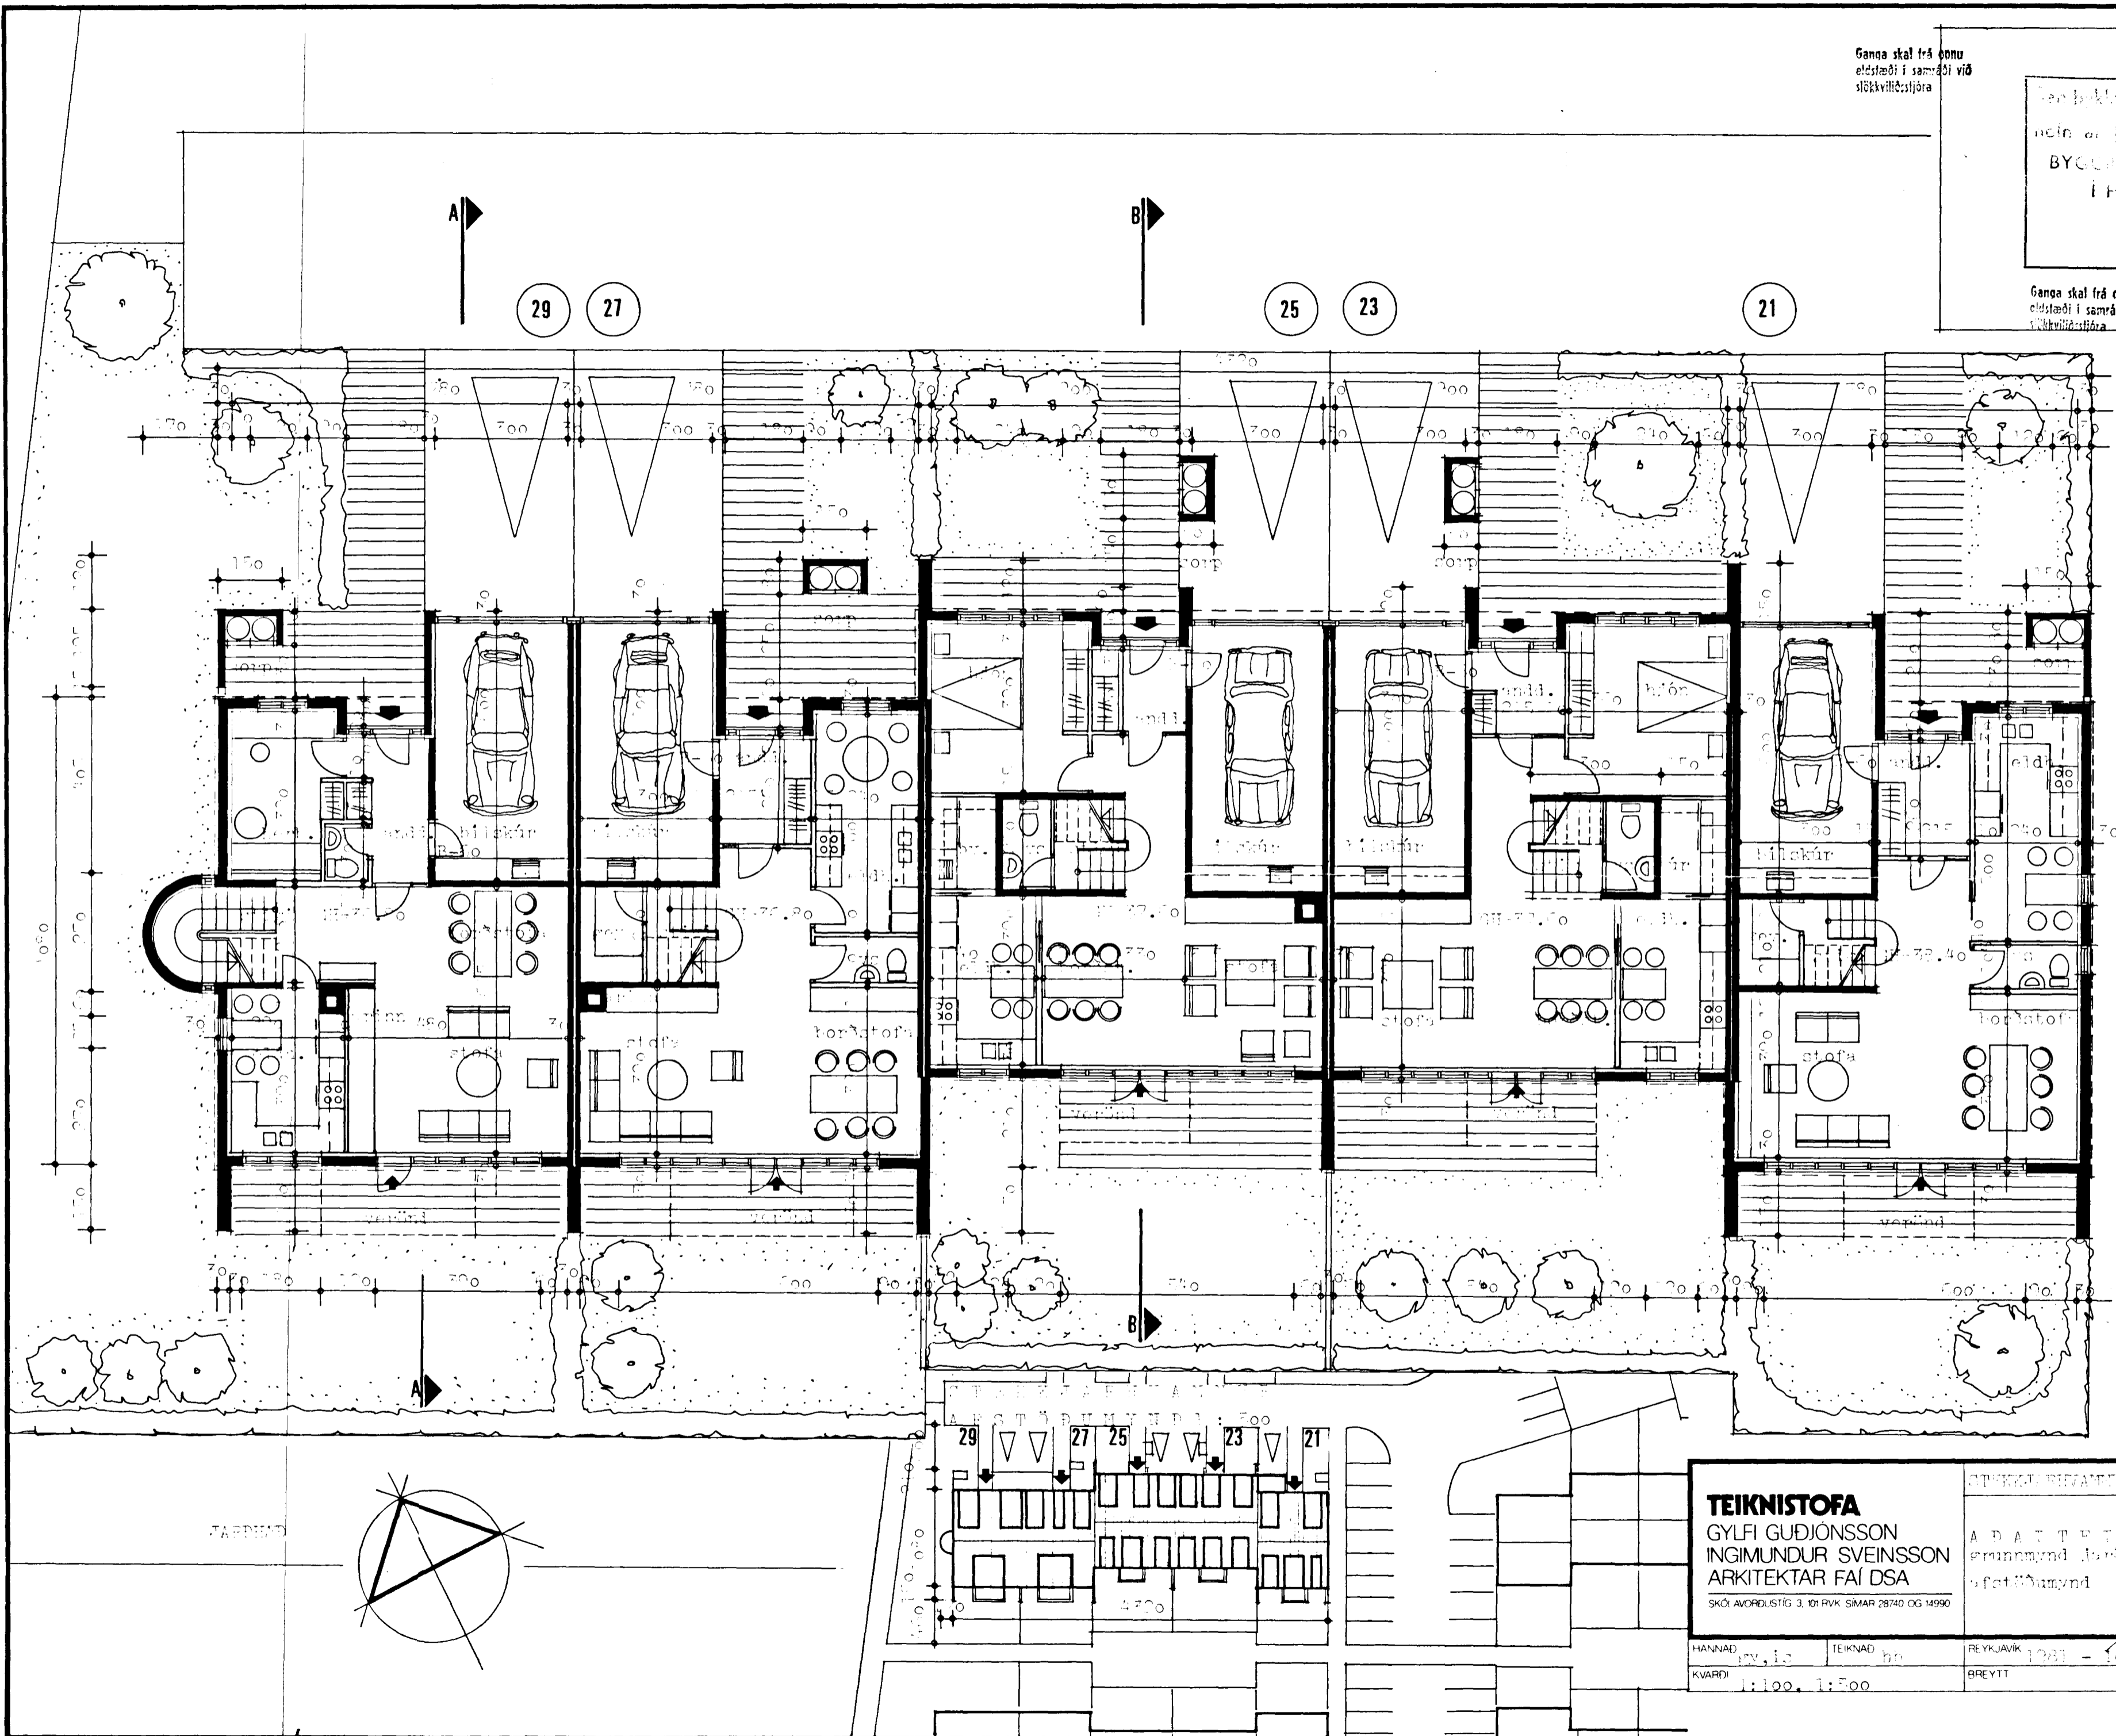

8290-0270-01

TEIKNISTOFA		STYKKI BÍGGJAFUR 21-29. Húsnæðing	
GYLFI GUDJÓNSSON INGIMUNDUR SVEINSSON ARKITEKTAR FAÍ DSA		AÐAÐ TEIKNING grunnmynd, ljósmynd áfarðamynd	
SKÓI AVORÐUSTIG 3. 101 RYK SIMAR 28740 OG 14990		REYKJAVÍK 1081 - 10 BREVITT	
HANNAÐ KVARDI	TEIKNAD 1:100, 1:500	101	

