


RÚMMYND 1:50.

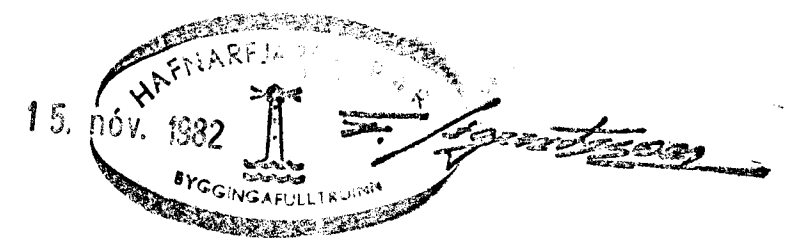

Breytt 11/82 G.O. J.L.G.O

STEKKJARHVAMMUR 31 HAFNARFIRÐI		DAGS. 22.08.82
RÚMMYND - HITALAGNIR		REIKN.
MÆLV. 1:50		TEIKN. <i>J.L.G.O</i>
SIGURÐUR ÞORLEIFSSON TEKNIFRÆÐINGUR E.T.E.I.		VERK.NR. 8211
STRANDGÖTU 11 HAFNARFIRÐI SÍMI 54781		SLAD.NR. 090