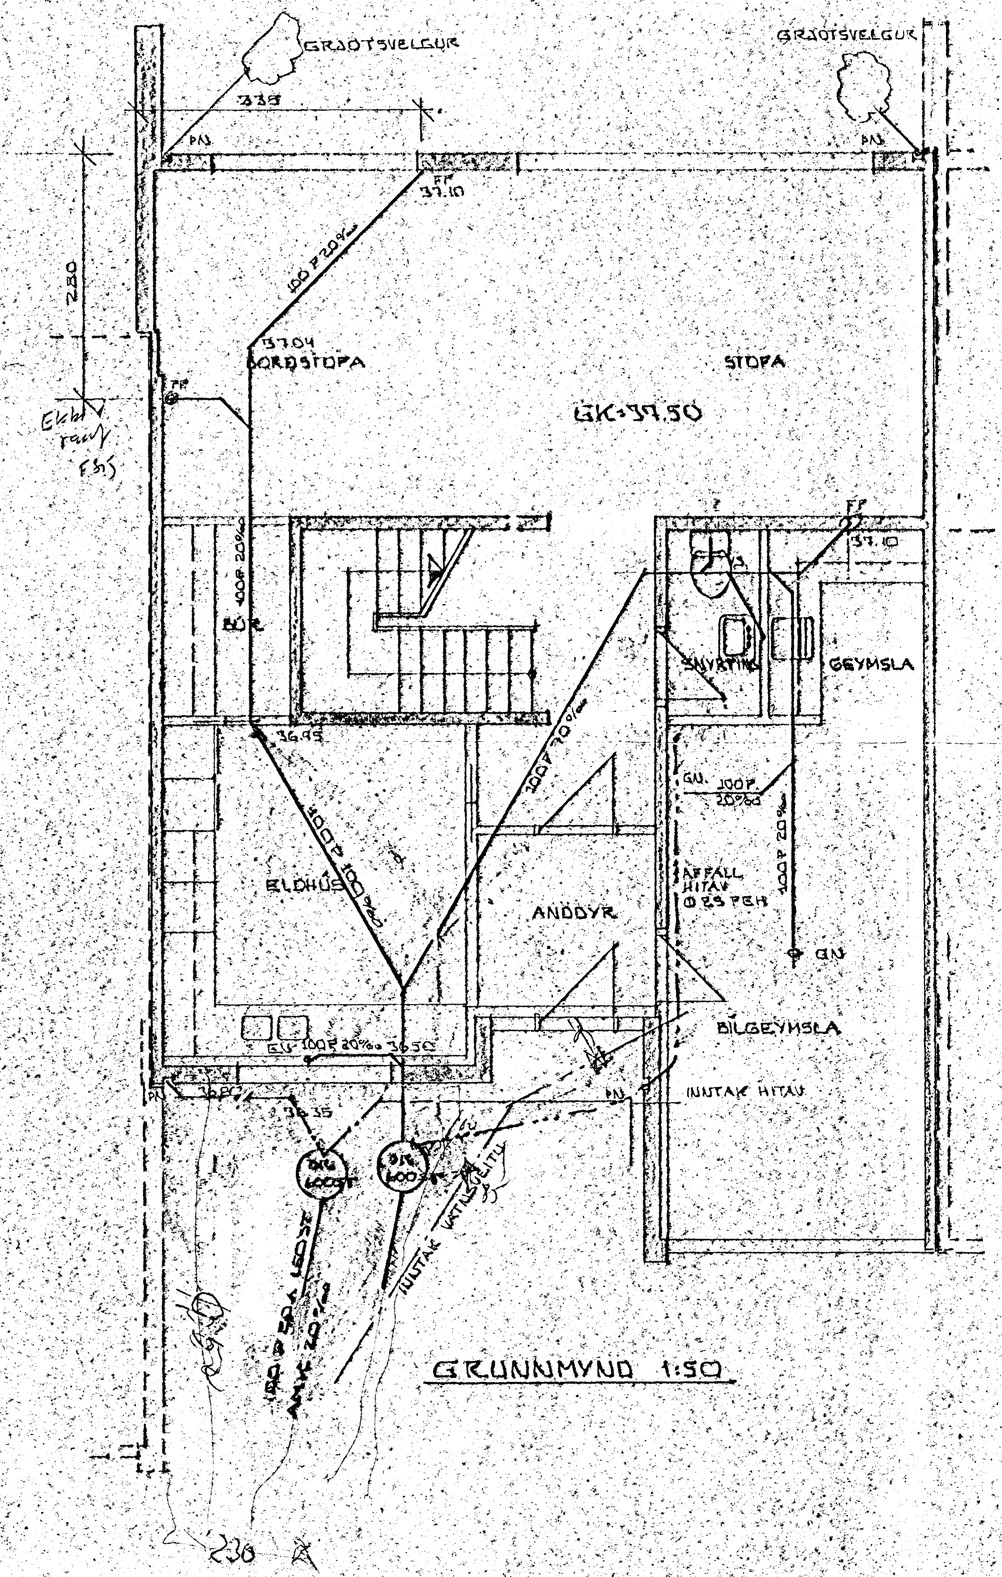

HAFNARFJARÐARBÆR
Tæknideild

BR. JÚNÍ 1982 SÞ.

STEKKJARHVAMMUR 33, HAFNARF.	DAGS. MAÍ '82
GRUNNLAGNIR	TEIKN:
MÆLIKV. 1:50	TEIKN: BG.
	VERK NR. 8213
SIGURÐUR ÞORLEIFSSON TÆKNIFRÆÐINGUR. F.T.F.Í. STRANDGÖTU 11, HAFNARFIRÐI. SÍMI: 54751	TEIKN. NR. 03