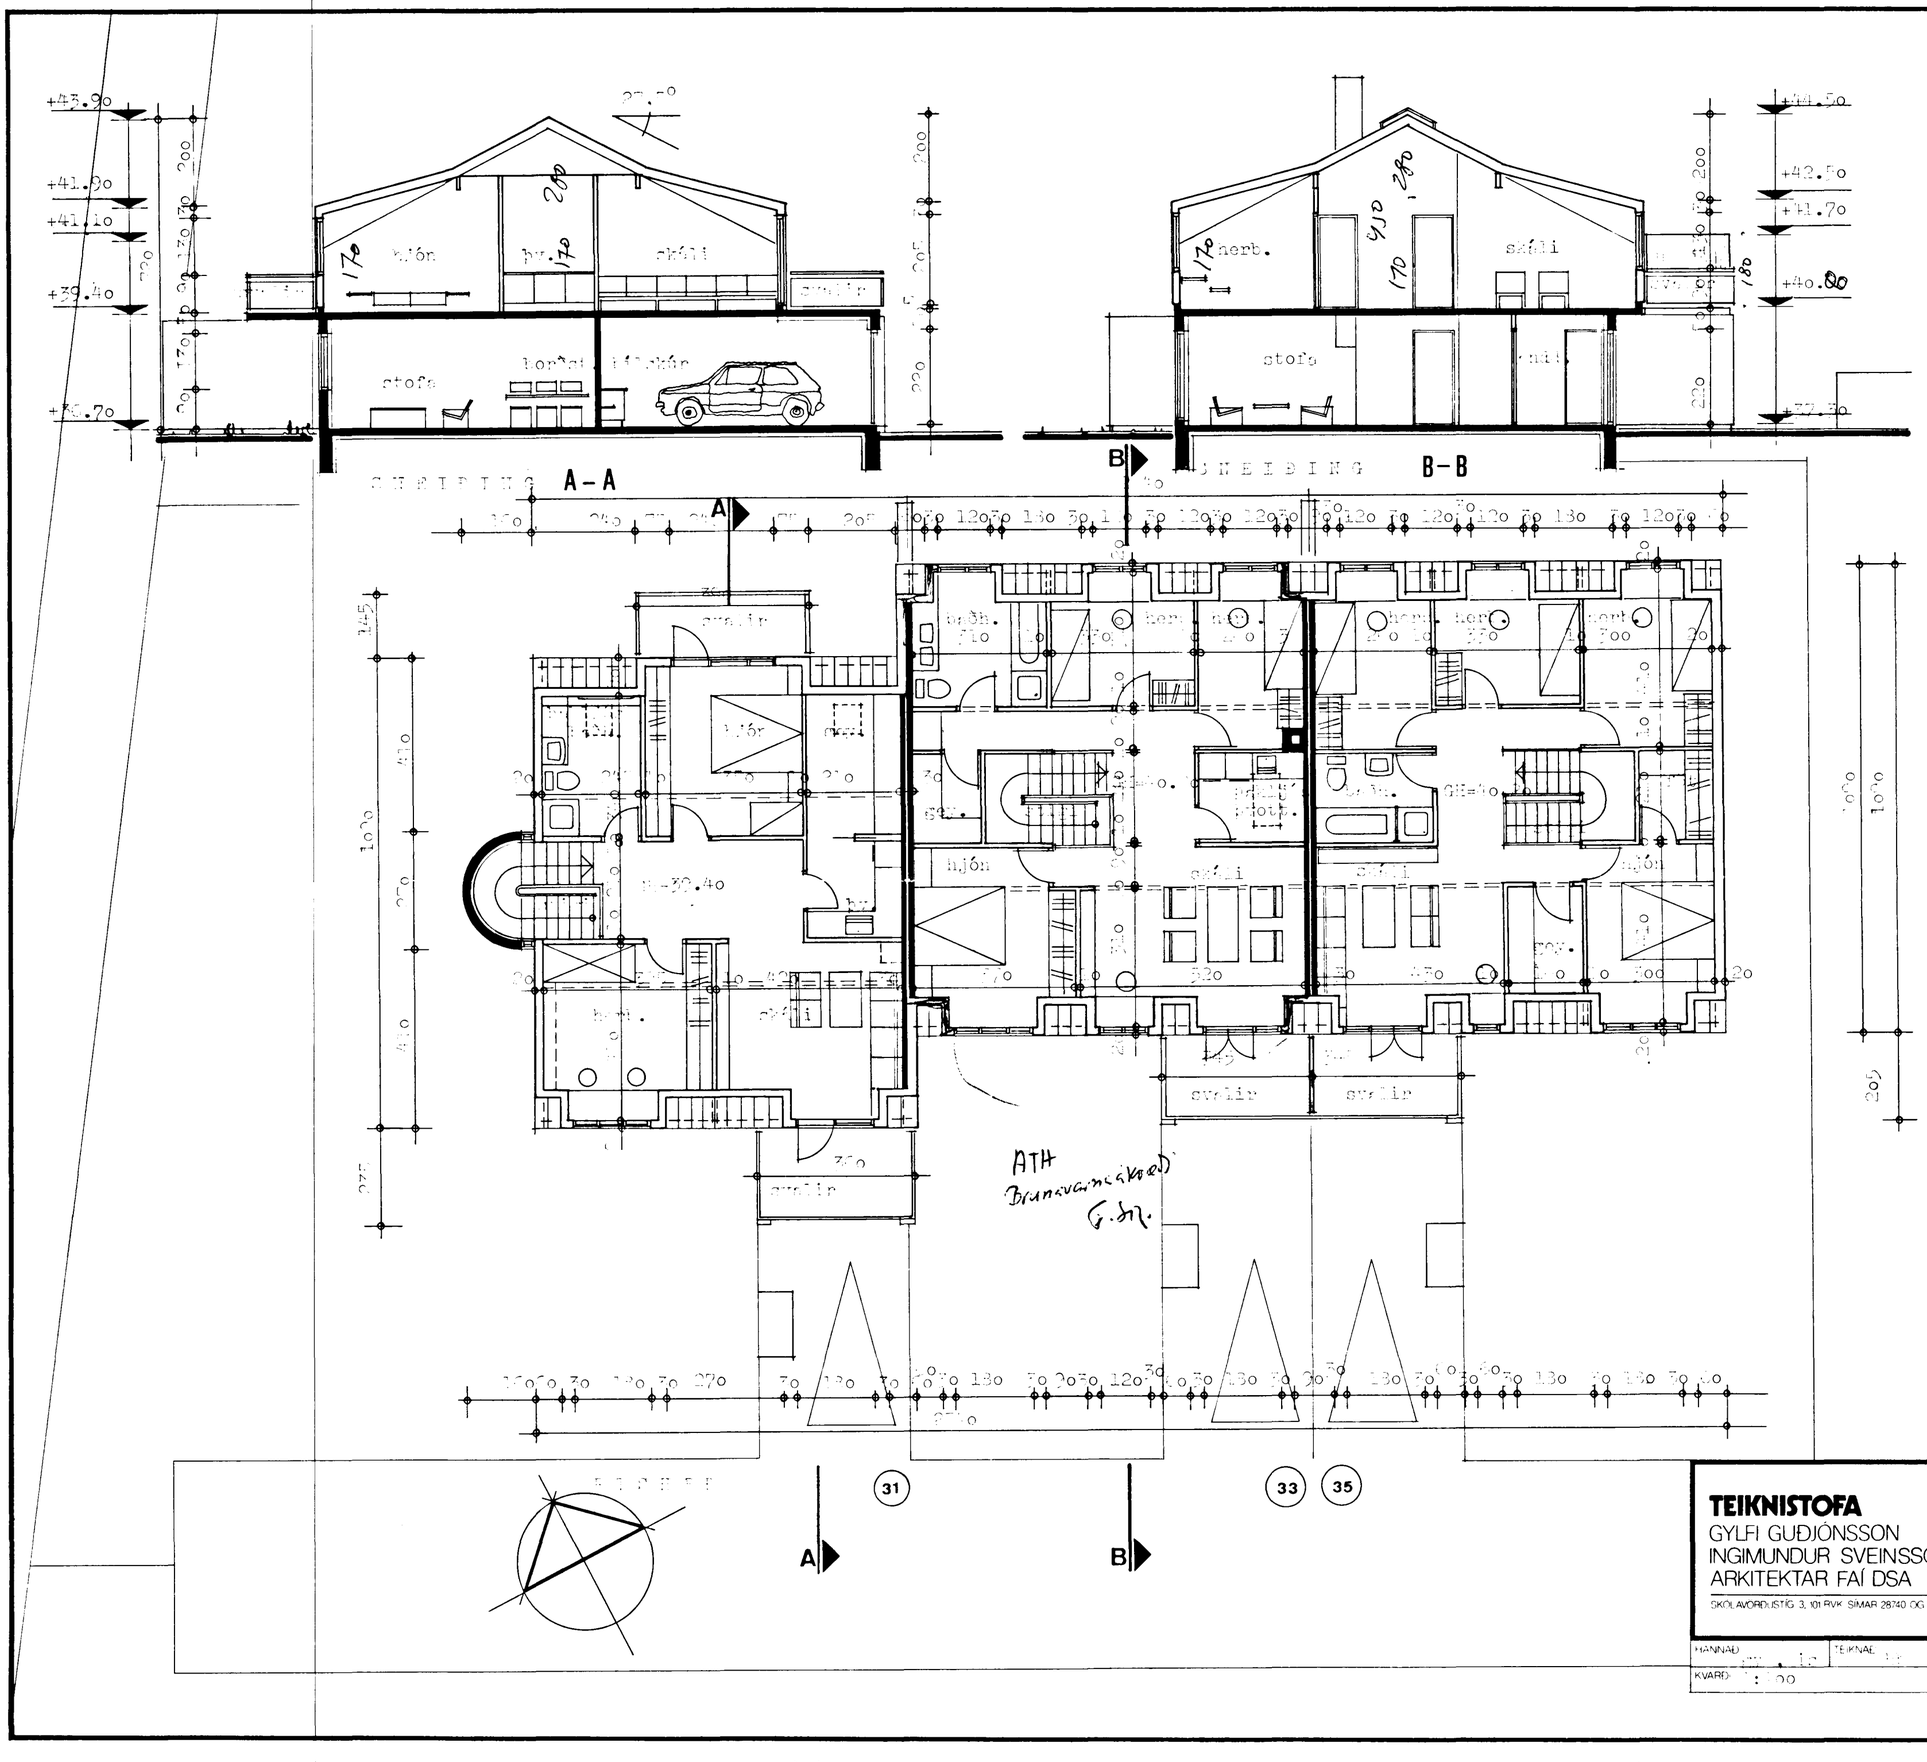

...mbykkt á fundi bygginga-
...ar þ. 3 / 3 1982
BYGGINGAFU... N
Í HAFNA...

8290-0330.01

HR 33

TEIKNISTOFA
GYLFI GUÐJÓNSSON
INGIMUNDUR SVEINSSON
ARKITEKTAR FAÍ DSA
SKÓLAVÖRÐUSTÍG 3, 101 RVK SÍMAR 28740 OG 14990

STEKKJARHVAMMUR 31-35, Hafnarfirði

A Ð A L T E I K N I N G

grunnmyndir
sneiðingar

VERK 81-104

BLAÐ **102**

HANNAÐ ... TEIKNAÐ ... REYKJAVÍK ...

KVARÐ 1:100 BREYTT 1982-02