


KERFI ~1:50

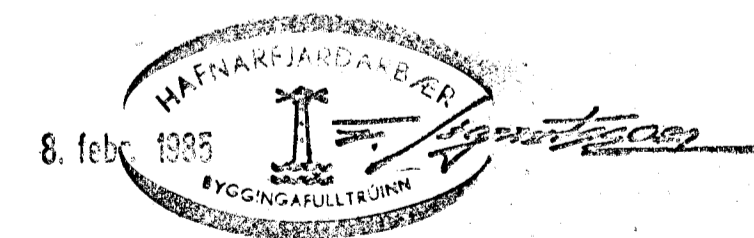

SKÝRINGAR SJÁ TEIKNINGU NR. 2.0

STEKKJARHVAMMUR 34, HFJ.	Mætkv. ~1:50	Verk 83015	Teikn. nr. 2.2
FRÆRENNISLÖGN KERFI	Hannað ✓ Teiknað ✓	Yfirhand. ✓ Samb. ✓	Dags. AGÚST 83
VERKFRÆÐIÞJÓNUSTA JÓHANNES G. BERGÞÓRSSONAR h/f.			
VERKFR. MVFI		HAFNAFJARDI - Símar 53315 OG 50241	

BREYTT FEB. '85