


KERFI ~ 1:50

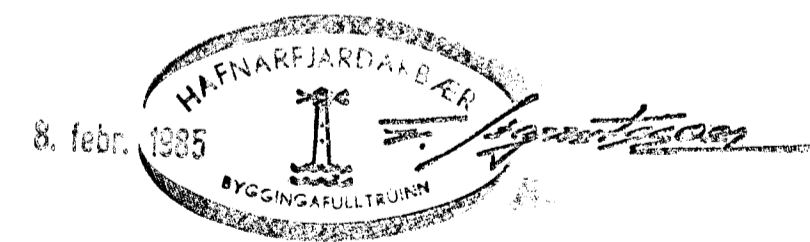

SKÝRINGAR SJÁ TEIKN. NR. 2.0.

STEKKJARHVAMMUR 34, HFJ.	Mælikv. ~ 1:50	Verk 83015	Teikn. nr. 2.4.
VATNSLÖGN - KERFI	Hannað. <i>[Signature]</i>	Yfirfarið. <i>[Signature]</i>	Dags. JÚLÍ '83
VERKFRÆÐIÞJÓNUSTA JÓHANNIS G. BERGÞÓRSSONAR h/f.			
VERKFR. MVFI		HAFNARFIRDI - Símar 63315 OG 60241	

BREYTT FEB '85