




GRUNNMYND JARDHÆÐ 1:50

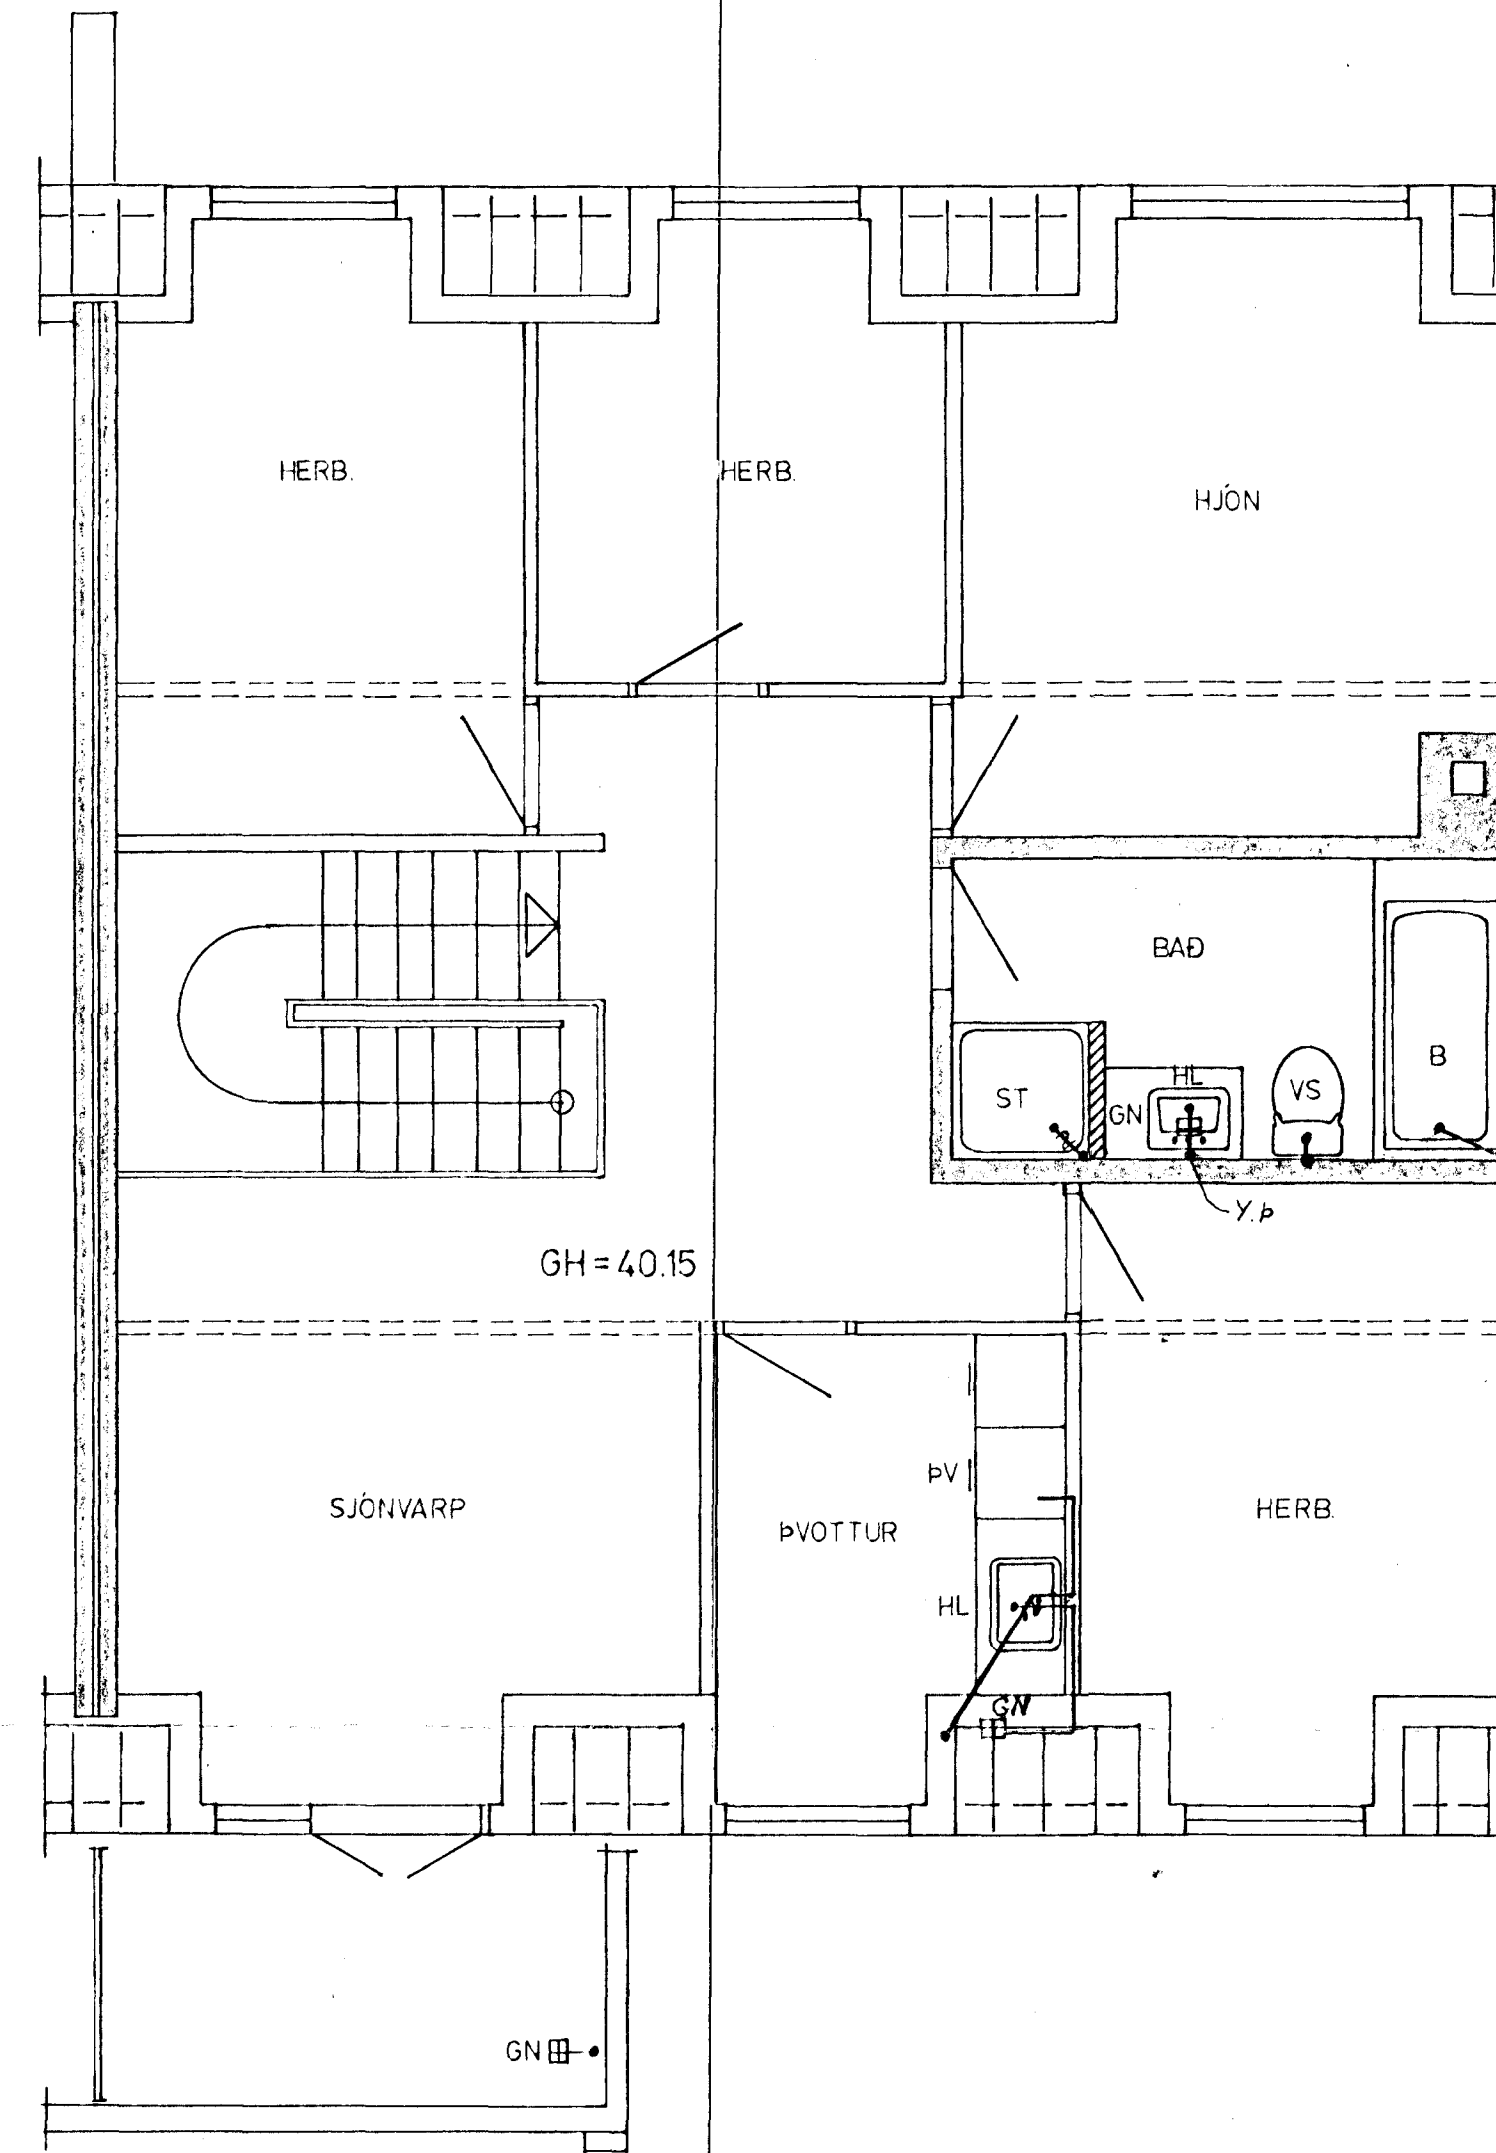

GRUNNMYND EFRI HÆÐ 1:50

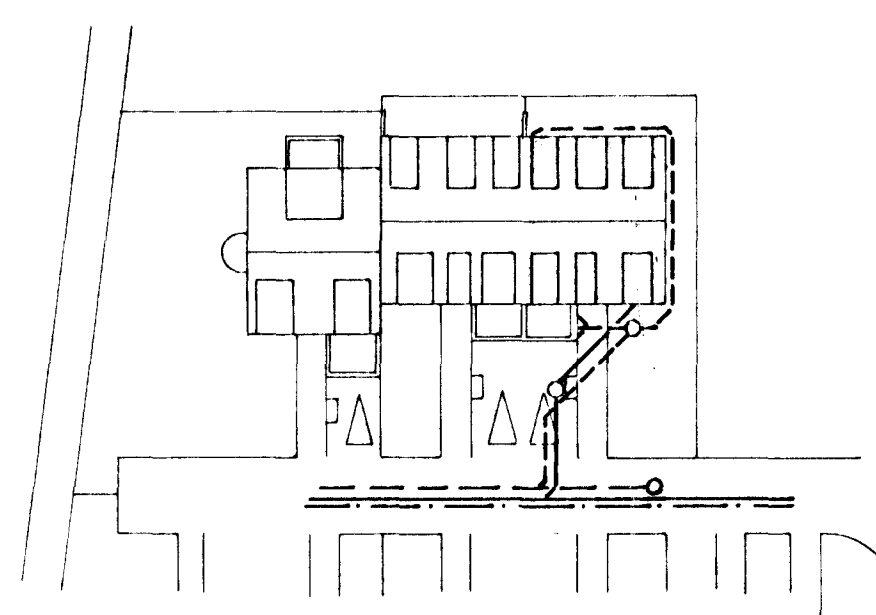

AFSTAÐA 1:500

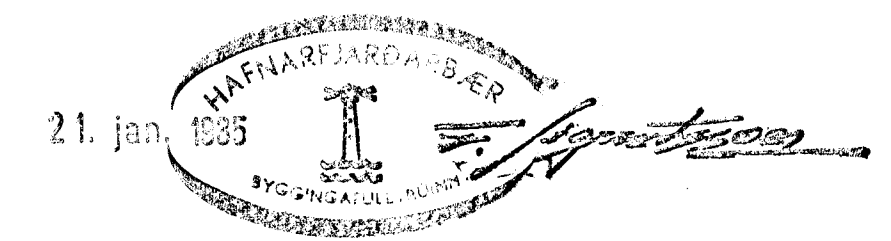

SKÝRINGAR SJÁ TEIKNINGU NR. 20

STEKKJARHVAMMUR 35, HFJ.	Mælikv. 1:50 1:500	Verk 8301	Teikn. nr. 2.1
FRÆRENNSLISLOGN GRUNNMYND OG AFSTAÐA	Hannað Teiknað	Yfirfarið Samp.	Dags. MAY '83
ÓSKAR VALDIMARSSON MVFI BRYNJA GUÐMUNSDÓTTIR MVFI	HAFNARFIRÐI SÍMI 54061		

BREYTT JAN 85 ØV.