


Ø100MM BRUNNAR  
MEÐ Ø800 MM KEILU  
OG STYVRI DÖGLI  
ATH AD STEYRA ÞARF STÁTUM  
MARKTUM ~ 7 BRUNNUM



f.h. buss. fullk.  
er þessi teikning samþ.  
fullgild undir söfn.  
m. hedið um söfn. í út-  
töngu í löngum vax  
söfnla.  
þm inn

GRUNNMYND, 1:50

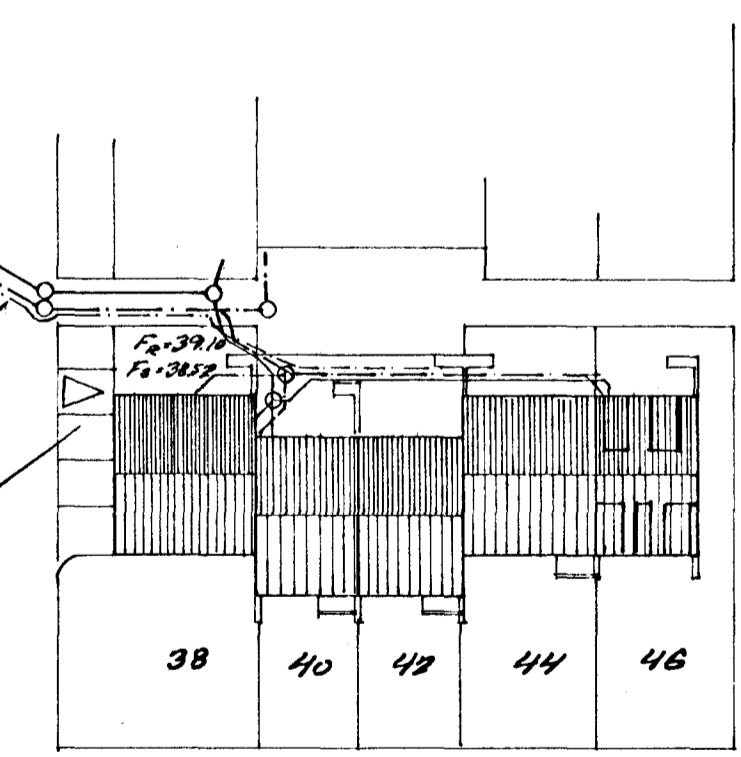

AFSTAÐA, 1:500

<b>FORSJÁ</b> Verkfræðistofa Skólavörðungsg. 3 Reykjavík S: 24090 Nnr: 2387 6374	STECKJARHVAMMUR 38-46, H	
	GRUNNLAGNIR	2.02

H. PK 1/185 T. PK 1/185 D. *[Signature]*  
K. 1:50 - 1:500

*Þe skilgreiningu  
er teknin er  
mátturinn.*

*ATH!  
Besta hár. no 40. (pni)  
Sérhæfing um aðlögn!  
