





GRUNNMYND JARÐHÉÐAR, 1:50

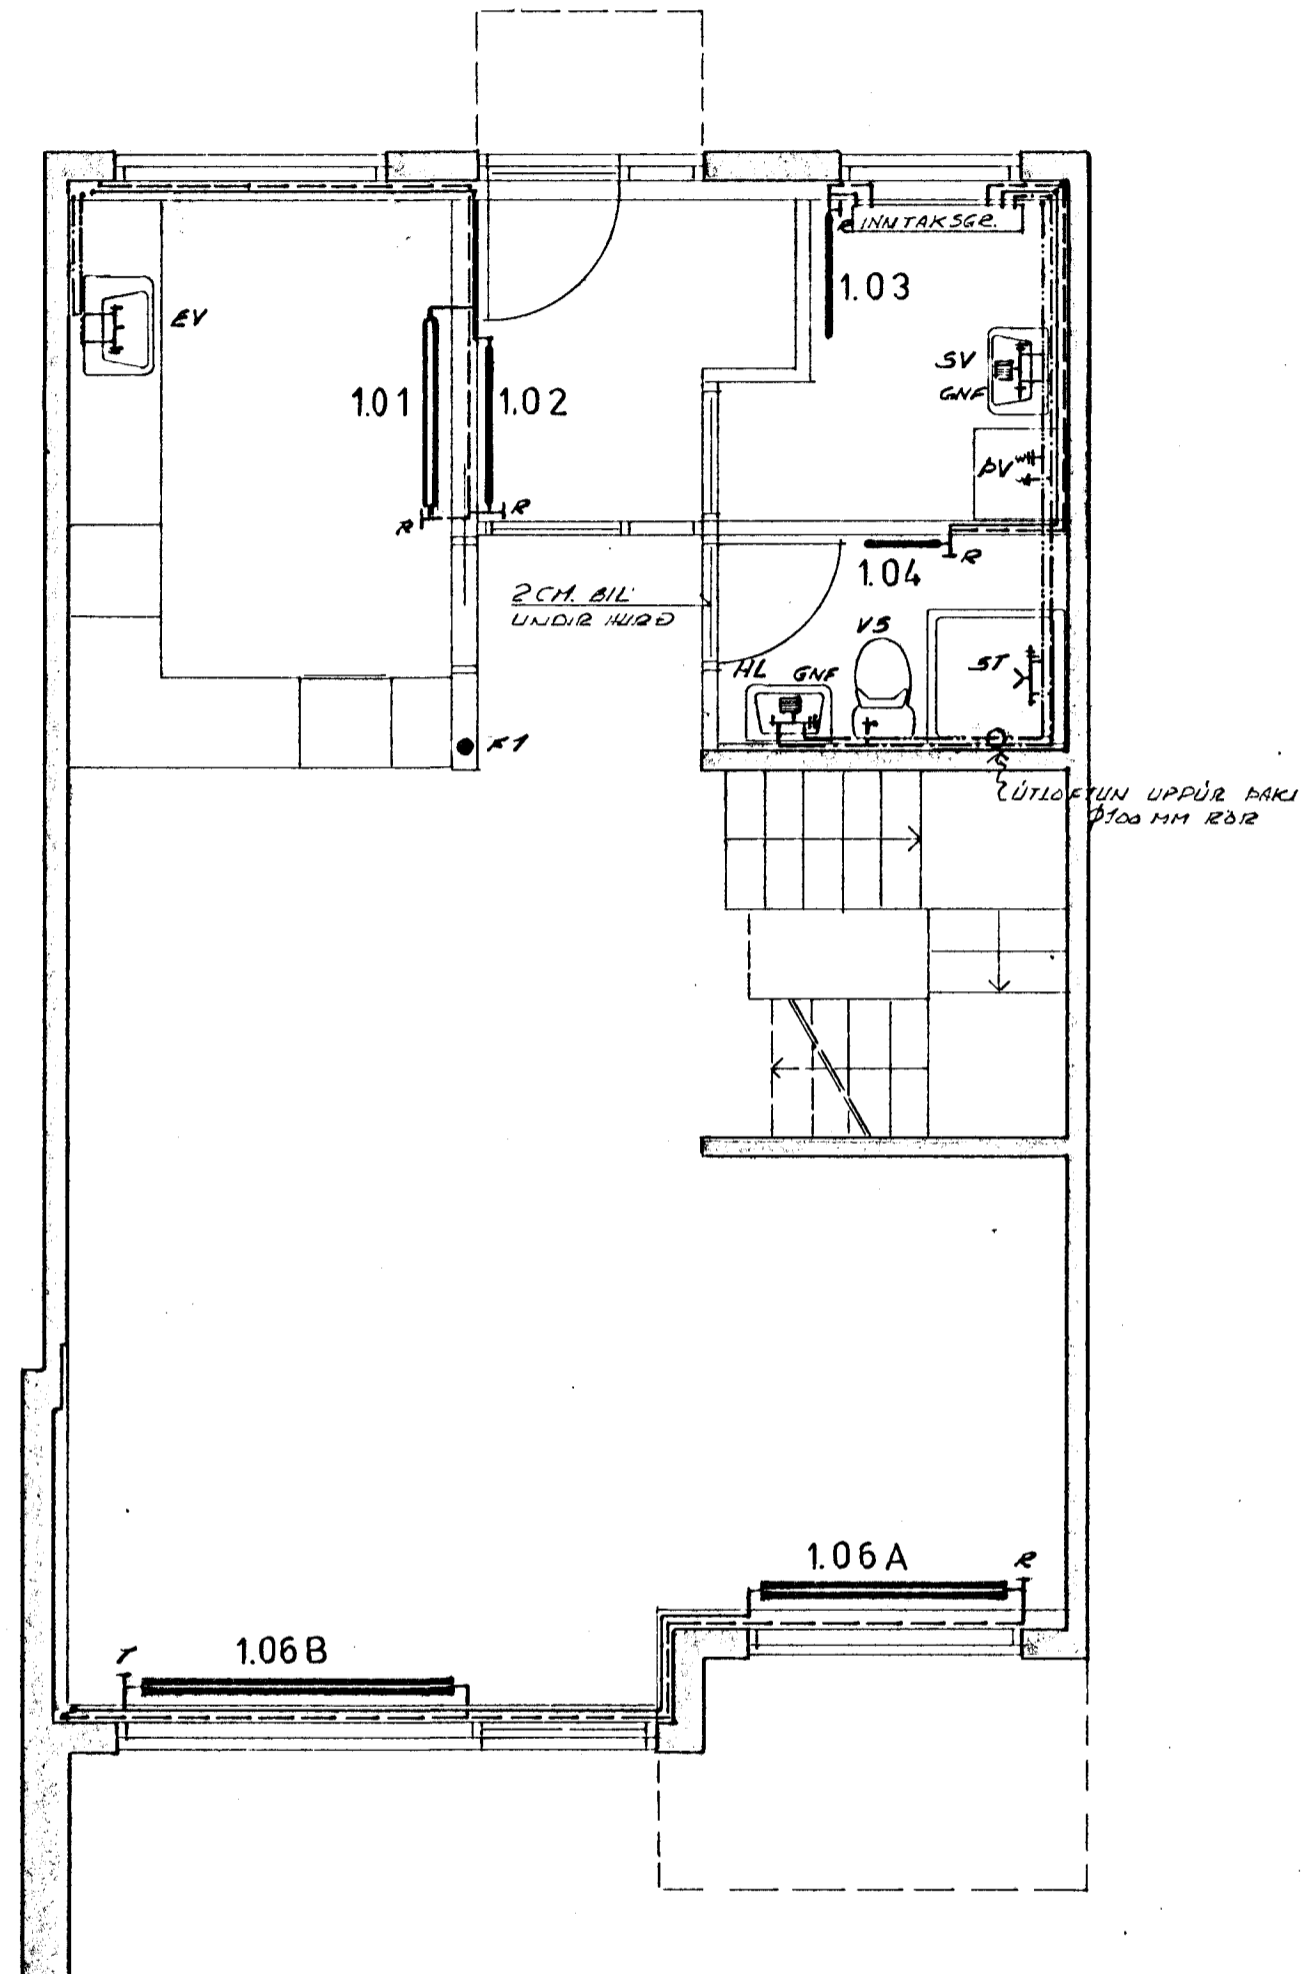

GRUNNMYND 2. HÉÐAR, 1:50

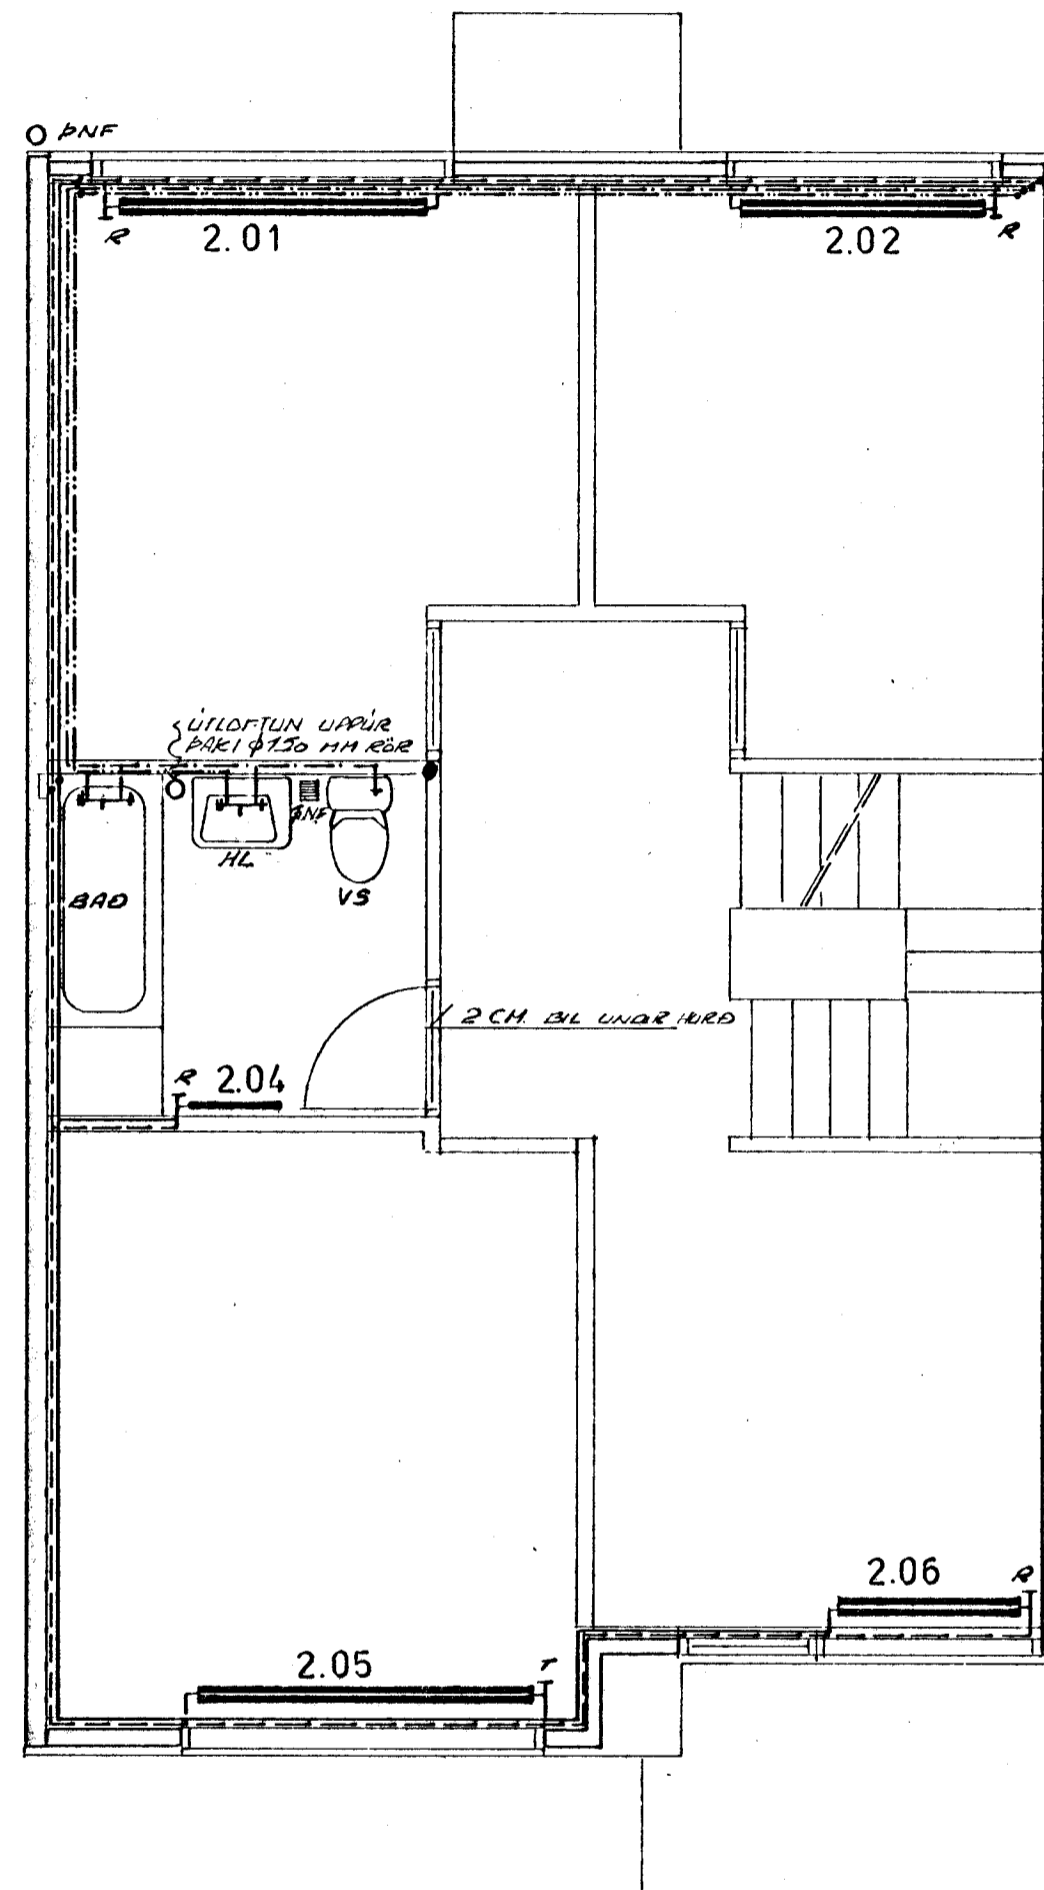

GRUNNMYND, RIS 1:50

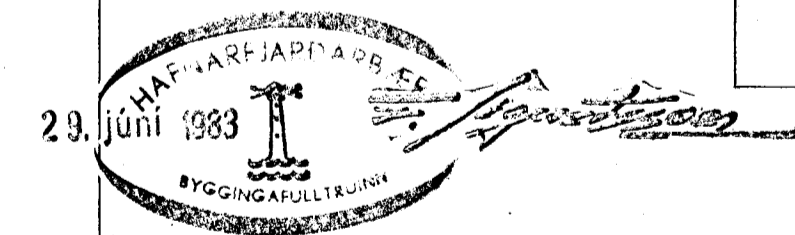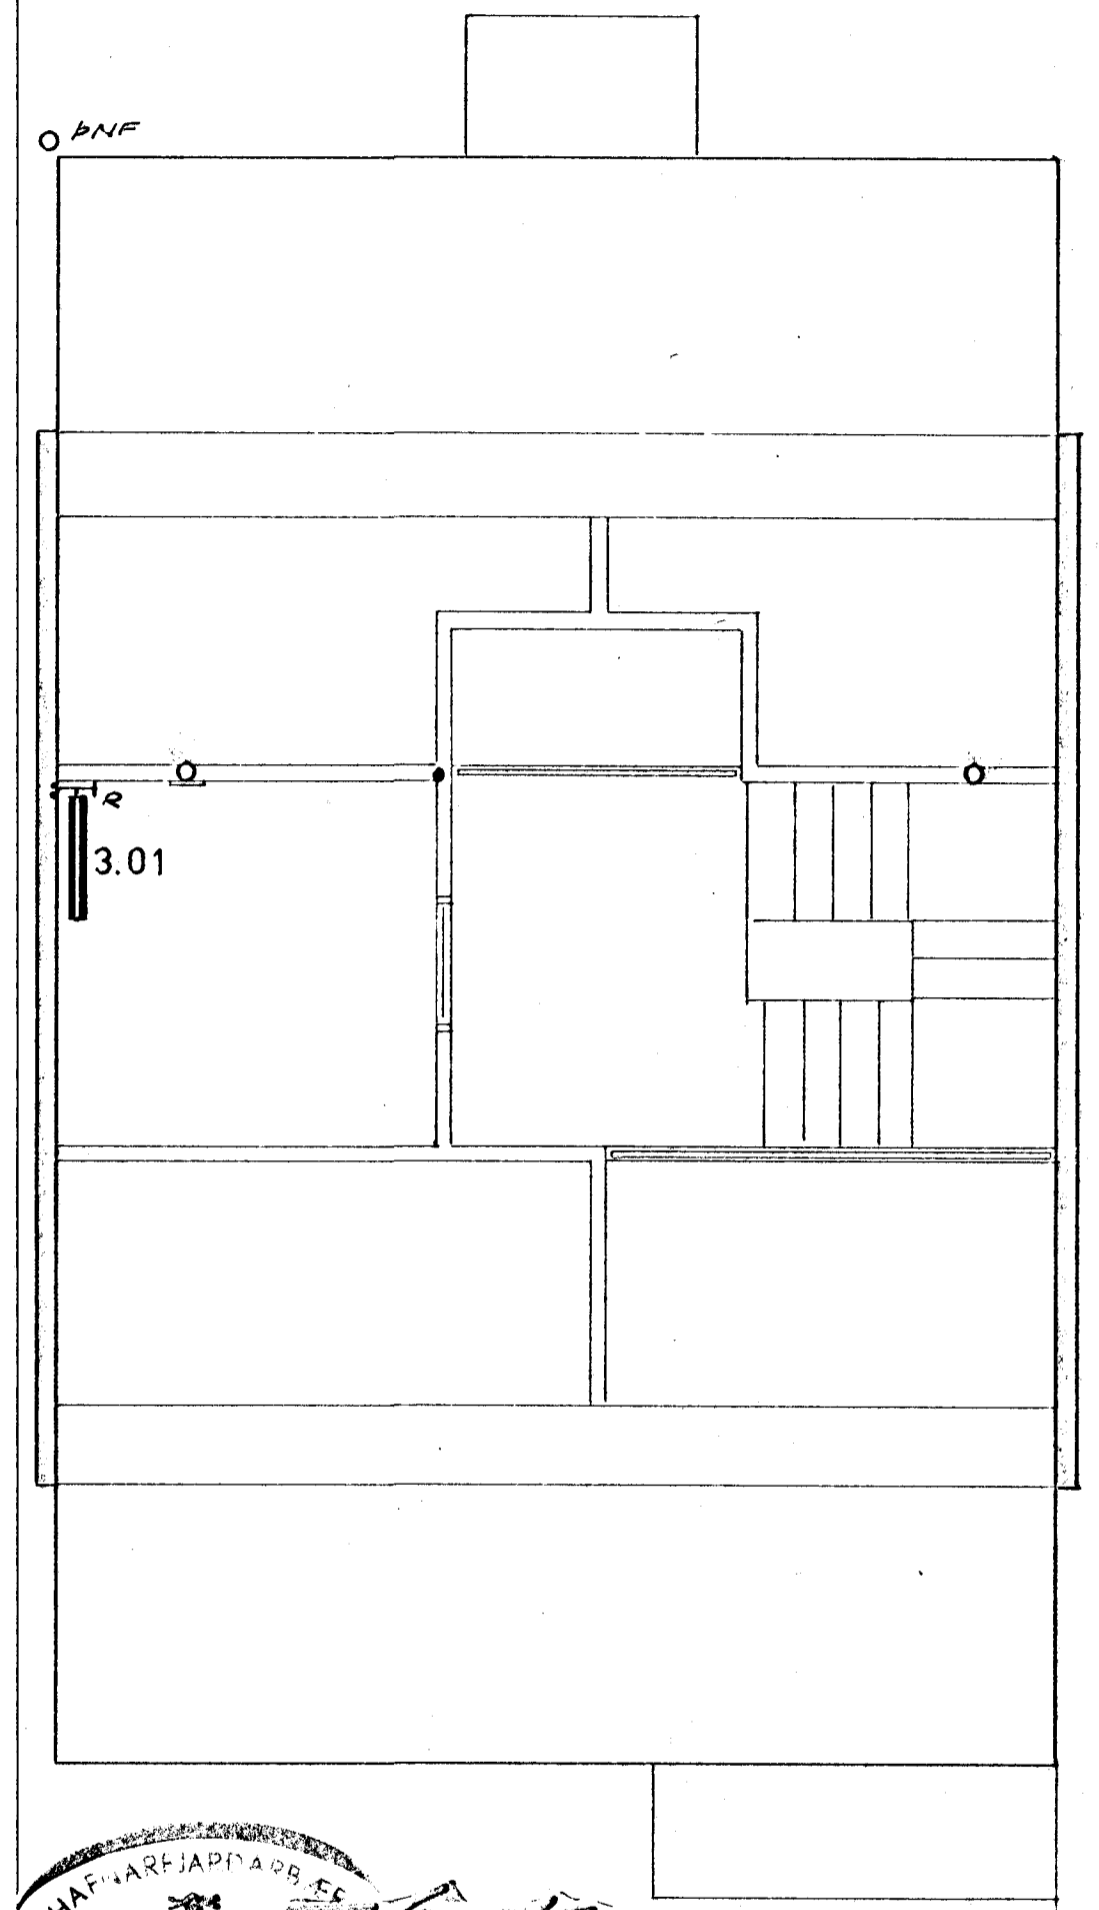

ÞREYTT 07.06.83 JLS

FORSJÁ Verkfræðistofa Skólavörðustíg 3 Reykjavík Sí: 24090 Nnr: 2367-6374	STEKKJARHVAMMUR 40, H.	
	GRUNNMYNDIR OFNA - OG NEYSLUVATNS- LAGNIR	2.03

H. JLS T. JLS D. OKT. 1982
K. 1:50