




GRUNNMYND JARÐHÉÐAR, 1:50

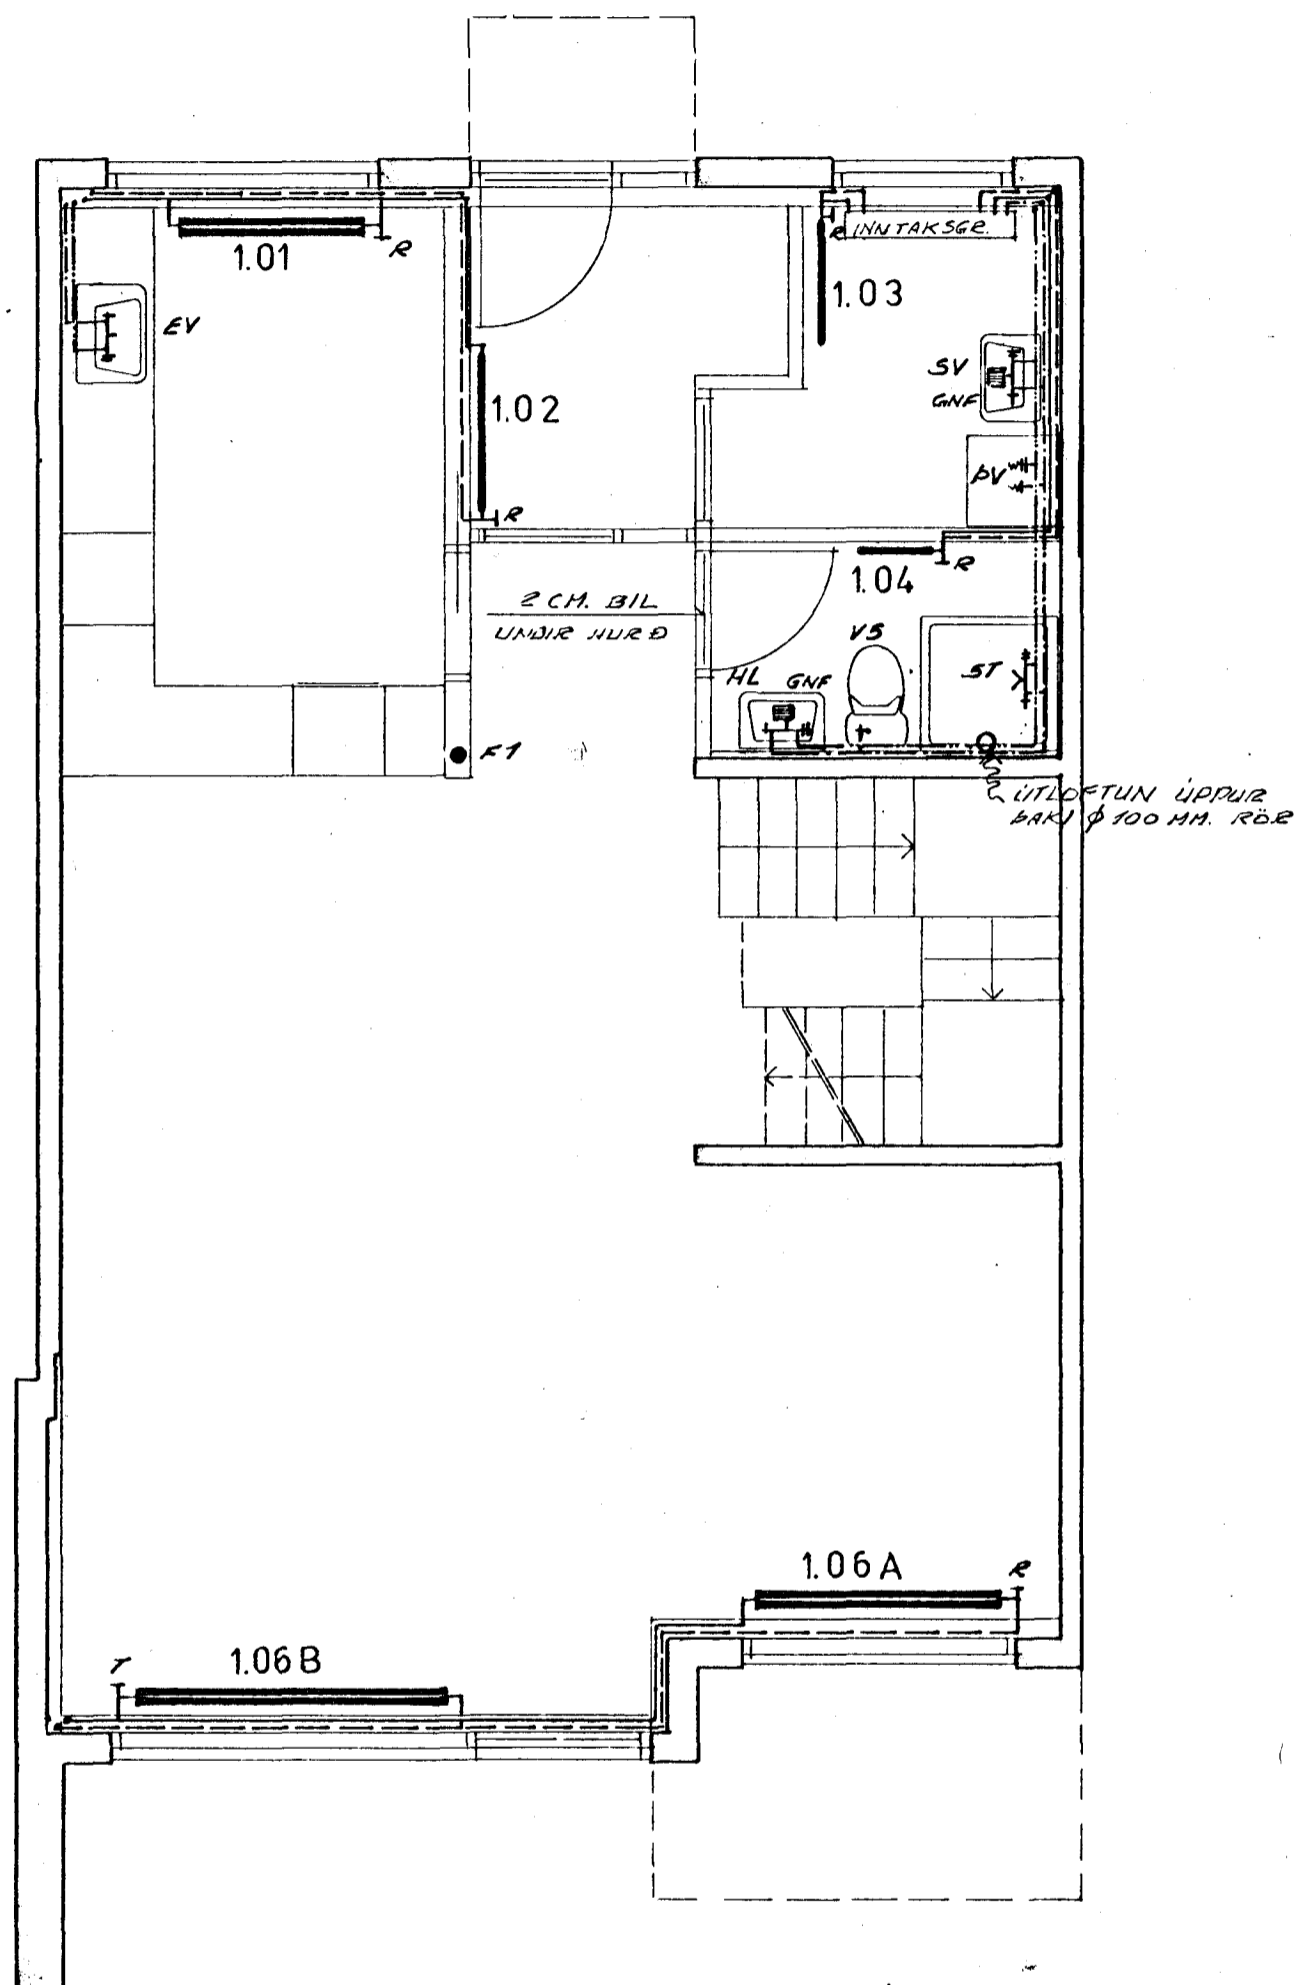

GRUNNMYND 2. HÉÐAR, 1:50

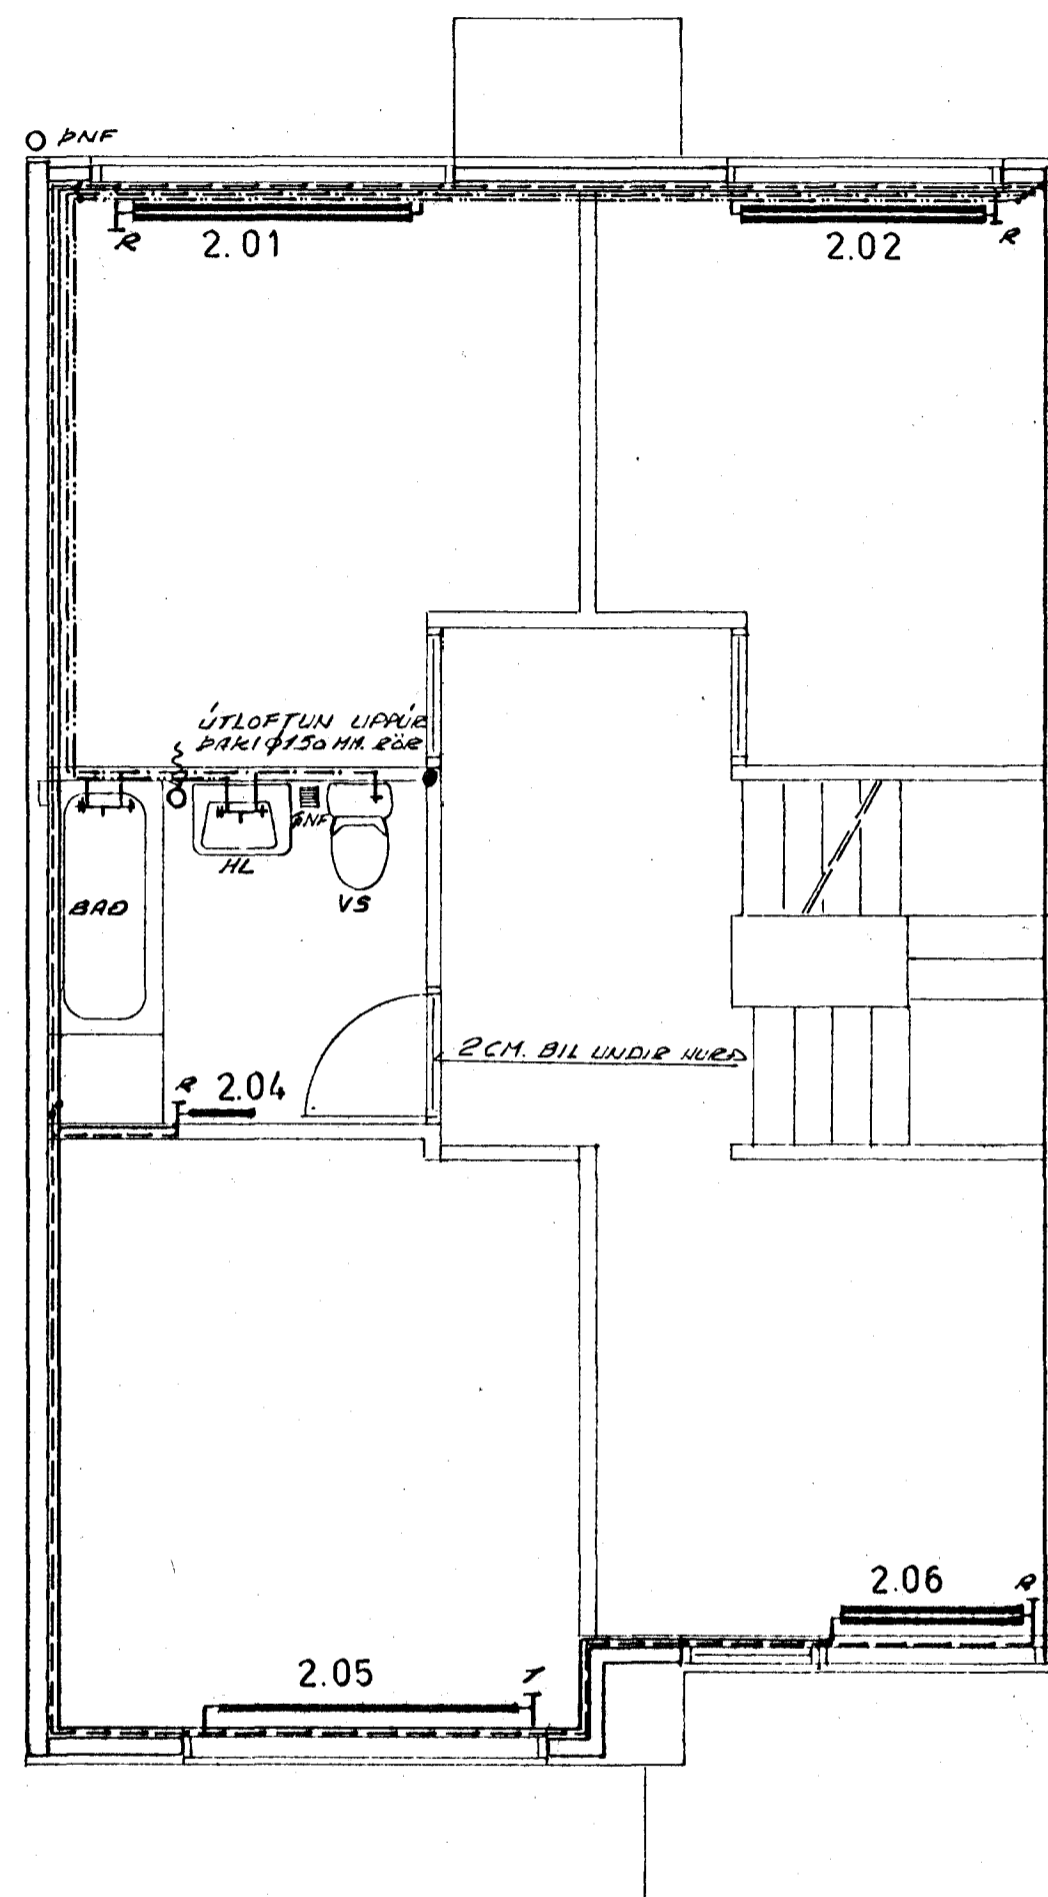

GRUNNMYND, RIS 1:50

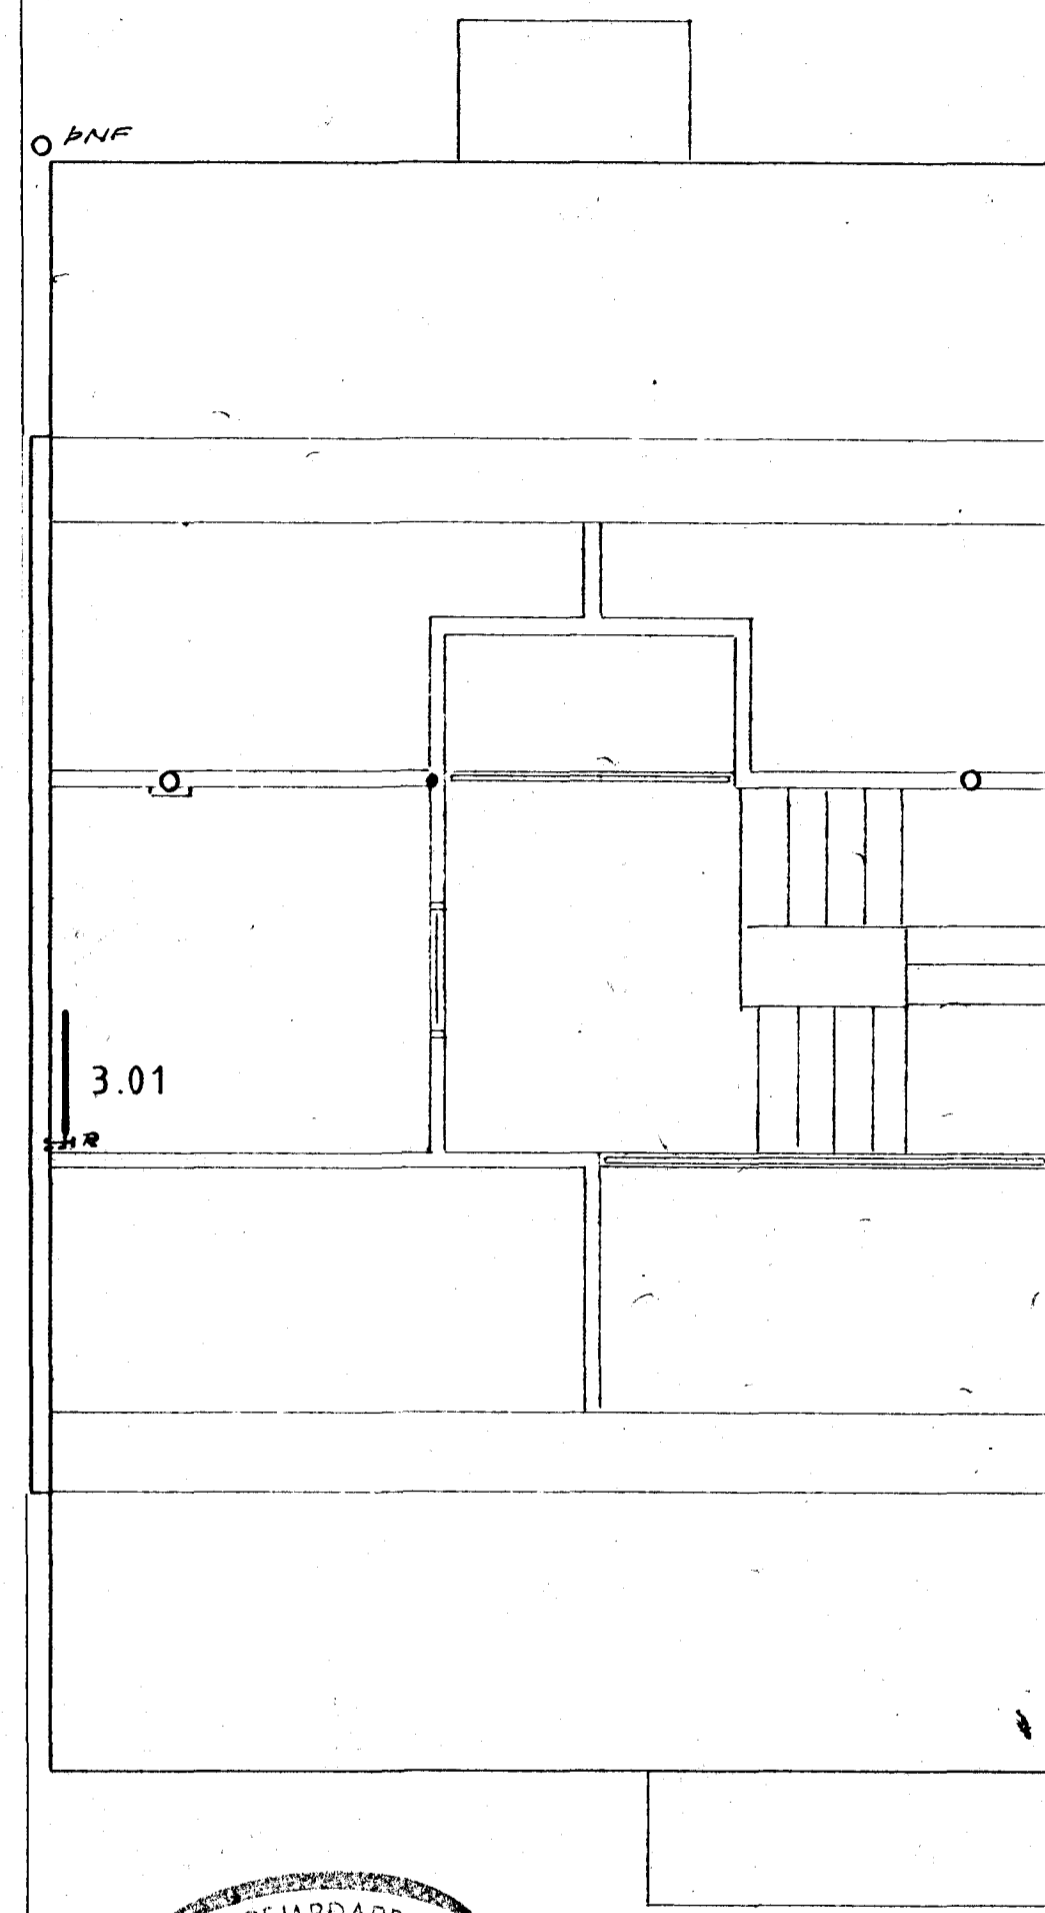

BREYTT 07.06.83. JLS

FORSJÁ Verkfræðistofa Skólavörðustíg 3 Reykjavík S: 24090 N.nr: 2367-5374		STEKKJARHVAMMUR 42, H.	
		GRUNNMYNDIR	2.03
OFNA - OG NEYSLUVATNS-		LAGNIR	
H. JLS	T. JLS	D. OKT. 1982	
K. 1:50			