

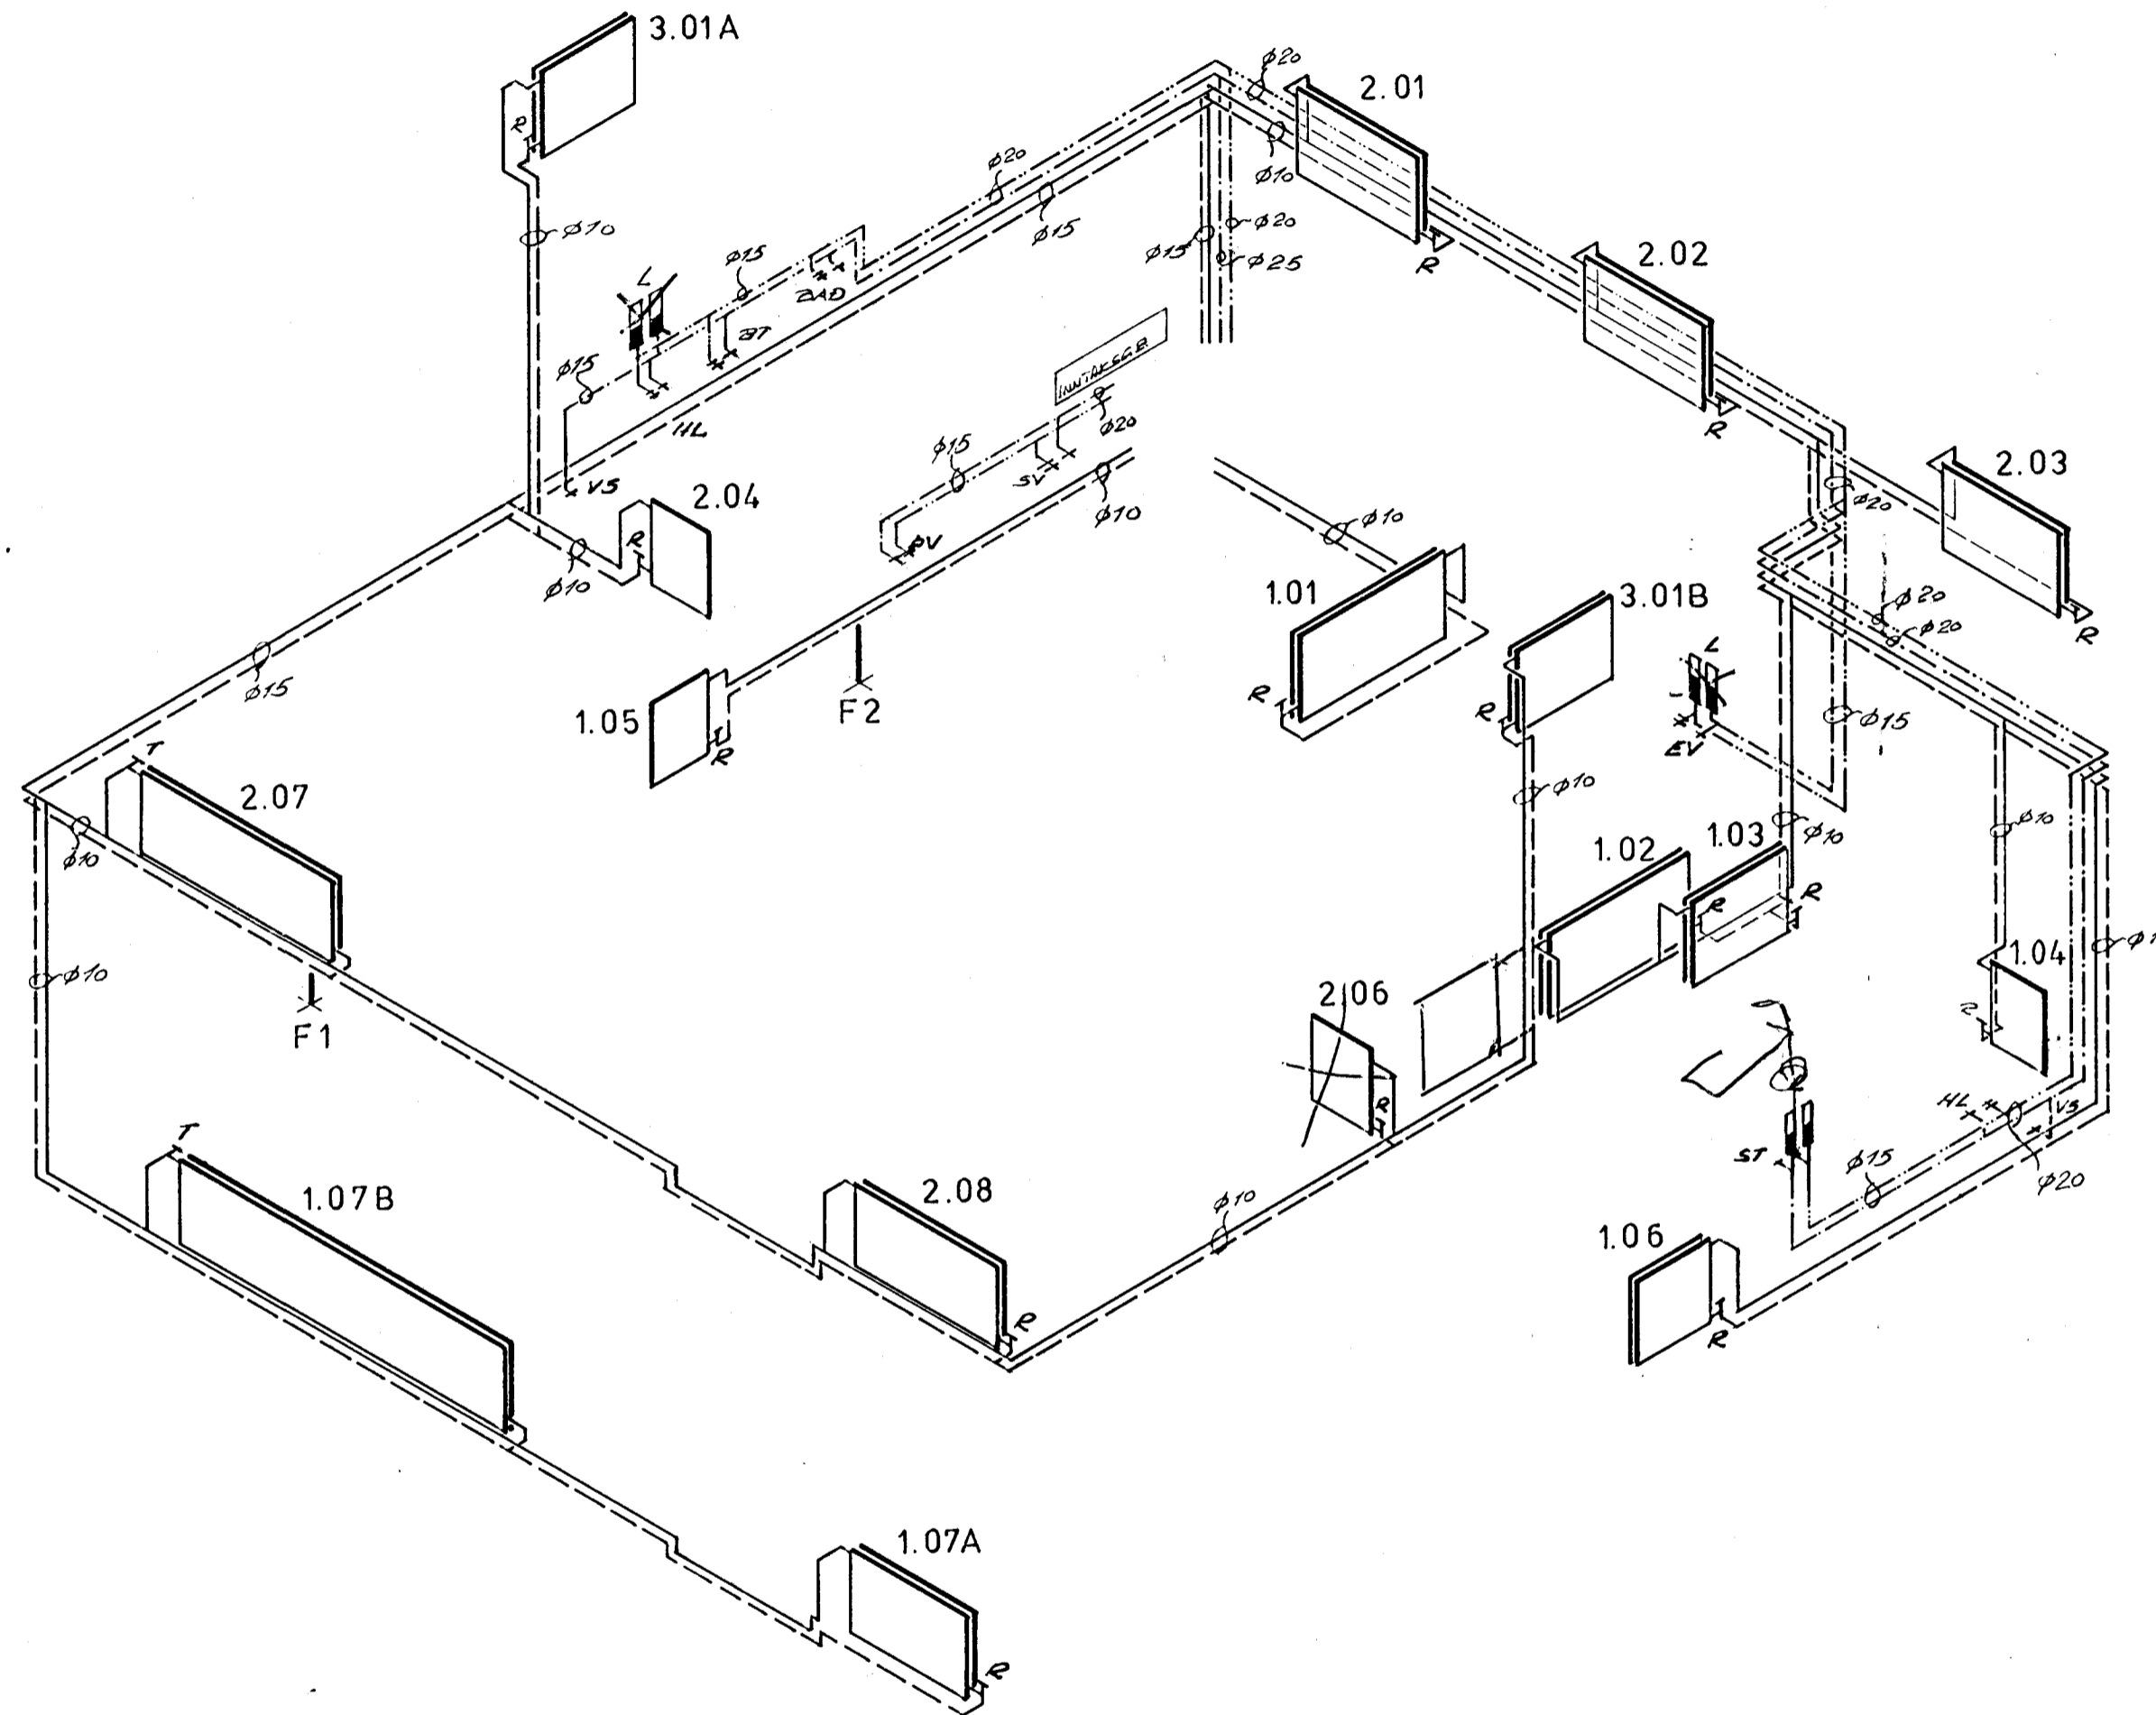


OFNA - OG NEYSLUVATNSLAGNIR, 1:50

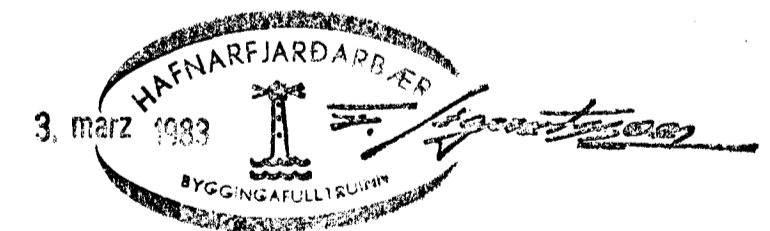

LOFTPÚÐAR SKULU VERA 30 CM LANGIR OG Ø 25 MM.  
OFNASKRÁ ER Á TEIKN. 2.05

FRÁRENNSLI, 1:50

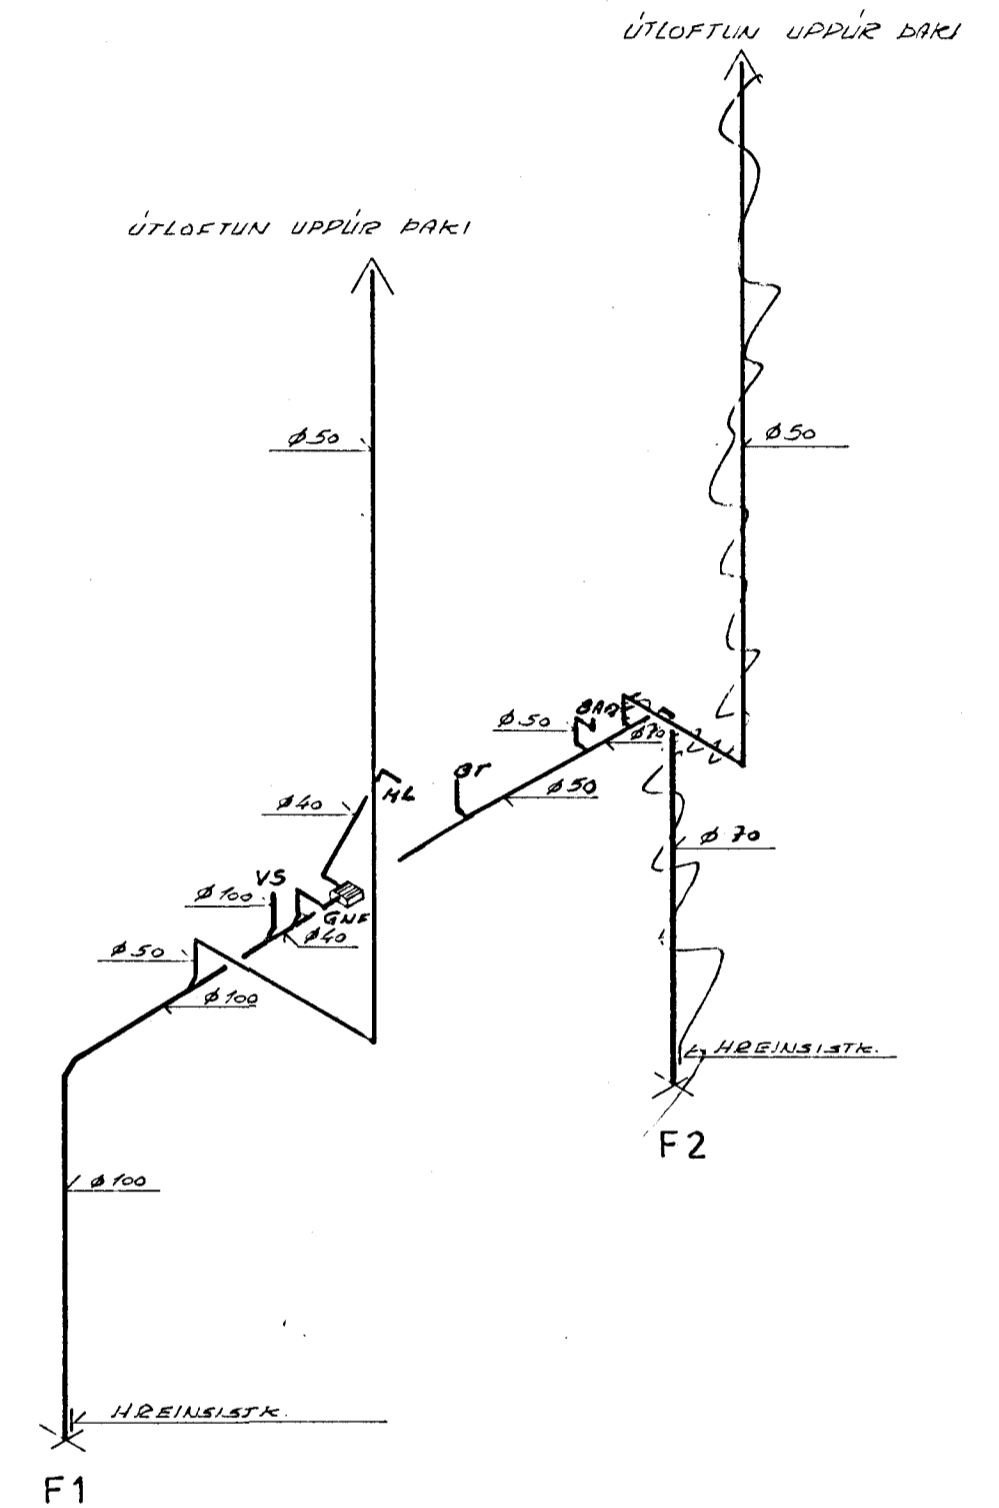

BREYTT 2/12 '83: JLS.

<b>FORSJÁ</b> Verkfræðistofa Skólavörðustíg 3 Reykjavík S:24090 Nnr:2367-6374	STECKJARHVAMMUR 44, H.	
	OFNA, NEYSLU - OG FRÁRENNSLISLAGNIR KERFISMYND	2.04
H. JLS	T. JLS	D. OKT. '82
K. 1:50		